


PÚKK:
 Neðri brún púkkgrýfju skal vera í kóta 17,80.
 Fylla skal grýfjuna í 3 lögum með einkorna efni.
 Fyrsta lag, kornastærð ϕ 50-100, lagþykkt 70sm
 Annað lag, kornastærð ϕ 30-70, lagþykkt 50 sm
 Eftsta lag, perla ϕ 16-30, lagþykkt 50 sm
 Efri brún púkkgrýfju skal vera í kóta 19,50
 Stærð 1,2m*1,2m*1,7 m
 Ötan á púkkgrýfjuna skal setja stúðuk.

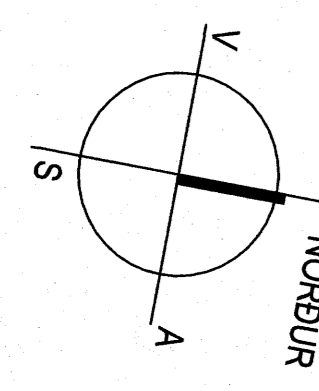

Sambýkkt þann
 03 JAN. 2008
 Byggingulltrúinn í Hafnarfirði
 F.h. Sigurbjartur Halldórsson

HEILBRIGDISEFTIRLIT
 HAFNARFJARDAR-
 OG KÓPAVOGSSVÆDIS
 Gardatorgi 7-110 Þarabæ
 21.11.07

BR 1. Lögn fyrir niðurföll í lóð færð, kótum breytt á jarðvatnslögn og kótum og halla breytt á lögn frá GN.

VEKTOR - hönnun og ráðgjöf - Nýbýlavegi 6, 200 Kópavogi.		Sigurður Halsteinsson byggingateknískur sími: 554-6650 fax: 554-6669	
Breyting á grunnlögnum		BR 1 21.11.'07	
Teikn. nr. Sambýkkt	Tíðsáhrif 	Bc. Dags.	Teiknab. Dags.
Hannab. Dagsbrag. 13.07.'07		Teiknab. Dags. 13.07.'07	
Verknr. 1:100		Meiliværð. 1:100	
Teikn. nr. L-02		Teikn. nr. L-02	

SUDURHELLA 8, HAFNARFIRÐI
 GRUNNLAGNIR
 YFIRLITSMYND