




SNJÓBRÆÐSLA LÓÐAR VIÐ HÚS 15 - 1:50

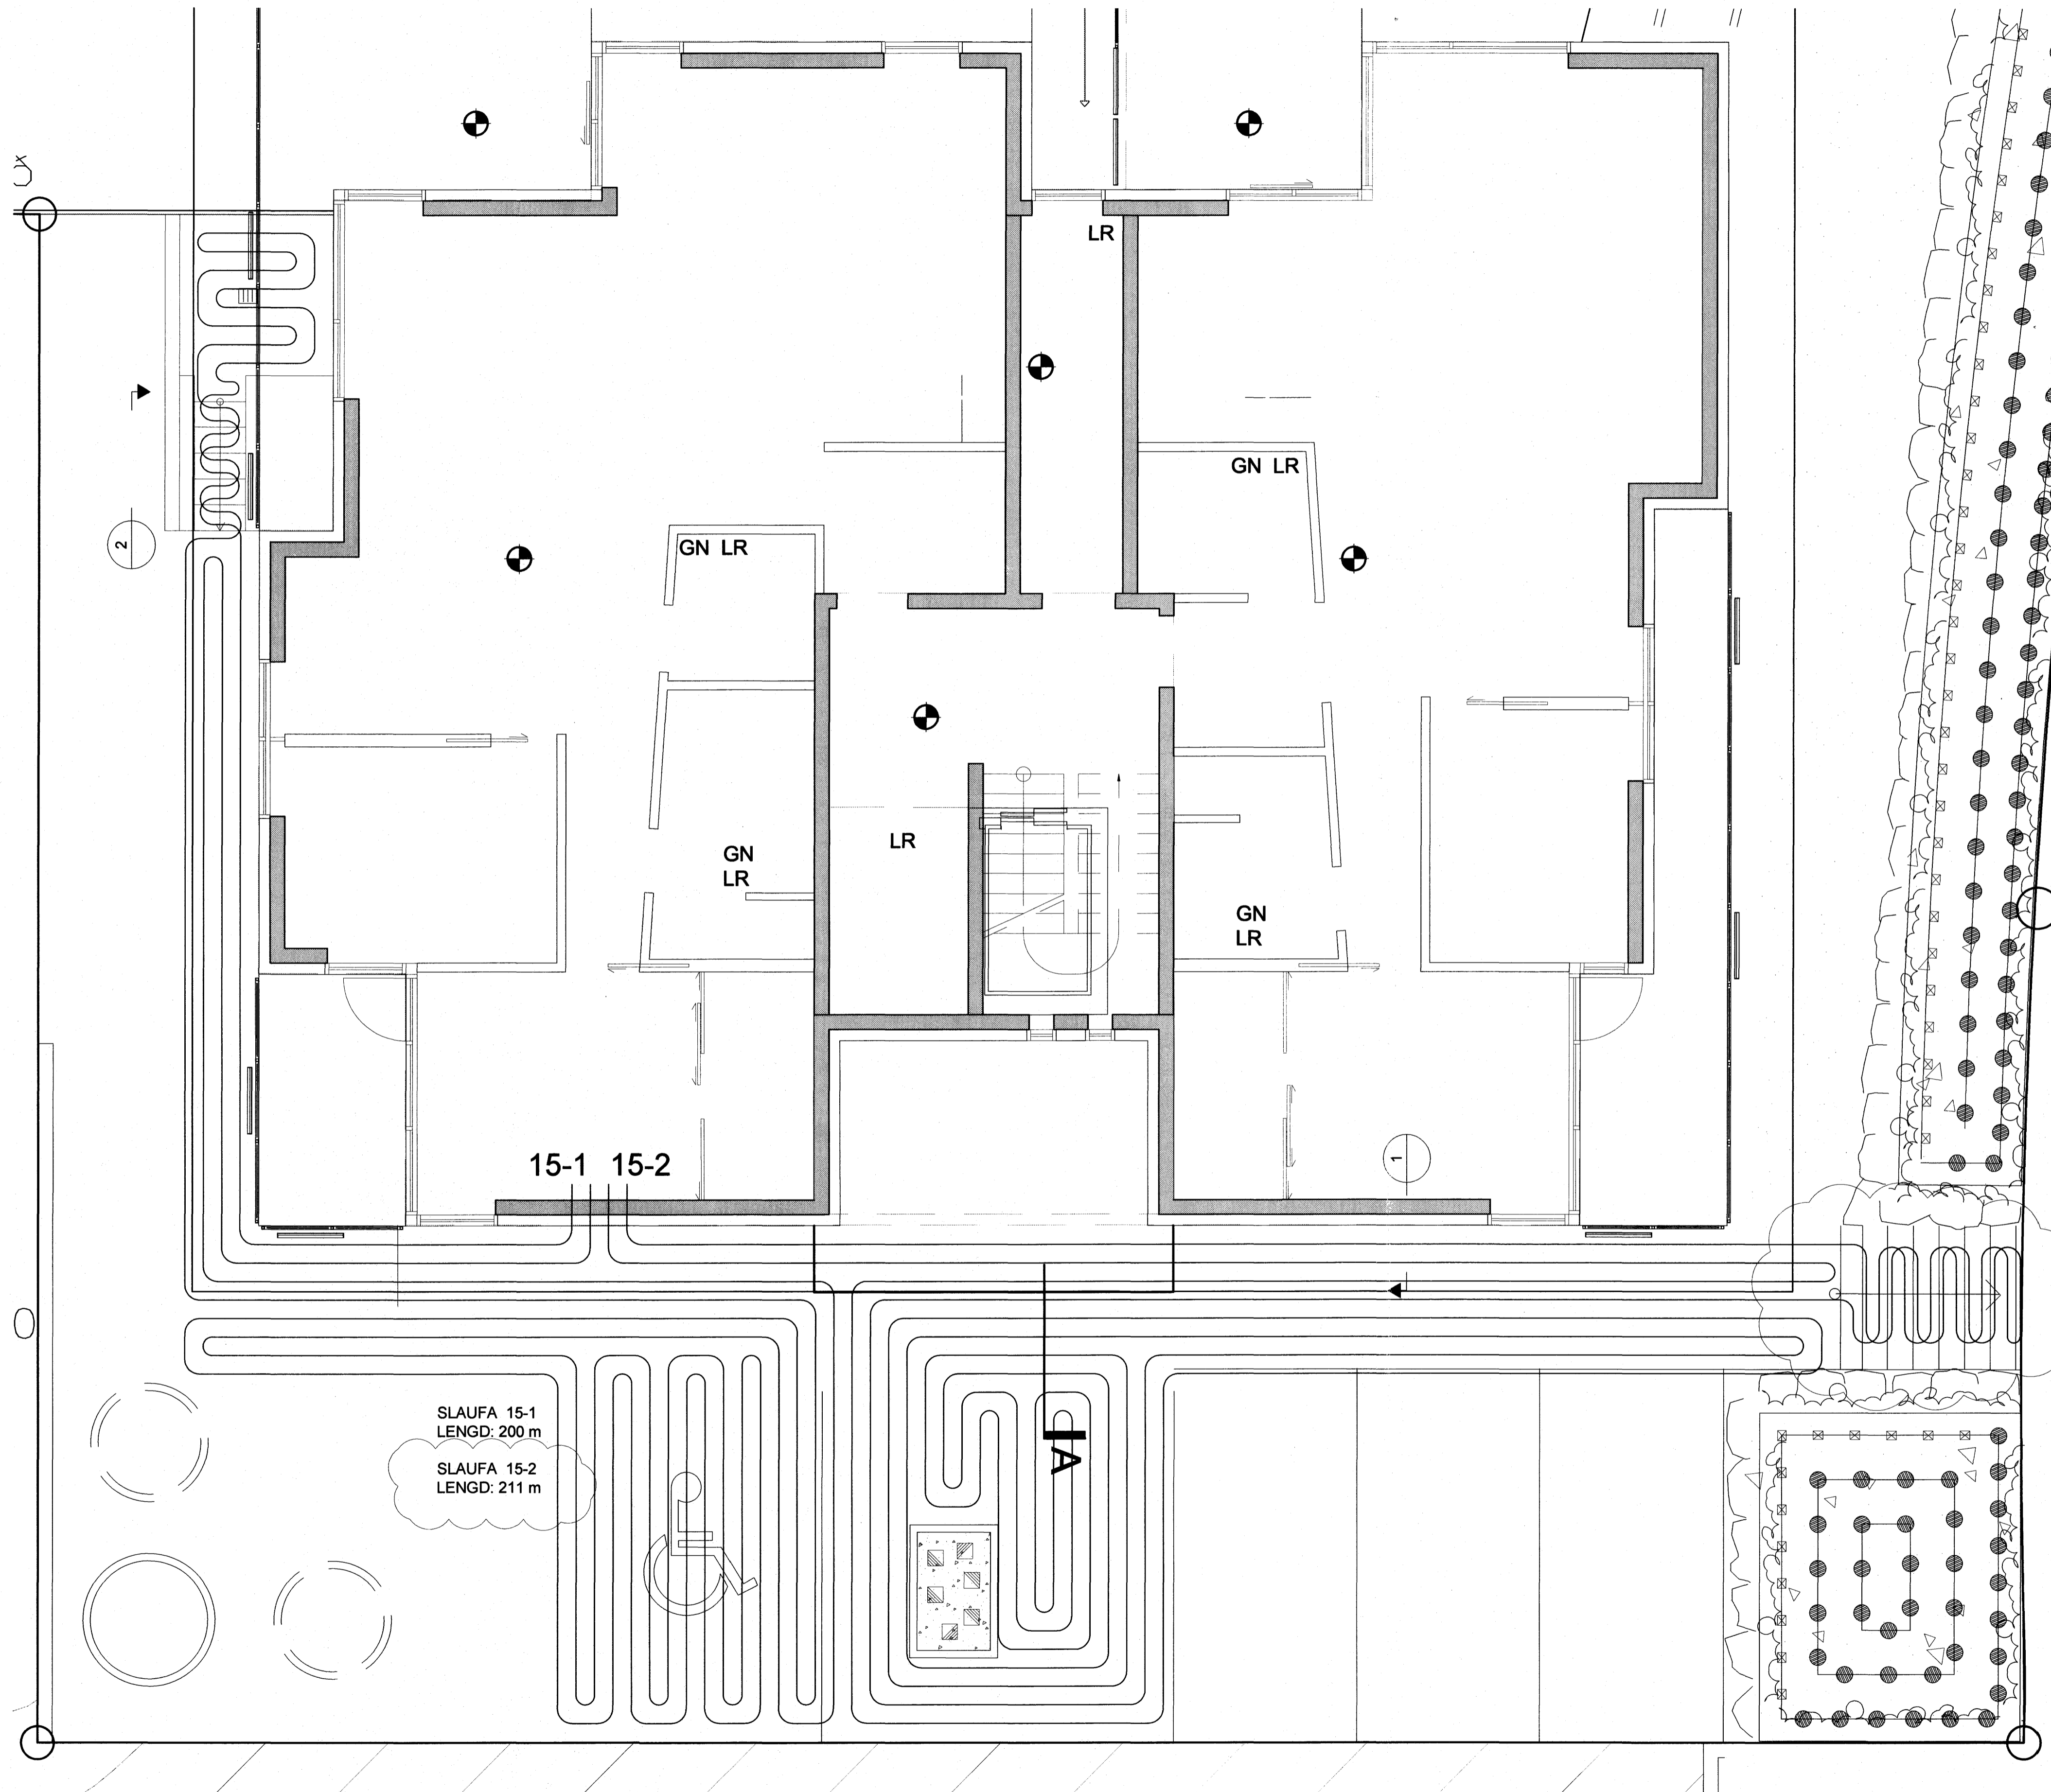

1 SNID 1:10

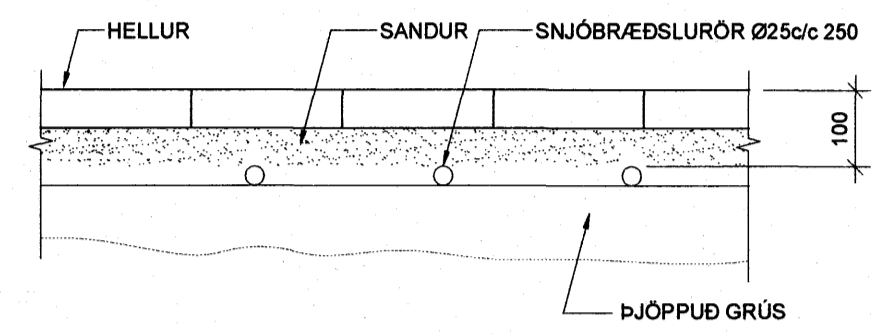

2 SNID 1:10

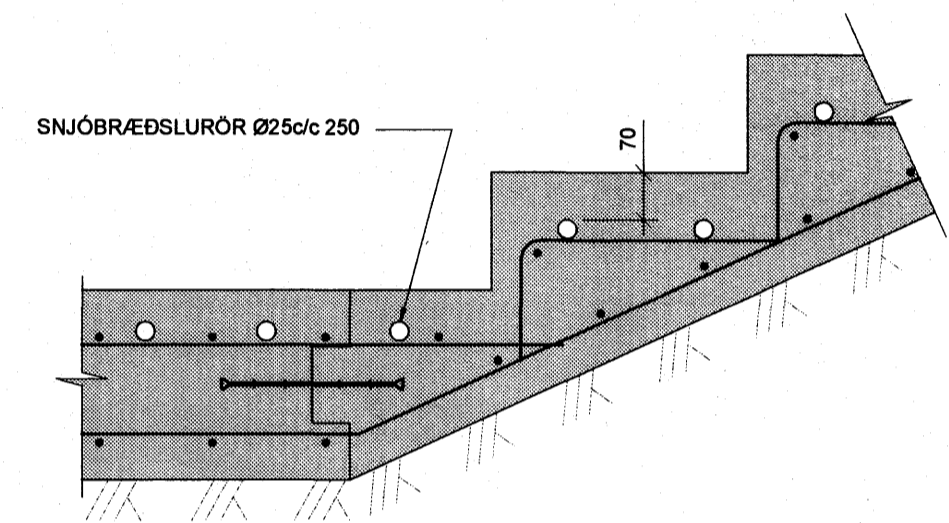

ÁRTUN SAMÞYGGINGARHÖNDLUNAR

 Kr. 110457-2789

Samþykkt þann
 10 OKT. 2007
 Byggingufultrúinn í Hafnarfirði
 F. h. Sigurbjartur Halldórsson

TILVÍSANIR:
 ALMENNAR SKÝRINGAR SJA BL. NR. L(15-21)_001

B 04.09.07 BREYTING Á SNJÓBRÆDSLUI TRÖPPUM ÞÓ GG
 A 01.06.06 BREYTING Á SNJÓBRÆDSLUI ÞÓ GG
 BR. DAGS. BREYTING REIKN. TEIKN.

NORÐURBAKKI 15
 SNJÓBRÆÐSLA

MKV: 1.501:10
 DAGS: 18.01.2006
 HANNAÐ/TEIKN: ÞÓGG
 VERKNR.: 0504

IAV **Conís**
 VERKFRÆÐISRÁÐGJÖF
 YTRIFARID: IS
 SAMÞYKKT:
 KENNITALA: 33067-4436
 Kennitala: 60105-1402
 Húsnúmer: 11, 201 Kópavogur
 Sími: 517-3360
 Vefling: www.conis.is
 TEIKN NR.: L(15)_125 BR.: B

