
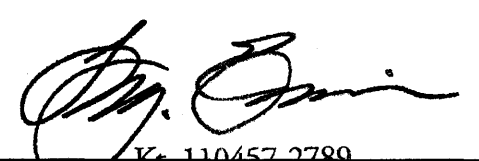


Undirritun samræmingarhönnuðar:  
  
 Nr. 110457-2780


REKSTAUR – GERÐ III Kvarði B      REKSTAUR – GERÐ II Kvarði B      REKSTAUR – GERÐ I Kvarði B

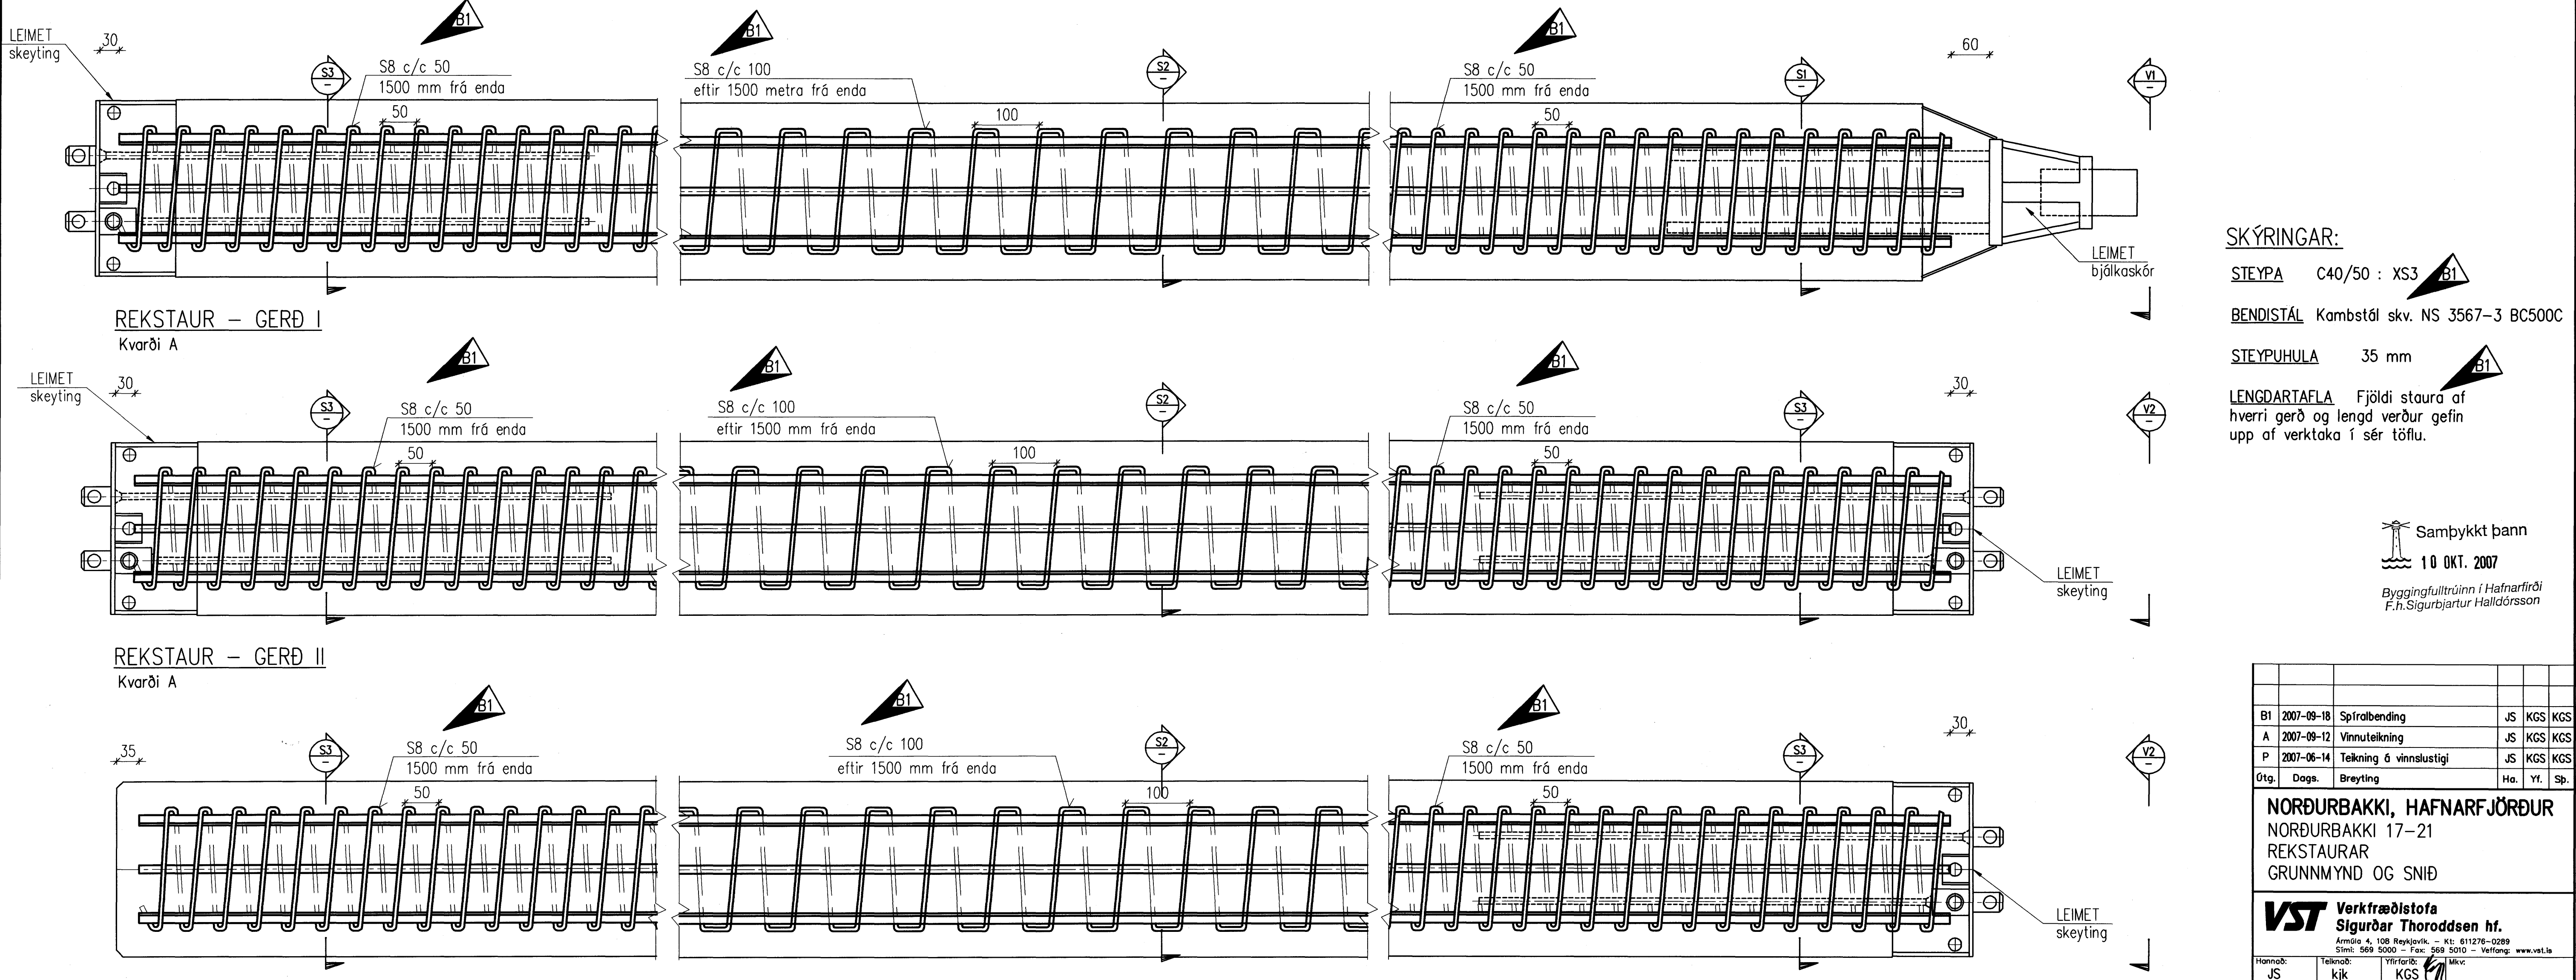

**SKÝRINGAR:**  
**STEYPA** C40/50 : XS3  
**BENDISTÁL** Kambstál skv. NS 3567-3 BC500C  
**STEYPUHULA** 35 mm  
**LENGDARTAFLA** Fjöldi staura af hverri gerð og lengd verður gefin upp af verktaka í sér töflu.

Samþykkt þann  
**10 OKT. 2007**  
 Byggingulltrúinn í Hafnarfirði  
 F.h. Sigurbjartur Halldórsson

REKSTAUR – GERÐ III Kvarði A

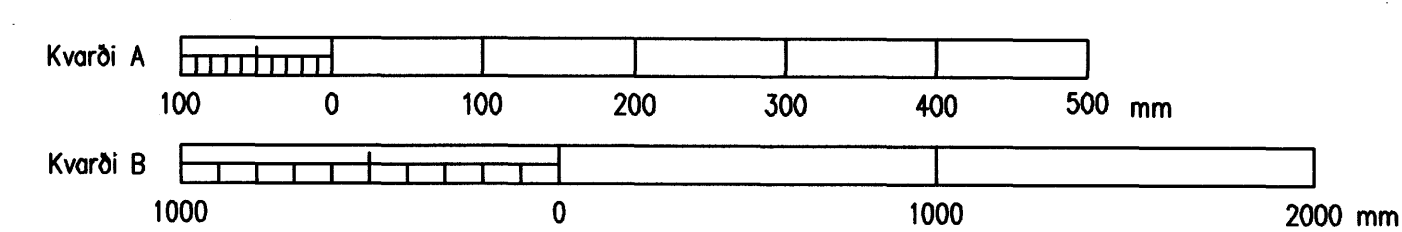

B1	2007-09-18	Spiralbending	JS	KGS	KGS
A	2007-09-12	Vinnuleikning	JS	KGS	KGS
P	2007-06-14	Tekning á vinnslustigi	JS	KGS	KGS
Ótg.	Dags.	Breyting	Ha.	Yf.	Sp.

**NORÐURBAKKI, HAFNARFJÖRÐUR**  
 NORÐURBAKKI 17-21  
 REKSTAURAR  
 GRUNNMYND OG SNIÐ

**VST** Verkfræðistofa  
 Sigurðar Thoroddsen hf.  
 Armá 4, 108 Reykjavík - KÍ: 611276-0289  
 Sími: 569 5000 - Fax: 569 5010 - Vefvang: www.vst.is

Hönnuð: JS      Tekni: kjk      Yfirfor: KGS  
 Samþykkt: VST hf. Kíofan G. Sveinsson      KÍ: 040856-5529

Töluskrá: K:\2006.01\61\tekin\jard\NOR-1.101.dwg      Blaðstær: A1  
 Dags: MAÍ 2007      Nr: 2006.0161      1.101      B1

© ÖLL AFRIT OG AFRITUN TERNÓKA, AB HEUTA Eða I HEILD, ER HÁÐ SKRIFLEGU LEYRI HÖFUNDA