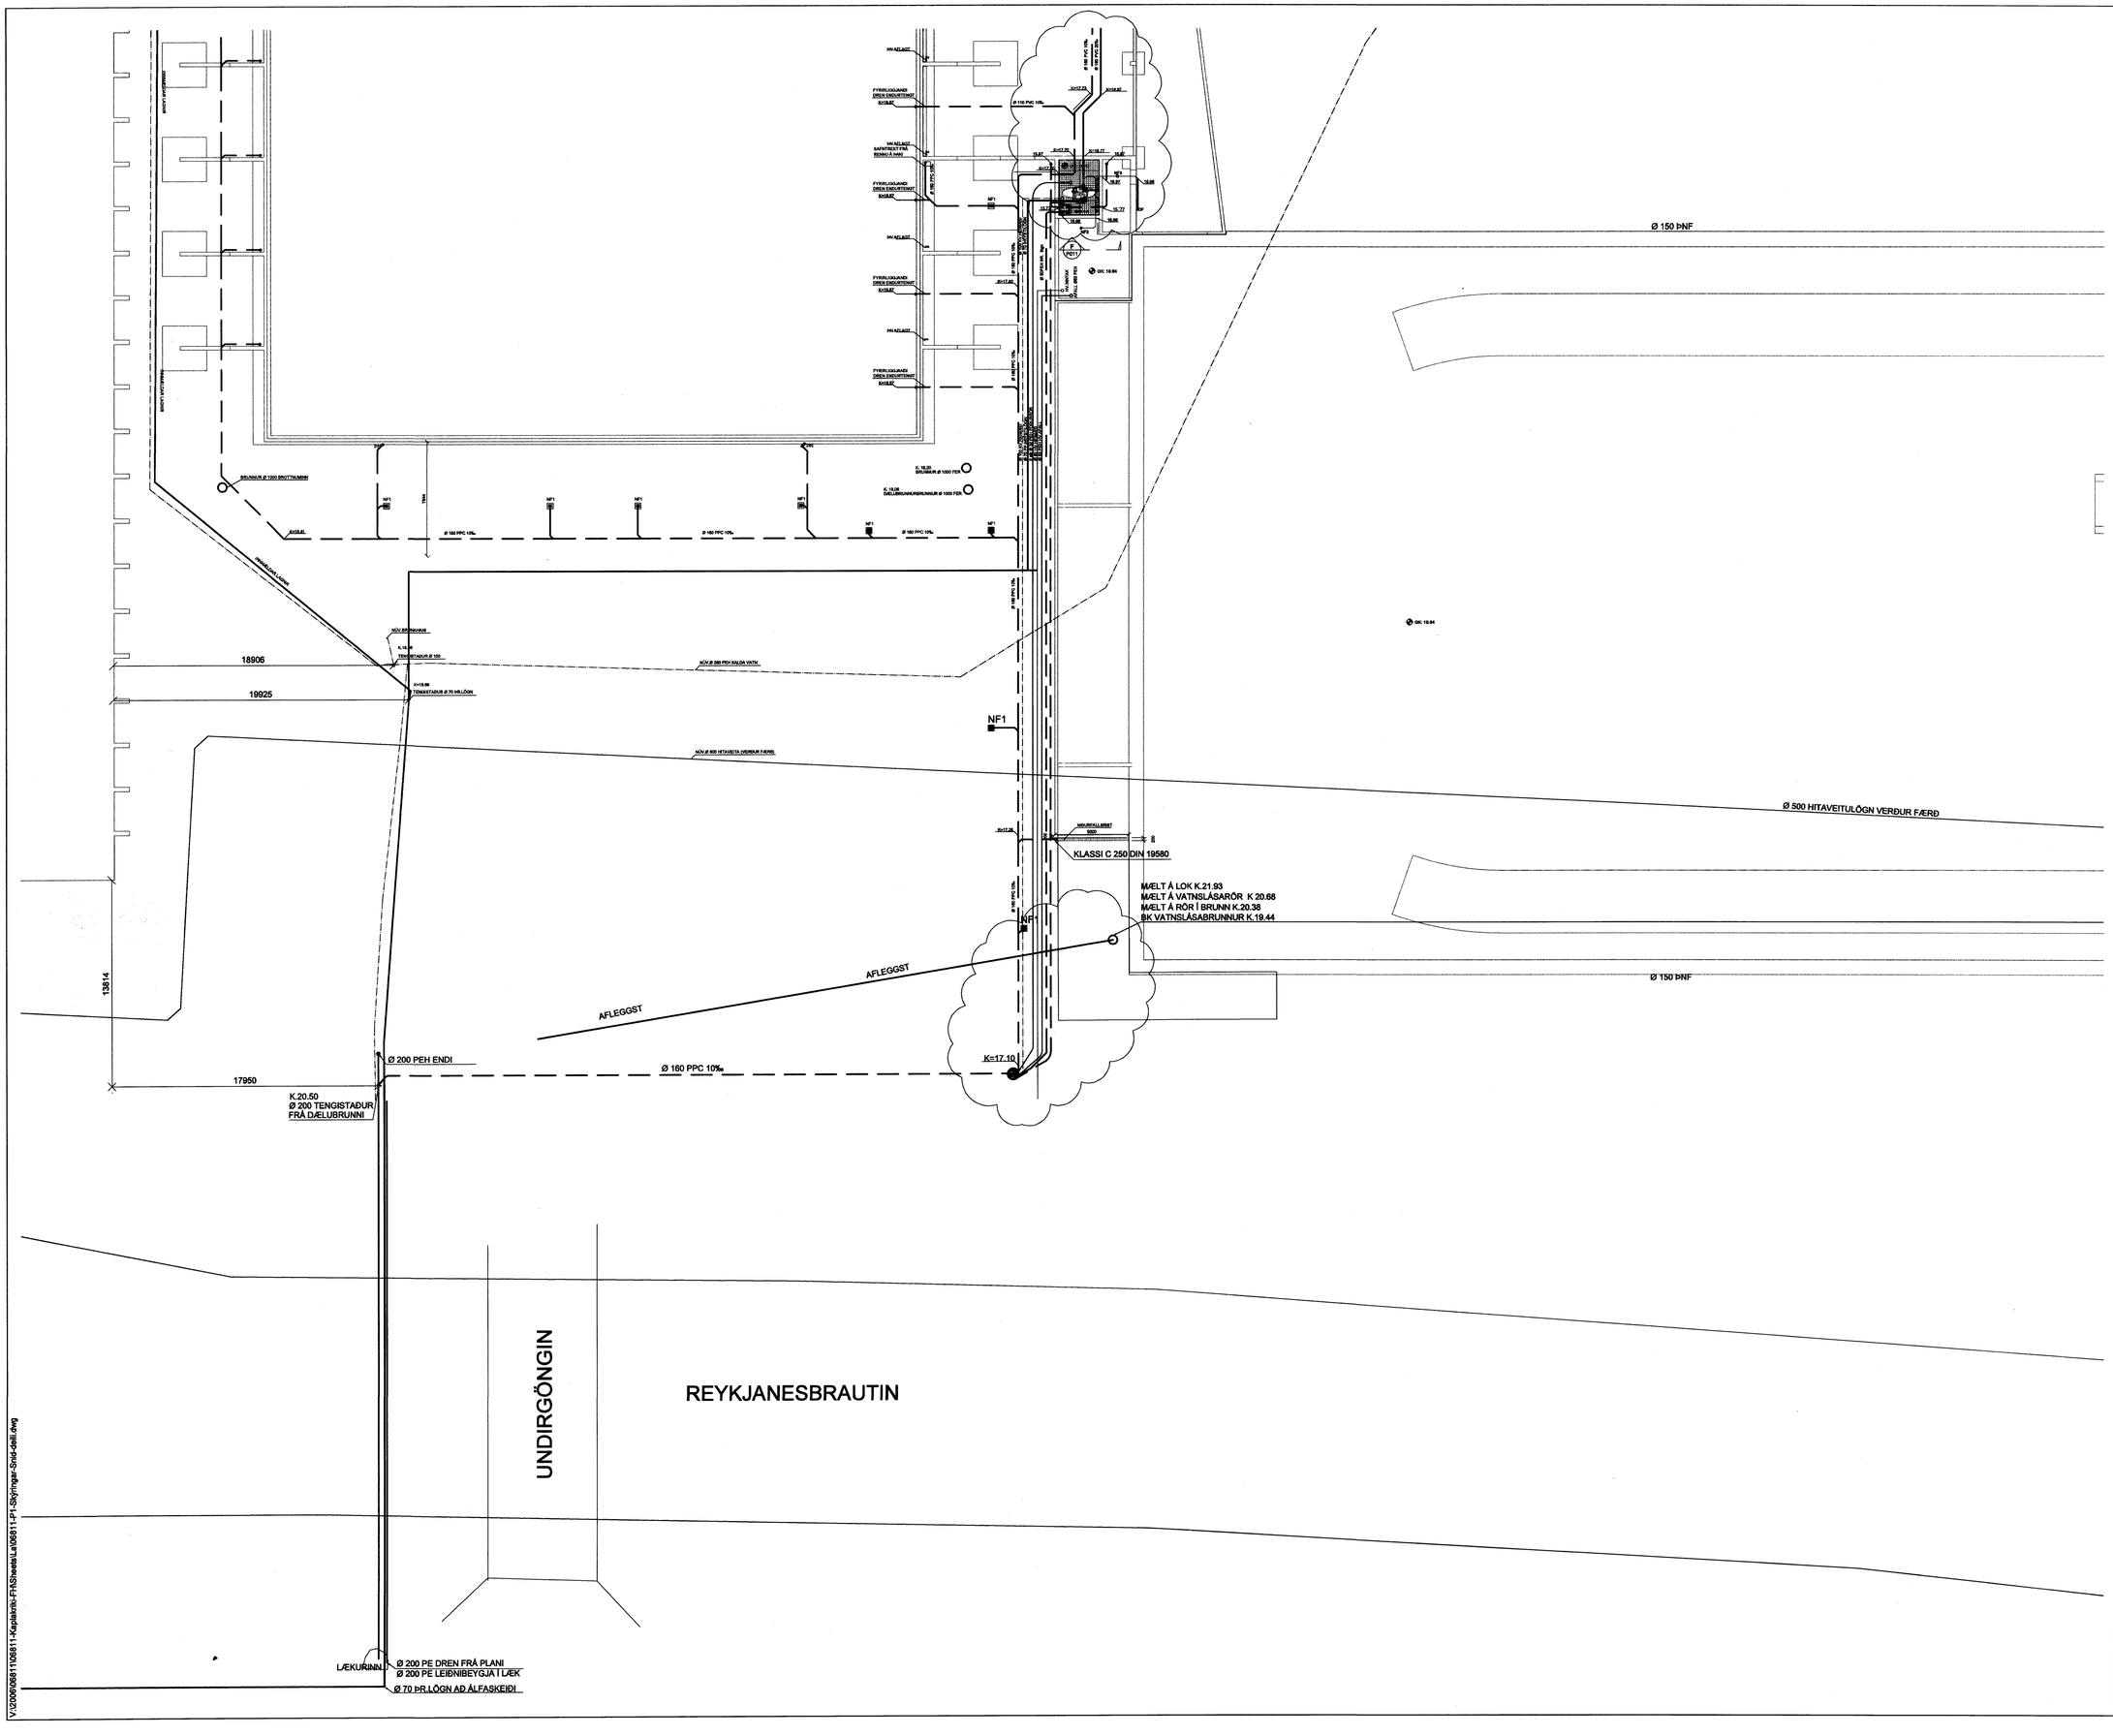
Ø 150 ÞNF
Ø 500 HITAVEITULÖGN VERÐUR FÆRÐ
Ø 150 ÞNF
REYKJANESBRAUTIN
UNDIRGÖNGIN
AFLEGGST
AFLEGGST
18906
19925
13814
17950
NF1
NF1
NF1