


Samþykkt þann
03. DES. 2007
Byggingulltrúnn í Hafnarfirði
F.h. Sigurbjartur Halldórsson

Sigurbjartur Halldórsson
Kr. 110457-2789

BATTERIÐ
ARKITEKTAR

KAPLAKRIKI

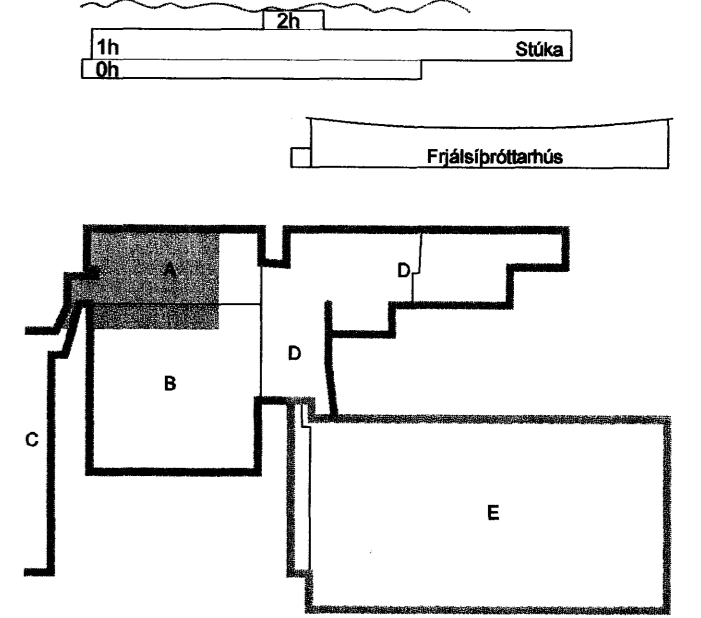

B 23.11.07 Breytingar á lögnum og kólum KJM/SAS
A 12.11.07 Breyting á dreni og dælugryfju KJM/SAS
Útg. Dags. Skýring Hanna/D/Yfirfarið

VSB
VERKFRÆÐISTOFA

BÆJARHRAUN 20 - 220 HAFNARFJÖRDUR - KENNIT. 710796-2889
vsb@vsb.is Sími 585 8600 Fax 585 8610 www.vsb.is

Antun sérhönnuðar Sveinn Áki Sverrisson Kr: 230655 5509

Verkefni: **KAPLAKRIKI HAFNARFIRÐI**
Verkhúsi: **Lagnir Grunnlagir**

Hanna KJM	Telknað KJM	Yfirfarið SAS	Kvarði 1:100	/ A1	Síða -
Dags. 19.02.07	Verkefni 06811	Tekning P1-1	Útgáfa B		

V:\2006\06811\06811-Kaplakriki-FR\Sheet\LA\06811-F1-Corridor.dwg