


GRUNNMYND KJALLARA

1:20

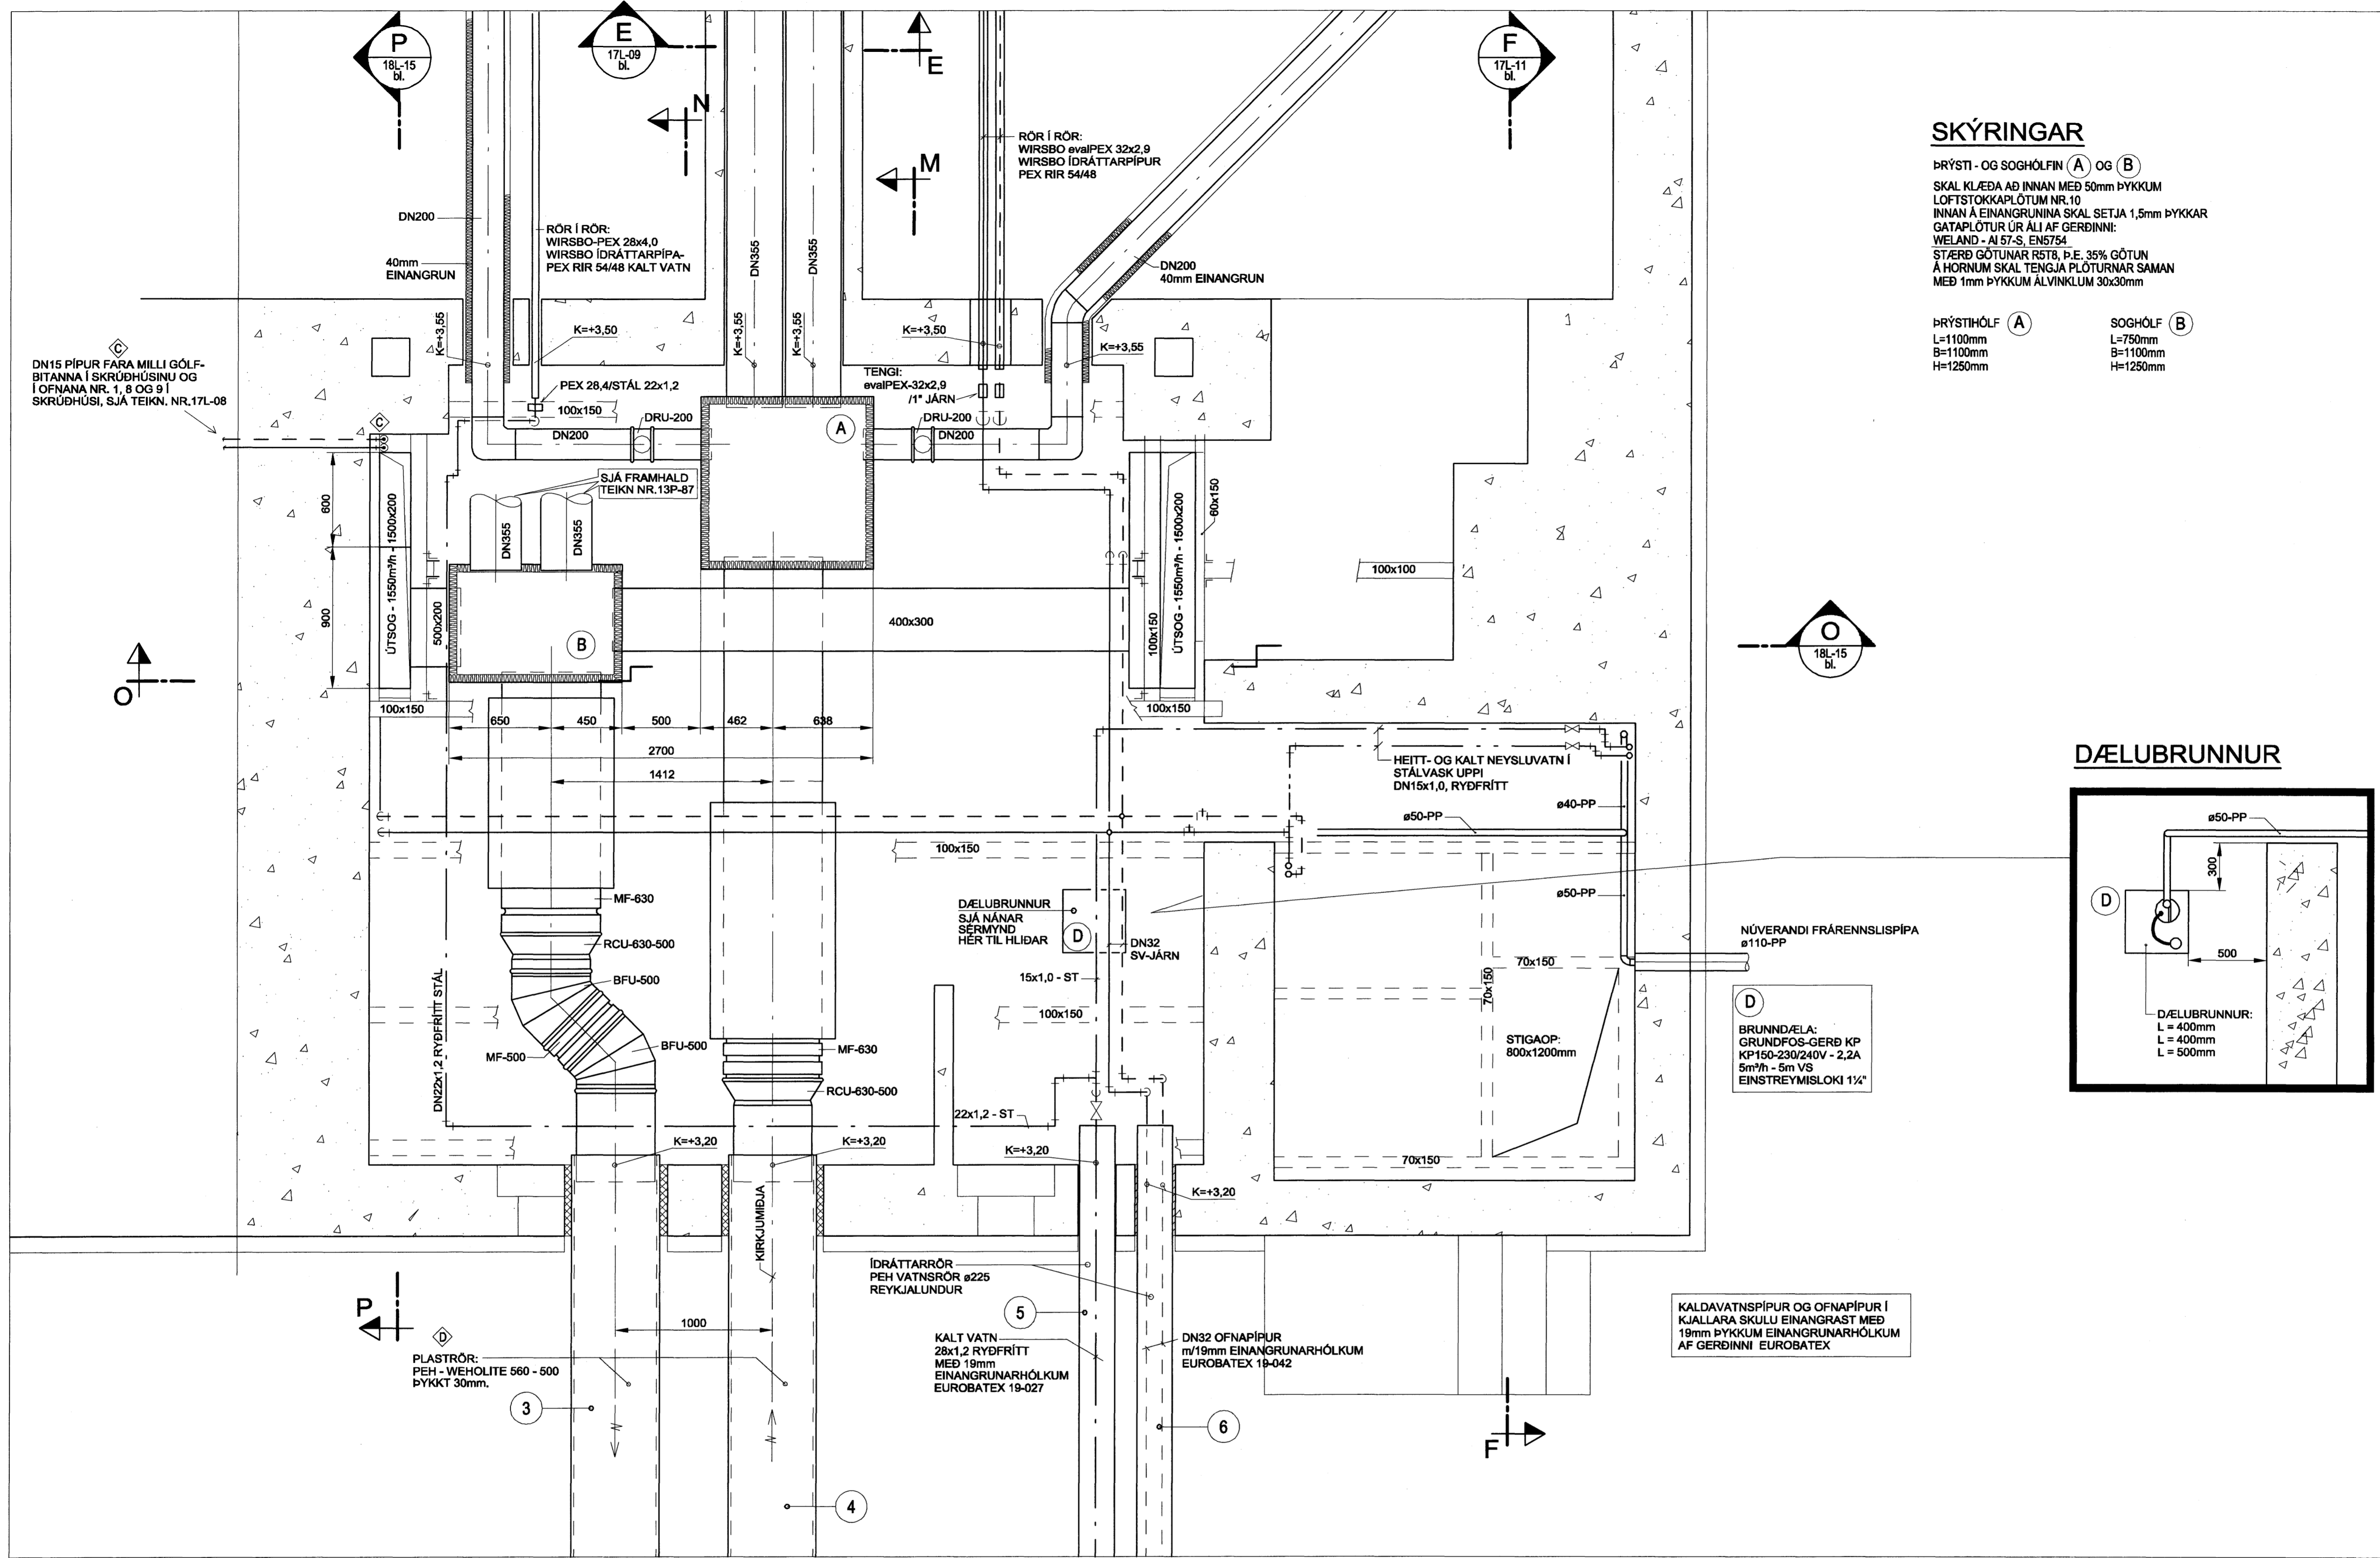


SKÝRINGAR

ÞRÝSTI- OG SOGHÖLFIN (A) OG (B)
 SKAL KLÆÐA AÐ INNAN MÆÐ 50mm ÞYKKUM
 LOFTSTOKKAPLÖTUM NR. 10
 INNAN Á EINANGRUNNA SKAL SETJJA 1,5mm ÞYKKAR
 GATAPLÖTUR ÚR ALJ AF GERÐINI:
 WELAND - AL 57-S, EN5754
 STÆRD GÖTUNAR R578, P.E. 35% GÖTUN
 Á HORNUM SKAL TENGJA PLÖTURNAR SAMAN
 MÆÐ 1mm ÞYKKUM ÁLVINKLUM 30x30mm

ÞRÝSTIHÖLF (A) SOGHÖLF (B)
 L=1100mm L=750mm
 B=1100mm B=1100mm
 H=1250mm H=1250mm

DÆLUBRUNNUR

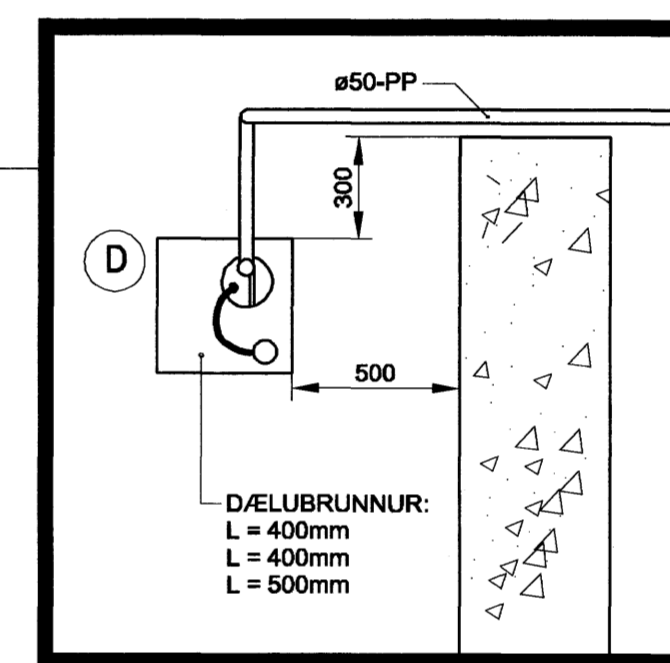

BRUNNDÆLA:
 GRUNDFOS-GERÐ KP
 KP150-230/240V - 2,2A
 5m³/h - 5m VS
 EINSTREYMISLOKI 1¼"

KALDAVATNSPIPUR OG OFNAPIPUR Í
 KJALLARA SKULU EINANGRAST MÆÐ
 19mm ÞYKKUM EINANGRUNARHÓLKUM
 AF GERÐINI EUROBATEX

Samþykkt þann
 03. DES. 2007
 Byggingfulltrúinn í Hafnarfirði
 F.h. Sigurbjartur Halldórsson

Þessa teikningu má hvorki fjálfæla né dreifa til þriðja aðila án okkar samþykkingar. Brot á höfundarrétti varðar m? lög.

W:\Hafnarfjarðarkirkja\7. Teikningar\LAGNIR -KJ.dwg

Forsta: Gunnar *lagnalögmáður*
Sigríður Gunnarsdóttir

Hafnarfjarðarkirkja - 2.verkafangi
 Loftræsting og lagnir í kirkjunni og tæknirýminu

Mkv. 1:20		Vörpun		Hannað		Teiknað		Yfirlit		Samþykkt		Dags.		Teikn. nr.		Verk nr.		Blað nr.		
D	15.08.07	REASTRÖR WEHOLITE 560 - 500																		
C	10.07.07	DÆLUBRUNNUR FÆRÐUR, PÍPUM Í SKRÚDHÚSI BREYTT.	KFL																	
B	05.07.07	ÚTSOGSSTOKKIUR 500x300 FELDUR NIÐUR	KFL																	
A	12.06.07	STÆRÐUM BREYTT	KFL																	
Teikning nr.	Tilvisun á teikningu		Br.	Dags.	Eðli breytingar		Br.	Yf.	Samp.	KFL	JH			20.05.06	18L-13D	3.040.297	4			



Strandgata 51
 GRUNNMYND KJALLARA
 LOFTRÆSTING, KALT VATN - OFNALAGNIR