



O
18L-13
KJALLARI UNDIR KÓR
1:20

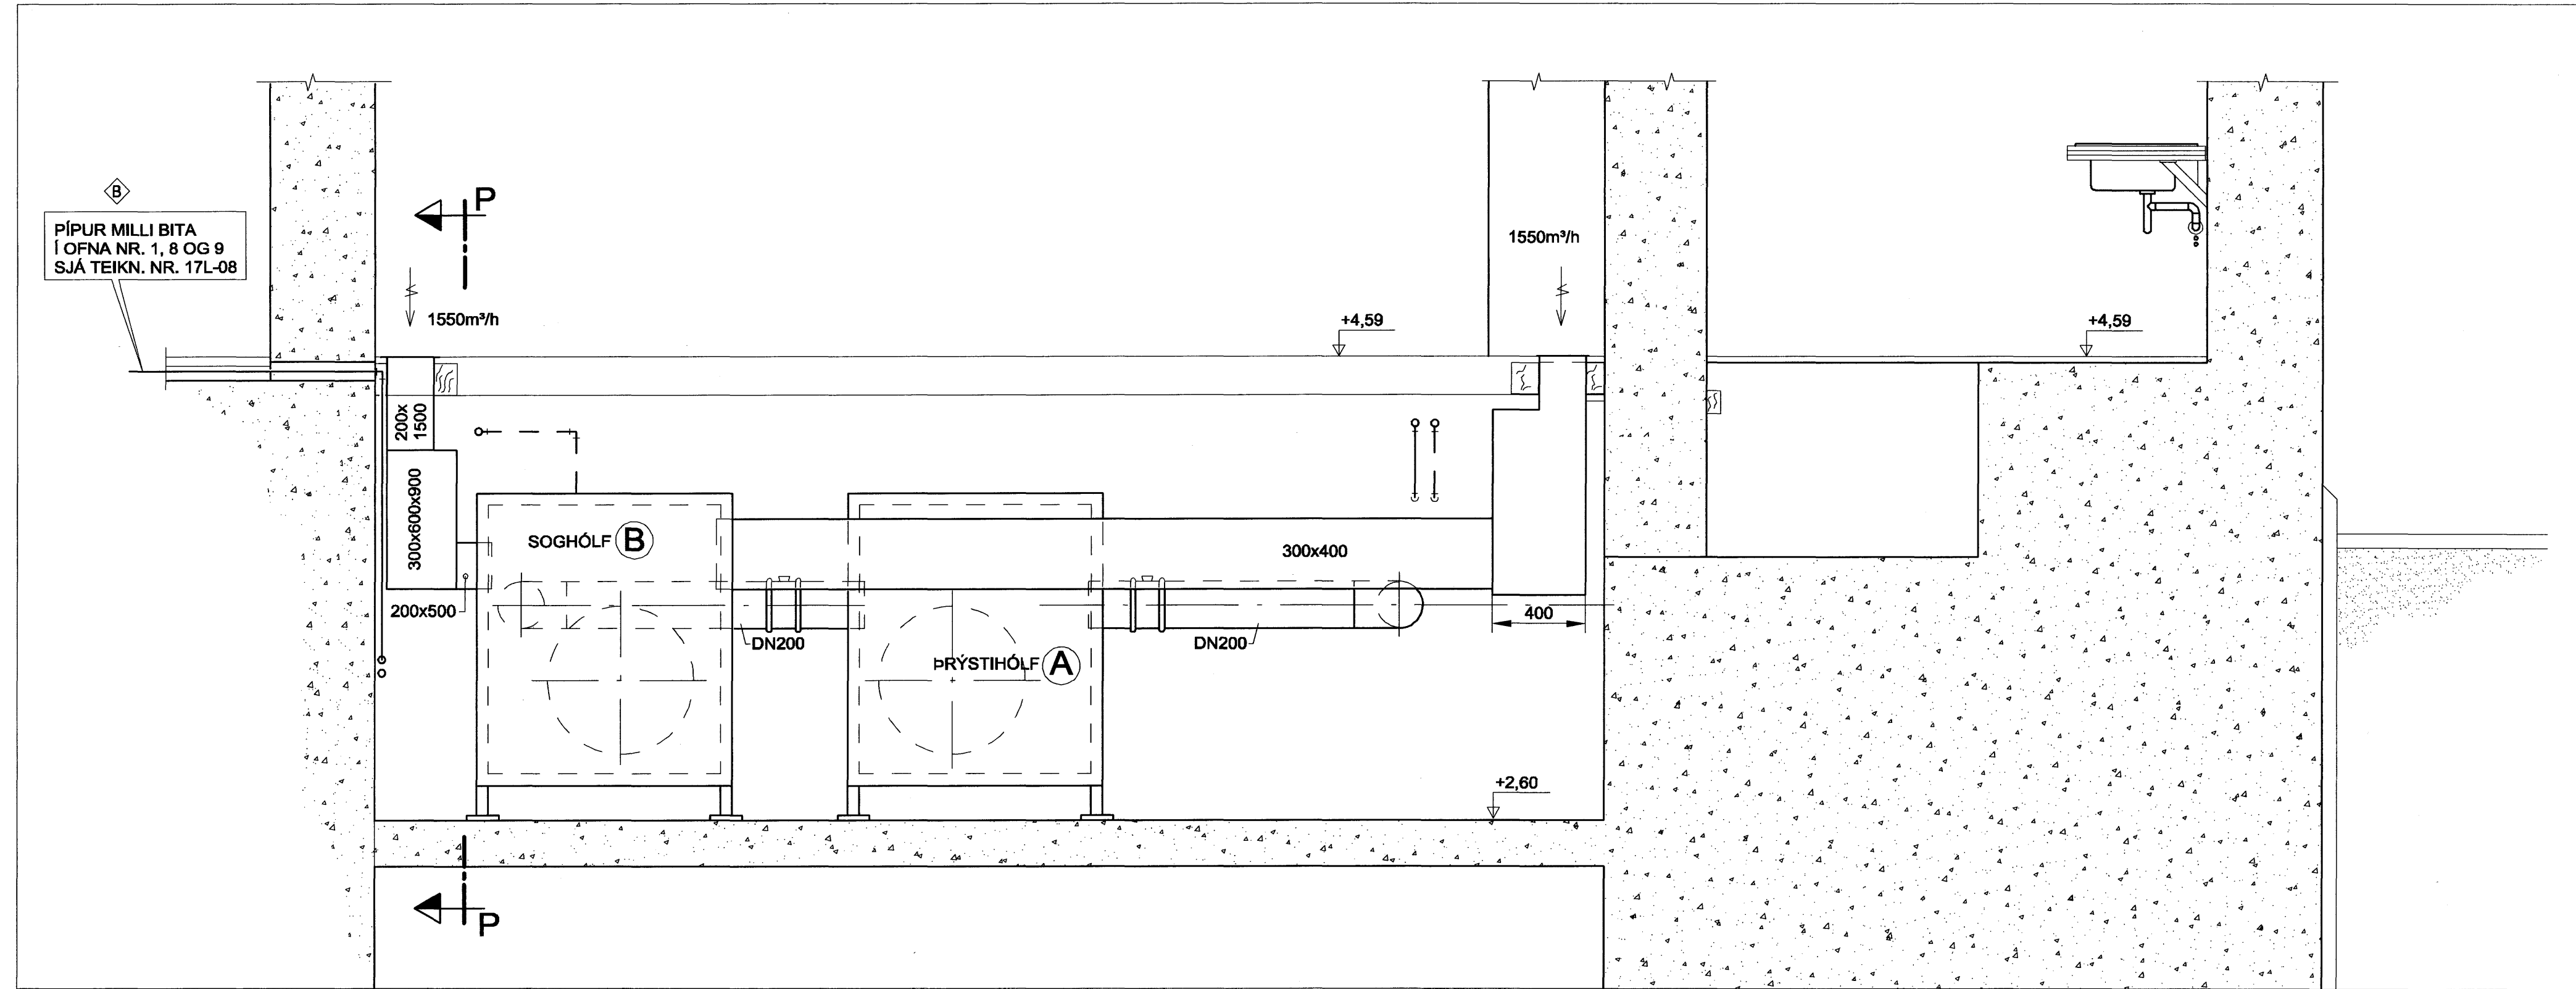

P
18L-13
4
1:20

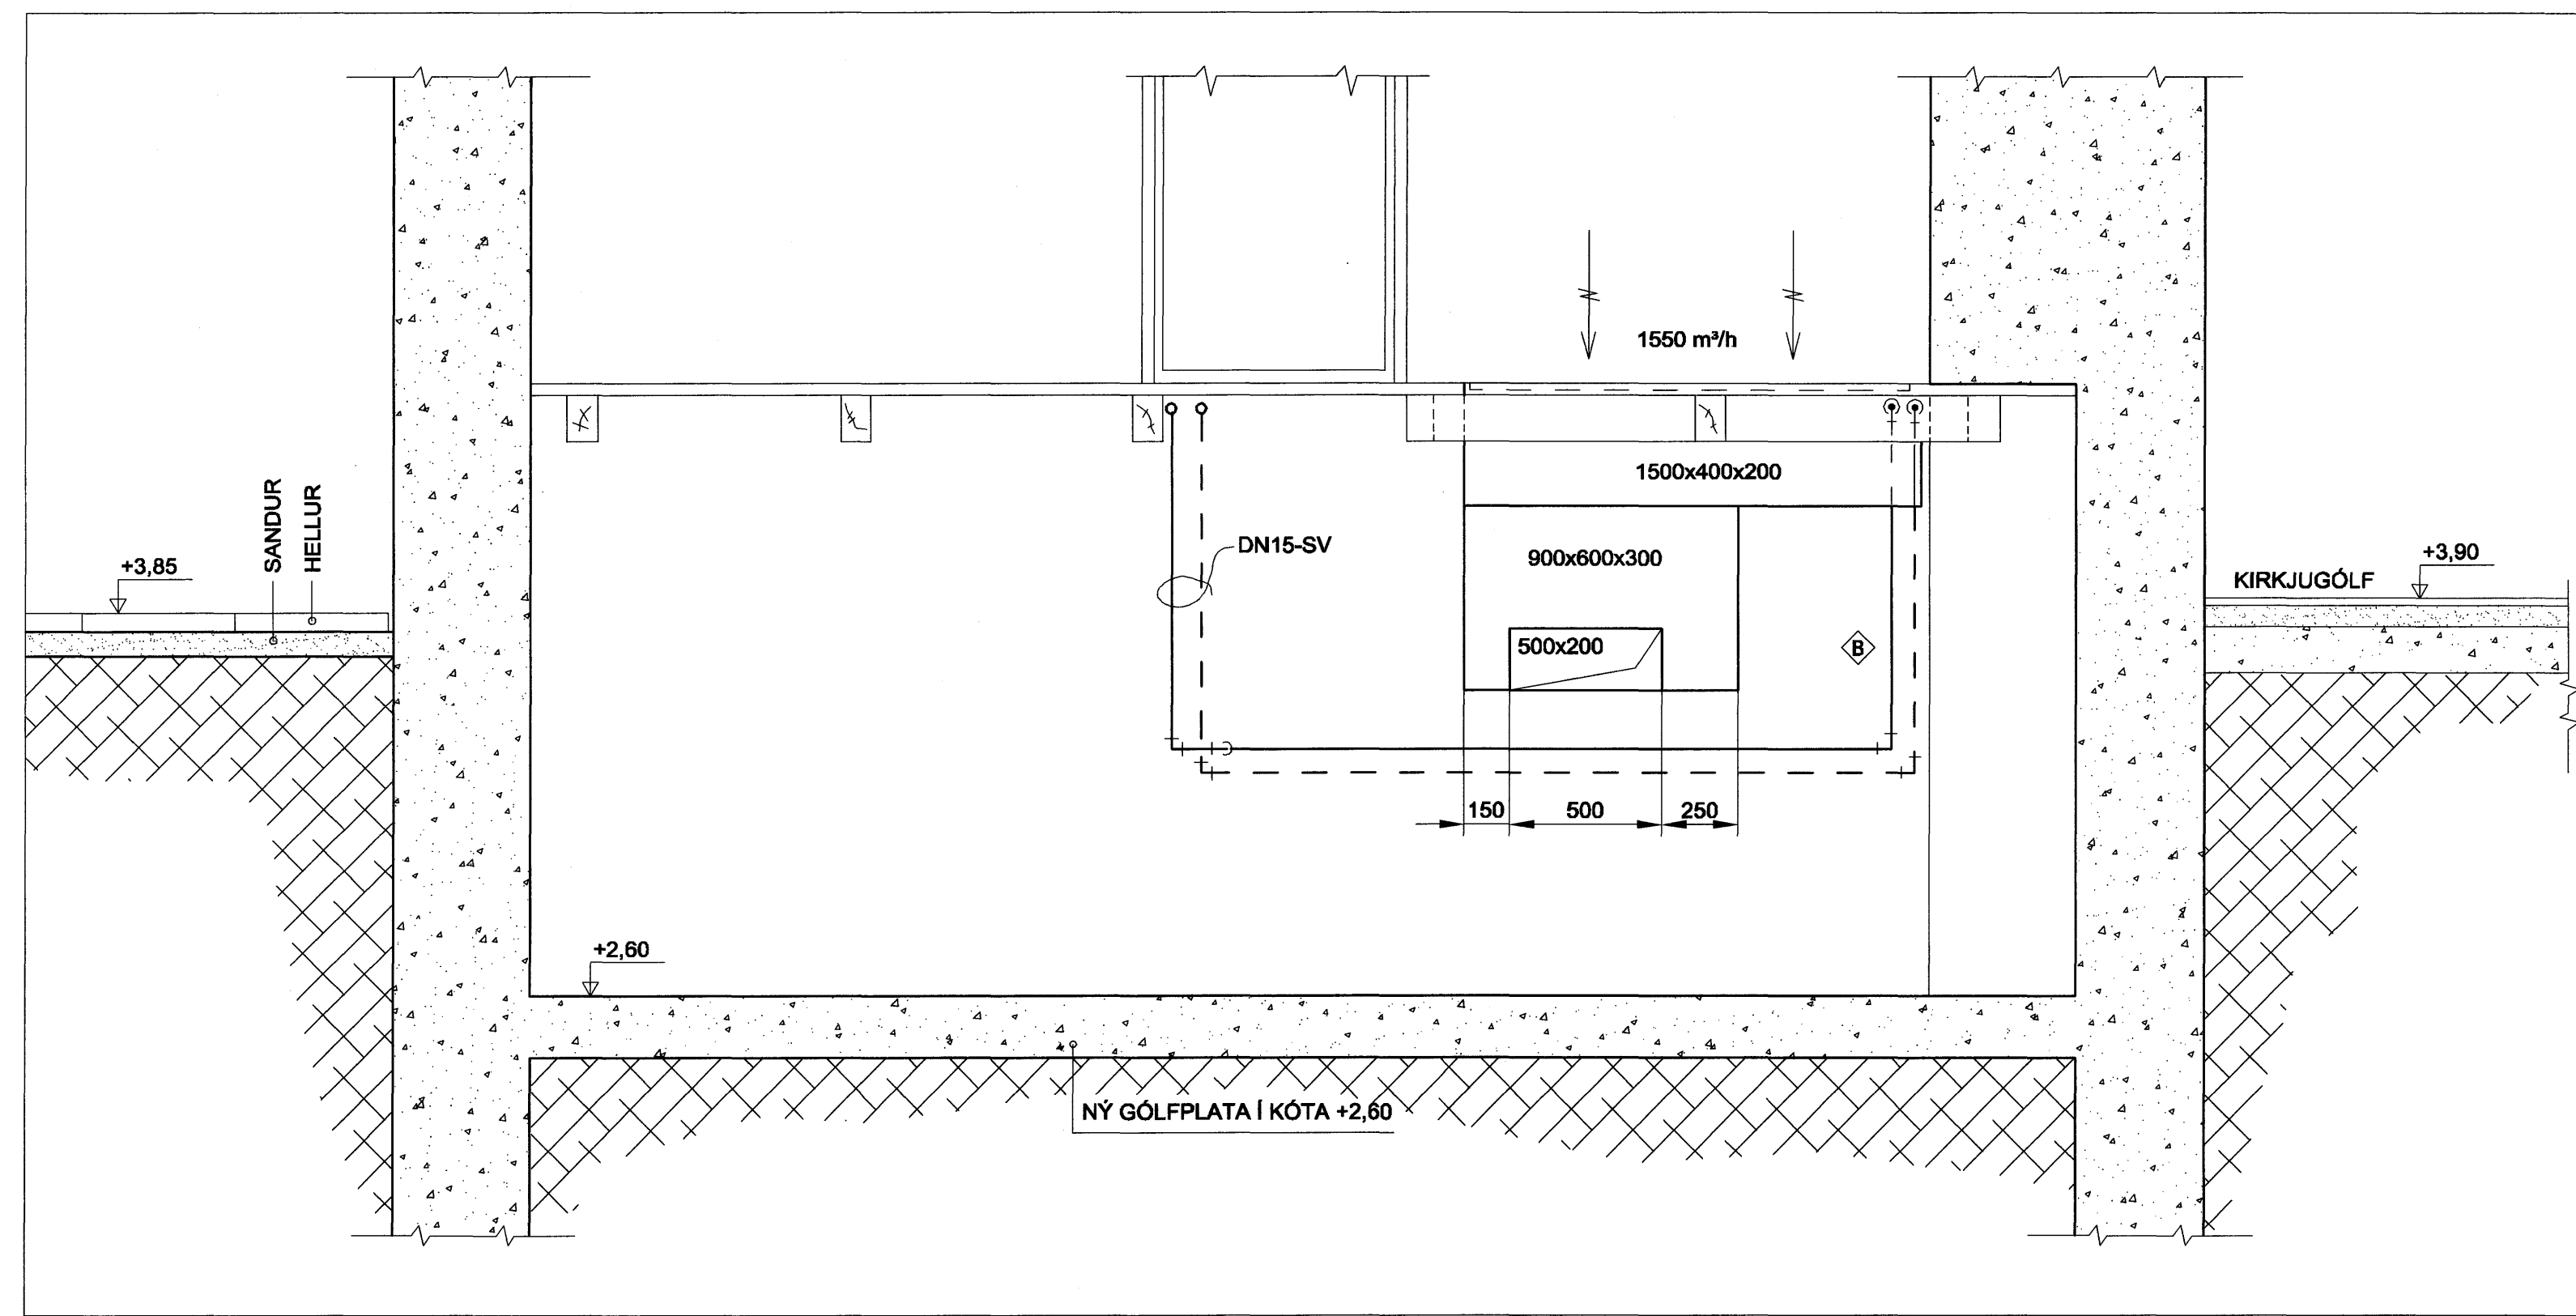

Samþykkt þann
03. DES. 2007
Byggingulltrúinn / Hafnarfiréi
F.h. Sigurbjartur Hallgrímsson

Lagmalhönnuðin
Stofnunin
Hafnarfjarðarkirkja - 2.verkafangi
Loftræsting og lagdir í kirkjunni og tæknirými

| | | | | | | | | | | | | | | | | |
|--------------|----------|------------------------------------|--|-----|-------|----------------|-----|-----|-------|--------|---------|--|---|------------------------------|--|--|
| Teikning nr. | | Tilvisun & teikningu | | Br. | Dags. | Edi breytingar | Br. | Yf. | Samþ. | Mkv. | 1:20 | VGK HÖNNUN <small>Grensásvægi 1 108 Reykjavík / Laugavegi 178 105 Reykjavík Sími: 422 3000 www.vgk.honnun.is</small> | Strandgata 51 SNIÐMYNDIR - SNIÐ O-P-R KJALLARI UNDIR KÓR LOFTRÆSTING | Teikn. nr. 18L-15B | Verk nr. 3.040.297 Blað nr. 6 | |
| B | 13.08.07 | BREYTT PÍPUM Í OFNA 1, 8 OG 9 | | | | | | | | | | | | | | |
| A | 05.07.07 | ÚTSOGSSTOKKUR 500x300, FELDUR BURT | | | | | | | | | | | | | | |
| | | | | | | | | | | Hannað | Talknað | Yfirferð | Samþykkt | Dags. | | |
| | | | | | | | | | | KFL | JH.JEG. | | <i>[Signature]</i> | 05.06.07 | | |

Þessa teikningu má hvarfi, fjálfæra né dreifa til þriðja aðila án okkar samþykkingar. Brot á höfundarétti varðar w7. ílg.