



A Snið
1 = 20 mm

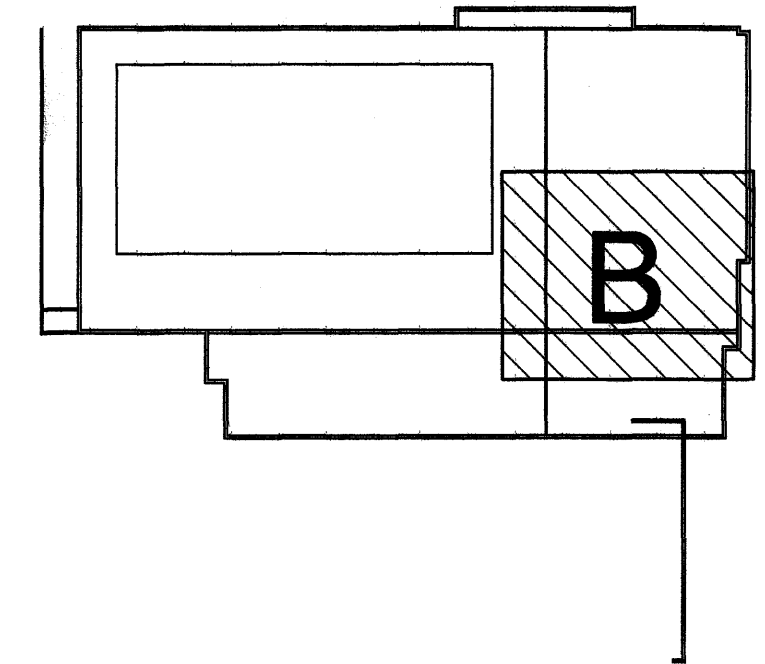

Skýringar sjá teikningu nr.200

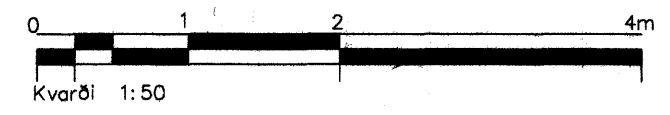

B	Mísætning 6 súlum	SG	01.12.06
A	Jörnabending	SG	17.10.06
Ötq. Nr.	Breytingar	Höfundur	Dagur

Verkteikning

Ásvellir 2 – Sundmiðstöð Hafnarfjarðar

Strendingur ehf. Verkfæðingustofa
Fjarlægis- og 2D höfundar/teiknar
Sími 565 5644, Fax 565 5641

Burðarvirki- sökkjar 1.h. og plata yfir kj.
Grunnmynd – B

Dags: sept. 2006
Talað / Hmóð of: JW/SG

Málsvorð: 1:50
Númer teikningar: 211
Ölgufta: B

Samþykkt þann
24 JAN. 2008
Byggingultrúnn í Hafnarfirði
F.h. Sigurbjartur Halldórsson