




Samþykkt þann
18 JAN. 2008
Byggingfulltrúinn í Hafnarfirði
F.h. Sigurbjartur Halldórsson

SKIPALÓN 16-20

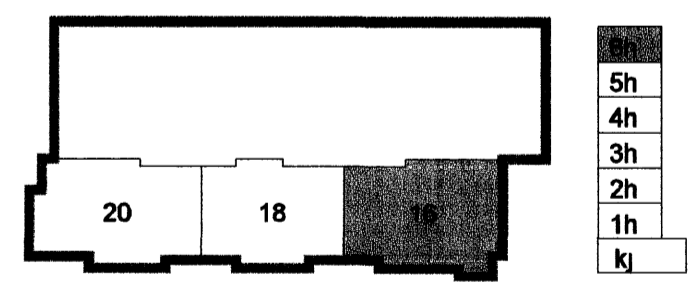

Þráng

A 19 10 07 Baðherbergi breytt, önnur færð b.JKS/SAS
Ulg Dags Skýring Hannaó/Yfirráð

VSB

VERKFRÆÐISTOFA

BÆJARHALN 20 220 HAFNARFJÖRDUR KENNIT 710796-2899
vsb@vsb.is Sími 585 8600 Fax 585 8610 www.vsb.is

Artun séndýruðer Sveinn Áki Sverrsson KJ. *Þráng*

Verkefni SKIPALÓN 16-20 HAFNARFIRÐI

Verkhúð Lagmr Hítalagr 6 hæð Grunnmynd

Hannaó	Telknað	Virfaró	Kvaró	Síða
JGR	JGR	SÁS	1 50	/ A1 -
Dags.	Verkefni	Telkning	Útgáfa	
07.06 2007	06729	16 P461	A	