


Samþykkt þann
18 JAN. 2008
Byggingfulltrúnn í Hafnarfirði
F.h. Sigurbjartur Halldórsson

SKIPALÓN 16-20

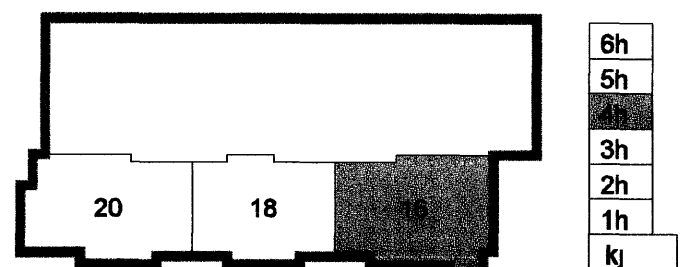

Þráng

A 19 10 07 Badherbergi breytt, önar teyðir ÞJK/SÁB
Útg Daga Skýring Hannes Vifrið

VSB

VERKFRÆÐISTOFA

ÞÆJARHRAUN 20 220 HAFNARFJÓRÐUR KENNIT 710796-2699
vab@vab.is Sími 585 8600 Fax 585 8610 www.vab.is

Artúnn sérhönnuður Sveinn Áki Sveinsson K 230855 5609

SKIPALÓN 16-20
HAFNARFIRÐI

Verkhúla
Lagnir
Hítalagnir 4 hæð
Grunnmynd

Hannað	Teiknað	Yfirfarið	Kvarði	Síða
JGR	JGR	SÁS	1 50	-
Daga	Verkefni	Talning	Útgáfa	
07 06 2007	06729	16 P441	A	