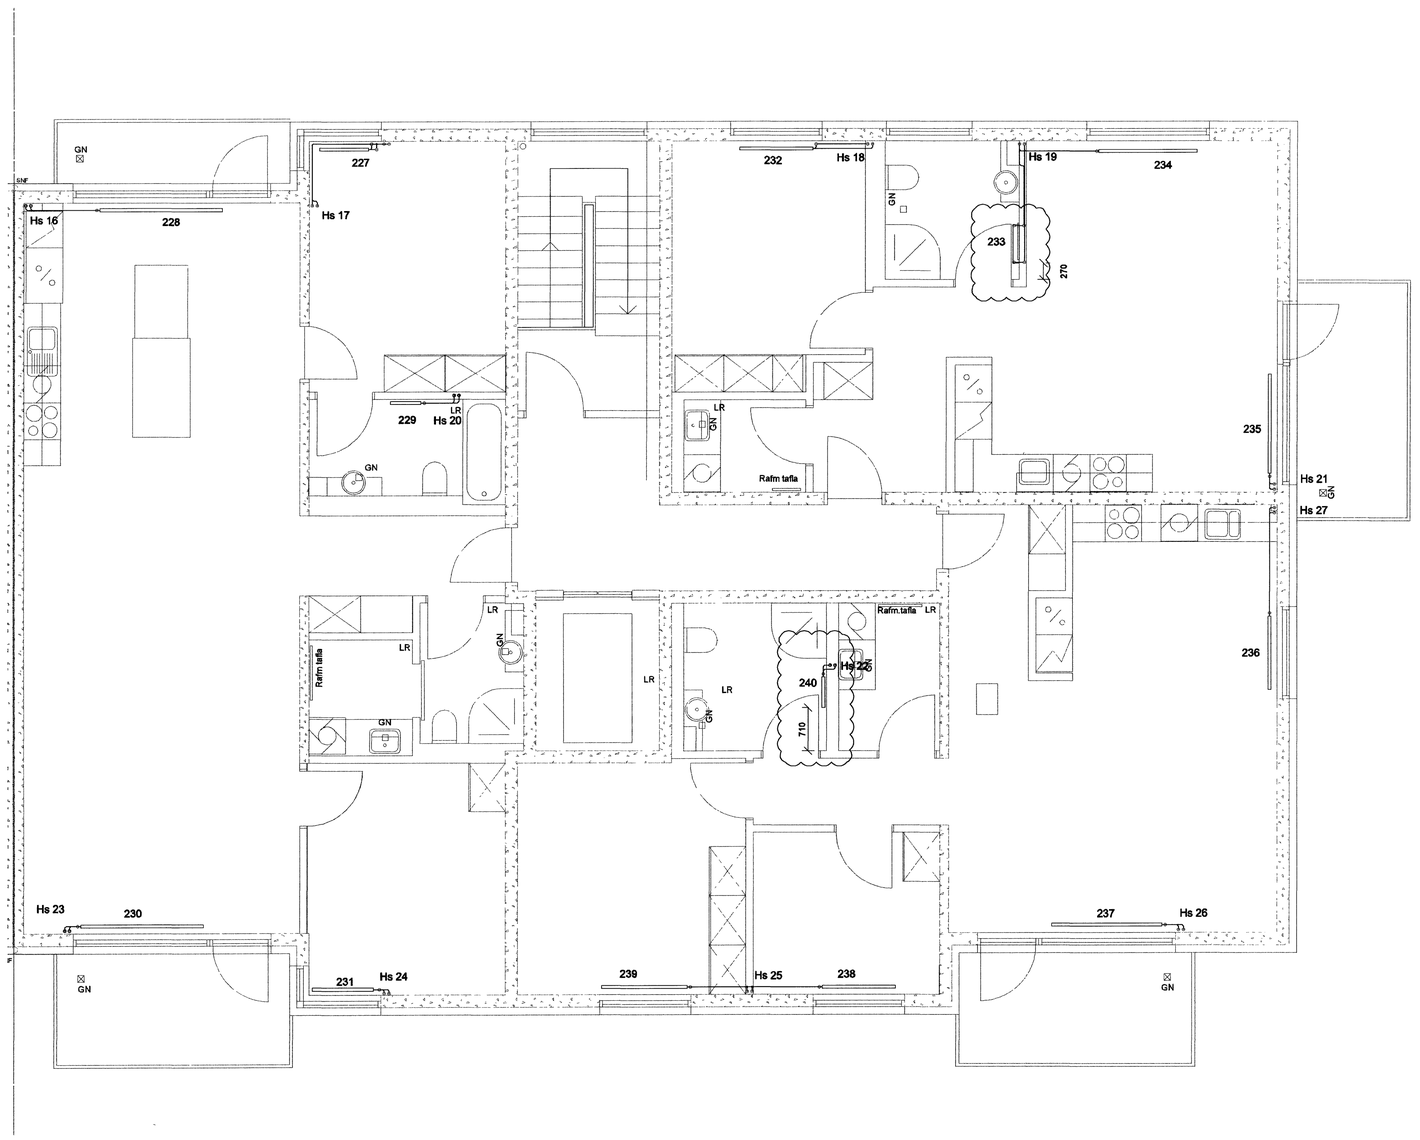

Samþykkt þann
18 JAN. 2008
Byggingfulltrúinn í Hafnarfirði
F.h.Sigurbjartur Halldórsson

SKIPALÓN 16-20

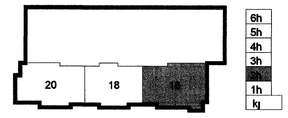

Útg.	Dags.	Skýring	Hannað/Yfirfarið
A	19 10 07	Baðherbergi breytt, ofnar færðir	ÞJK/SÁS

VSB
VERKFRÆÐISTOFA
BÆJARHRAUN 20 220 HAFNARFJÖRÐUR KENNIT 710796-2899
vsb@vsb.is Sími 585 8600 Fax 585 8610 www.vsb.is

Ártun sérhönnuðar
Sveinn Áki Sverrisson Kt. [illegible]

Verkheiti
SKIPALÓN 16-20
HAFNARFIRÐI

Verkhluti
Lagnir
Hitalagnir 2 hæð
Grunnmynd

Hannað	Teiknað	Yfirfarið	Kvarði		Slóð
JGR	JGR	SÁS	1:50	/ A1	-

Dags	Verkefni	Teikning	Útgáfa
07 06.2007	06729	16 P421	A

V:\2005\06857\06729-Skipalón 16-20\Sheets\Lagnir\P421\06729-P4-Hitalagnir-2h.dwg