


Samþykkt þann
18 JAN. 2008
Byggingfulltrúinn í Hafnarfirði
F.h. Sigurbjartur Halldórsson

SKIPALÓN 16-20

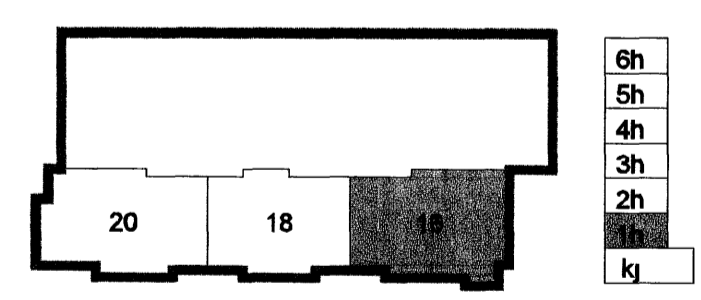

Þráttur

A 19 10 07 Baðherbergi breytt, ofnar færðir BJK/SAS
Útg Dags Skýring Hannasó/Yfirfarð



VERKFRÆDISTOFA

BÆJARHRAUN 20 220 HAFNARFJÖRDUR KENNIT 710796-2899
vsh@vsh.is Sími 585 8600 Fax 585 9610 www.vsh.is

Artun sérhönnuðar Sveinn Áki Sverrsson 230855 5604

Verkið: SKIPALÓN 16-20 HAFNARFIRÐI

Verkið: Lagnir Hitalagnir 1. hæð Grunnmynd

Hannasó	Teiknað	Yfirfarð	Kvarði	Síða
JGR	JGR	SÁS	1:50	/ A1
Dags	Verkefni	Teikning	Útgáfa	
07 06 2007	06729	16 P411	A	