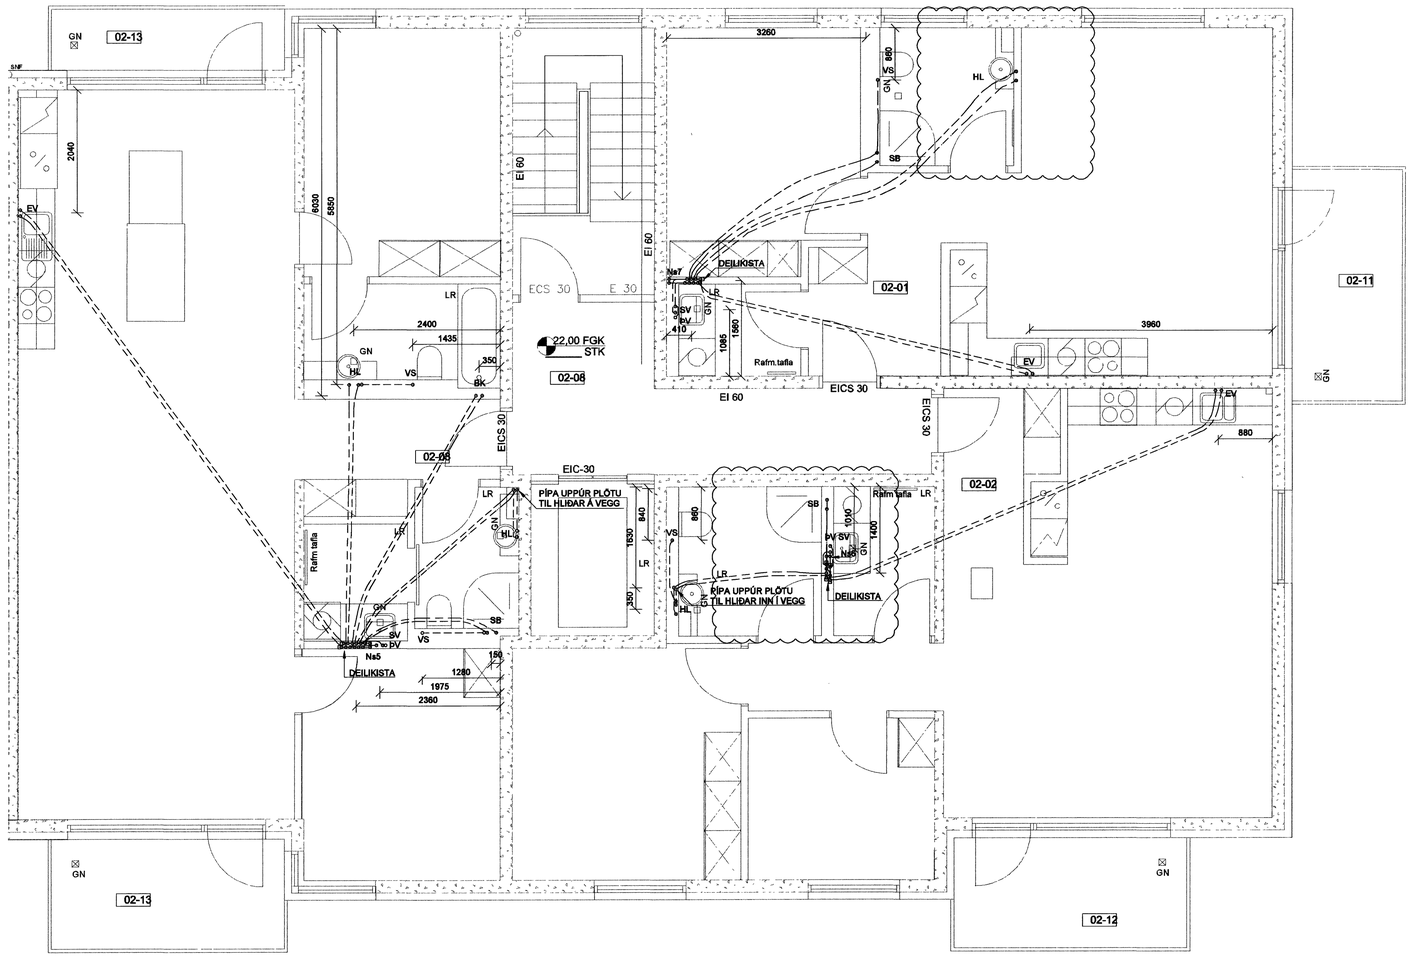

DEILIGRIND RÖR Í RÖR

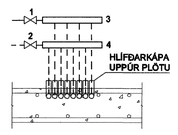

SKÝRINGAR

1 STOPPLOKI Ø20
2. STOPPLOKI Ø20
3 DEILIKISTA FYRIR HEITT VATN
4. DEILIKISTA FYRIR KALT VATN

SKÝRINGAR

SVERLEIKI LAGNA

Neysluvatnslagnir sem eru steyptar í plötu skulu vera Ø16mm rör í rör kerfi

Ns = Neysluvatnsstammi

Samþykkt þann
18 JAN. 2008

Byggingfulltrúinn í Hafnarfirði
F.h Sigurbjartur Halldórsson

SKIPALÓN 16-20

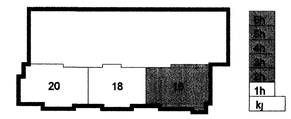

Útg	Dags	Skýring	Hannað/Yfirfarið
A	19 10.07	Lögnum í baðherbergi breytt	ÞJK/SÁS

VSB
VERKFRÆÐISTOFA

BÆJARHRAUN 20 220 HAFNARFJÖRÐUR KENNIT 710796-2899
vsb@vsb.is Sími 585 8600 Fax 585 8610 www.vsb.is

Áritun sérhönnuðar
Sveinn Áki Sverrisson Kt. 230855 5609

Verkheiti
SKIPALÓN 16-20
HAFNARFIRÐI

Verkhluti
LAGNIR
NEYSLUVATN 2-6 HÆÐ, HÚS NR 16
GRUNNMYND

Hannað	Teiknað	Yfirfarið	Kvarði	Síða
JGR	JGR	SÁS	1 50 / A1	-

Dags	Verkefni	Teikning	Útgáfa
07 06.2007	06729	16 P321	A

V:\2005\05857\06729-Skipalón 16-20\Sheets\La\22 P321.dwg