


Samþykkt þann
 18 JAN. 2008
 Byggingufulltrúinn í Hafnarfirði
 F.h. Sigurbjartur Halldórsson

SKIPALÓN 16-20

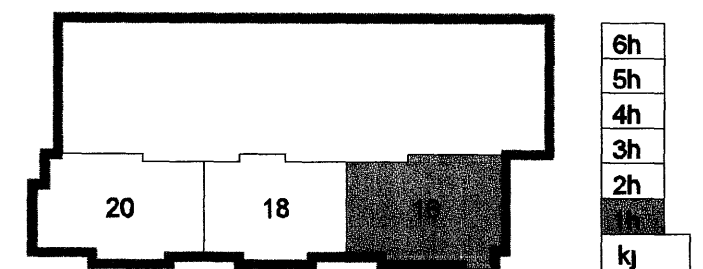

6h
 5h
 4h
 3h
 2h
 kj

Handwritten signature

A. 19 10 07 Lögum í bætherbergil breytt
 Útg. Dags Skýring Hanneð/Virfand

VSB

VERKFRÆÐISTOFA

BÆJARHRAUN 20 220 HAFNARFJÖRÐUR KENNIT 710796-2899
 vsb@vsb.is Sími 585 8600 Fax 585 8610 www.vsb.is

Árftun sérhönnuðar Sveinn Áki Sverrisson 230055 5808					
Verkefni SKIPALÓN 16-20 HAFNARFIRÐI					
Verkið LAGNIR FRÆNNISLAGNIR 1. HÆÐ GRUNNMYND					
Hannað JGR	Teknað JGR	Yfirferð SÁS	Kvaði 1 50	/ A1	SÍða A
Dags. 07 06.2007	Verkefni 06729	Tekning 16 P211			