


Samykkt þann
18 JAN. 2008
Byggingfulltrúinn í Hafnarfirði
F.h. Sigurbjartur Halldórsson

SKIPALÓN 16-20

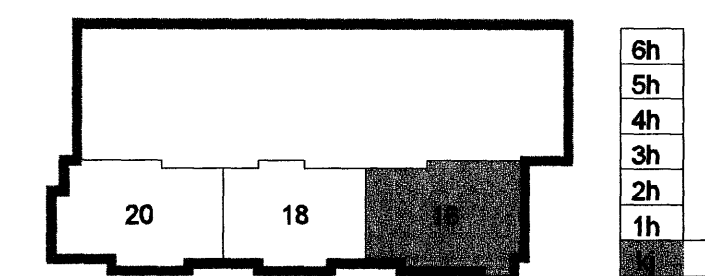

Þráng

A 19.10.07 Lögnum breytt v. baðherbergja 1 hæðir bJK/SÁS
Útg. Dags Skýring Hannað/Yfirland

VSB

VERKFRÆÐISTOFA

BEIJARHRAUN 20 220 HAFNARFJÖRÐUR KENNIT 710786-2899
vsb@vab.is Sími 585 8600 Fax 585 8610 www.vsb.is

Áritun sérhönnuðar	Sveinn Áki Sveinsson	230855 5999
Verkefni:	SKIPALÓN 16-20 HAFNARFIRÐI	
Verkefni:	LAGNIR FRÆNNISLAGNIR KJALLARI GRUNNMYND	
Hannað	Teiknað	Yfirland
JGR	JGR	SÁS
Kvarði	1:50	/ A1
Dags	Verkefni	Teikning
07 06 2007	06729	16 P201
	Útgáfa	A