


Burðarþol: Grunnmynd staðsetning ísteptra festinga í sökkul. 1:50.

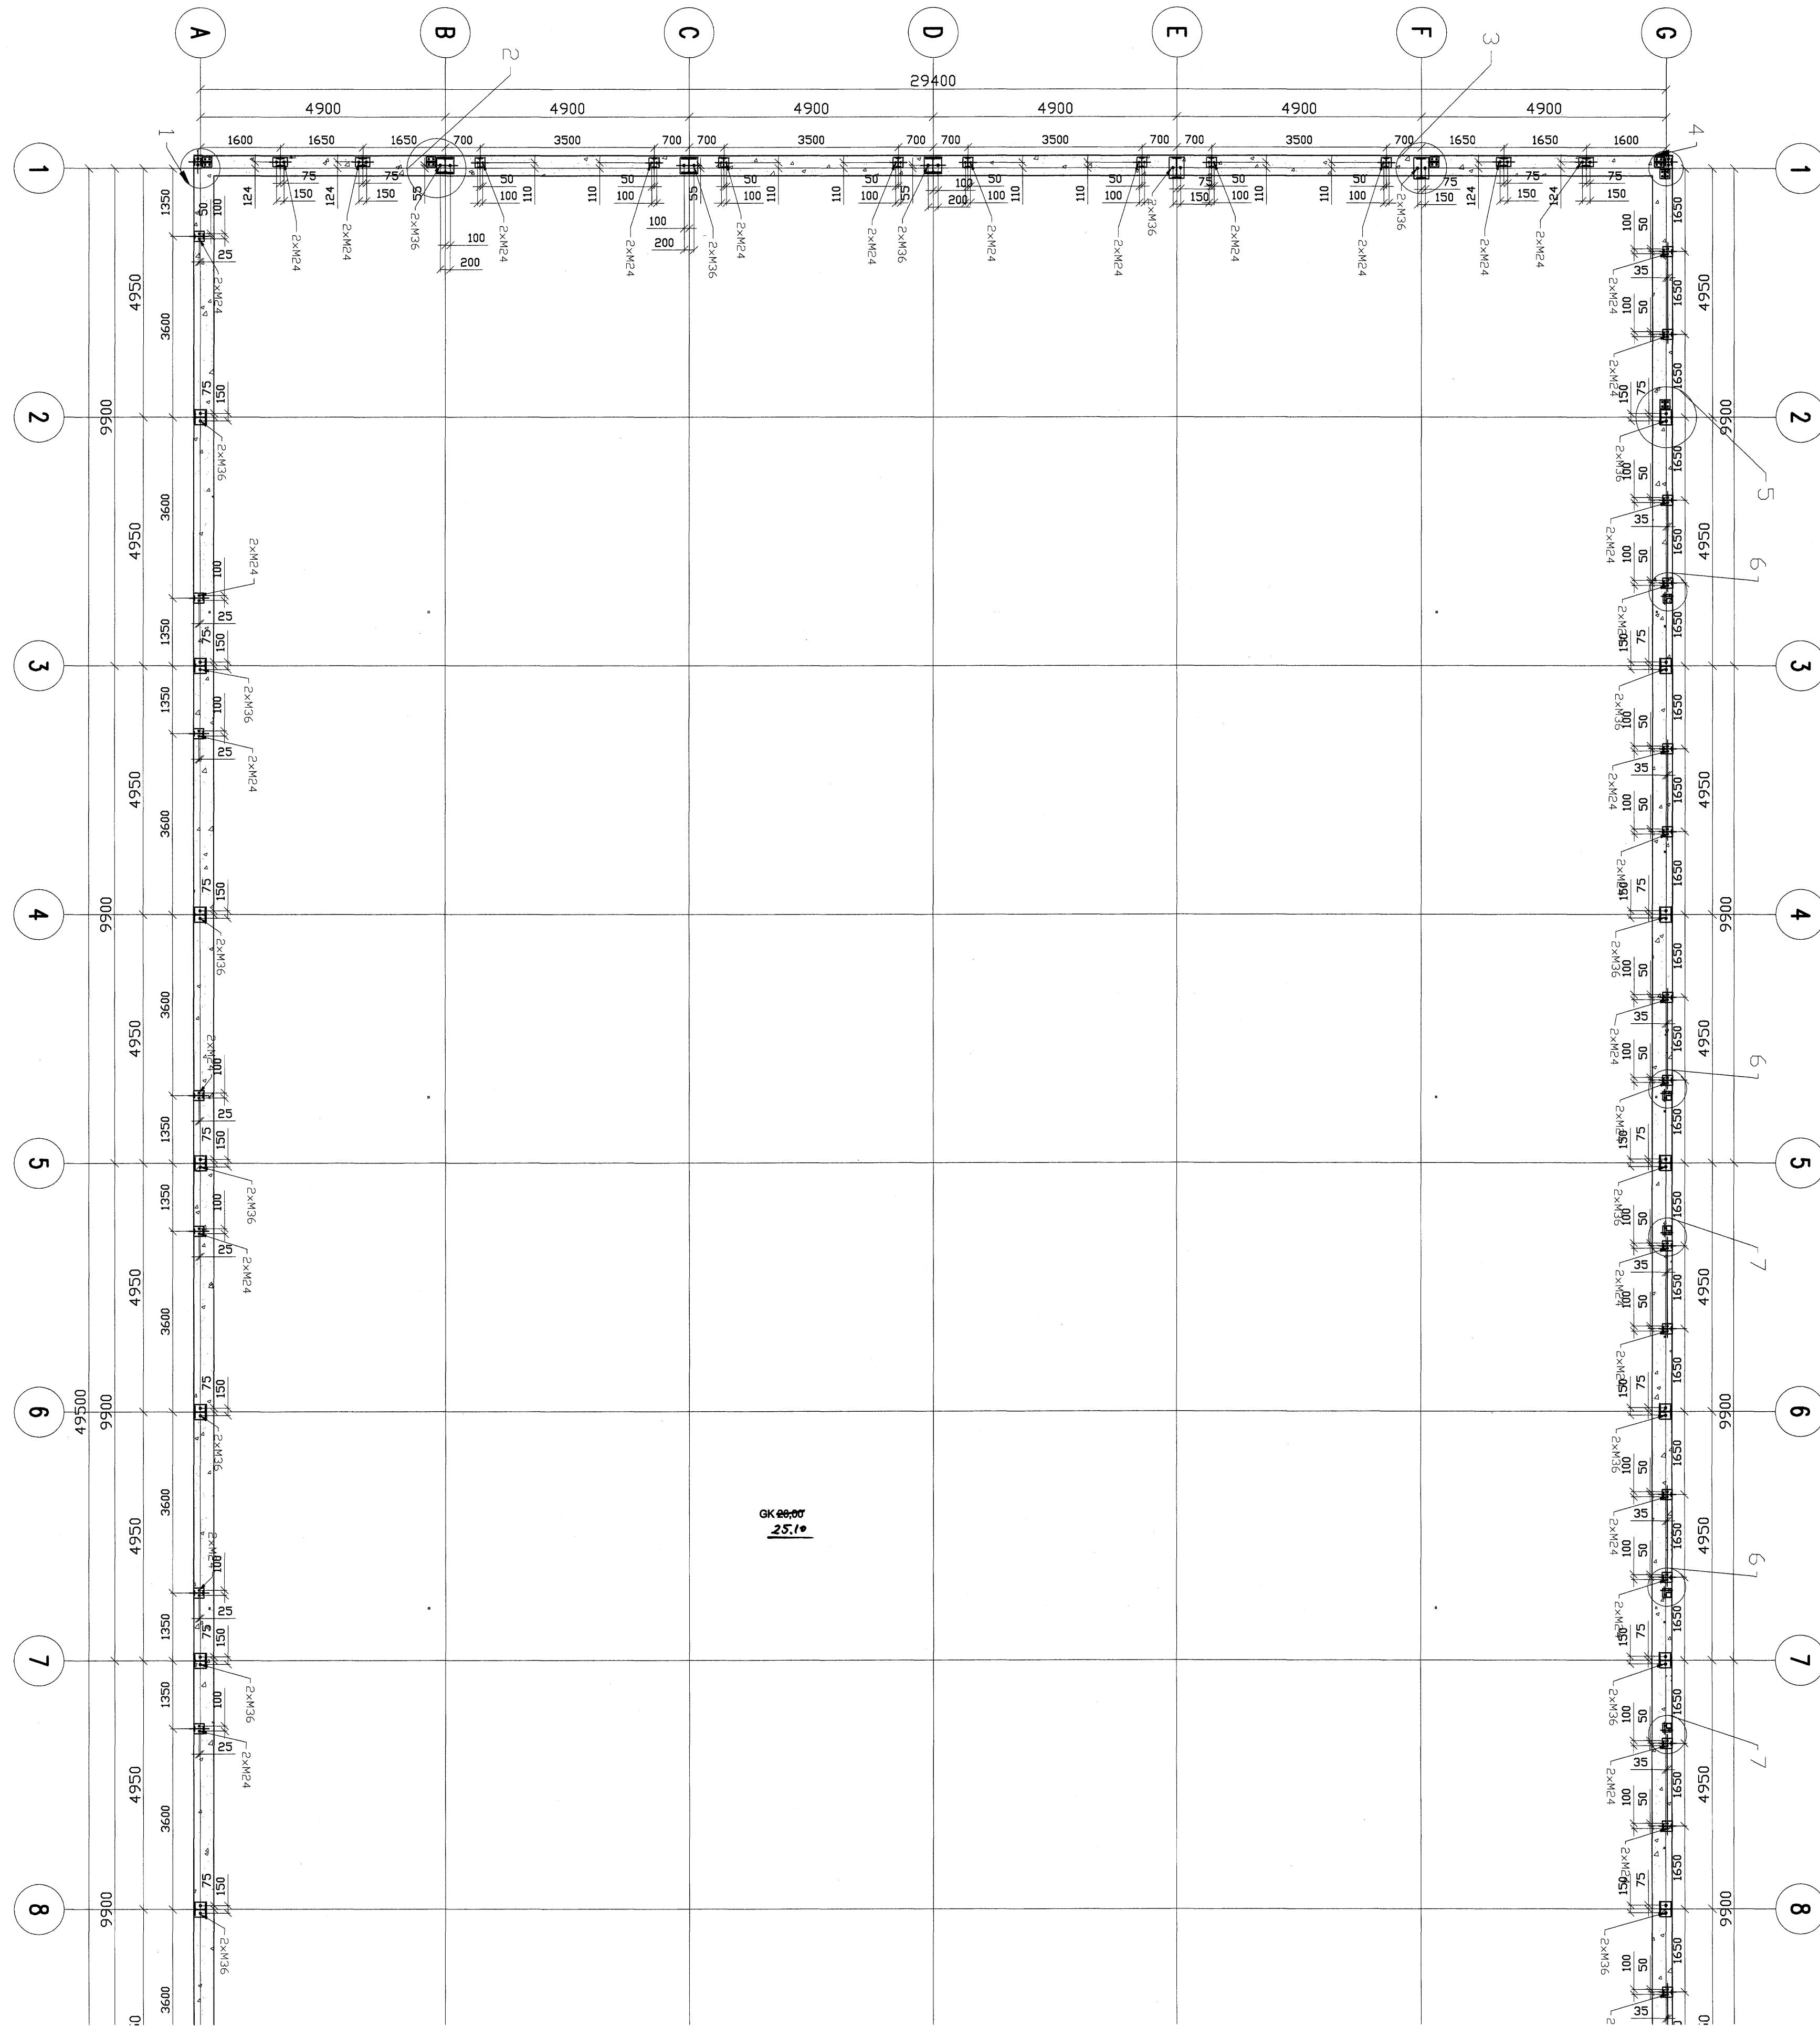

Skýringar:  
Sjá einnig sérmyndir af ístepptum festingum á blaði 1182.1.6.

**Sambykkt þann**  
**20. DES. 2007**  
Byggingulltrúinn í Hafnarfirði  
F.h. Sigurbjartur Hallgrímsson

Breytingar:


**TÓV** TEIKNISTOFAN ÓDINSTORGI,  
VERKFRÆÐISTOFA ehf.  
Óðingstötu 7  
101 Reykjavík  
Netfang: tov@to.is  
Sími: 510 2211 Fax: 510 2201

Verkefni: Álhella 17, Hafnarfirði.  
Heiti: Burðarþol: Grunnmynd sökkla.

Hönnun: VÍFILL ODDSSON Kl. 101237-3629	VERKFRÆÐINGUR FVFI - FRV
GÚSTAF VIKIÐSSON Kl. 551165-5069	VERKFRÆÐINGUR FVFI

Áritun aðalhönnuðar:  
*[Signature]* 082152-4423  
M. 1:50/20.  
R. G.V.  
T. G.V.  
Dags. Maí 2008. Nr. 1182-1- 4.