



A
B
C
D

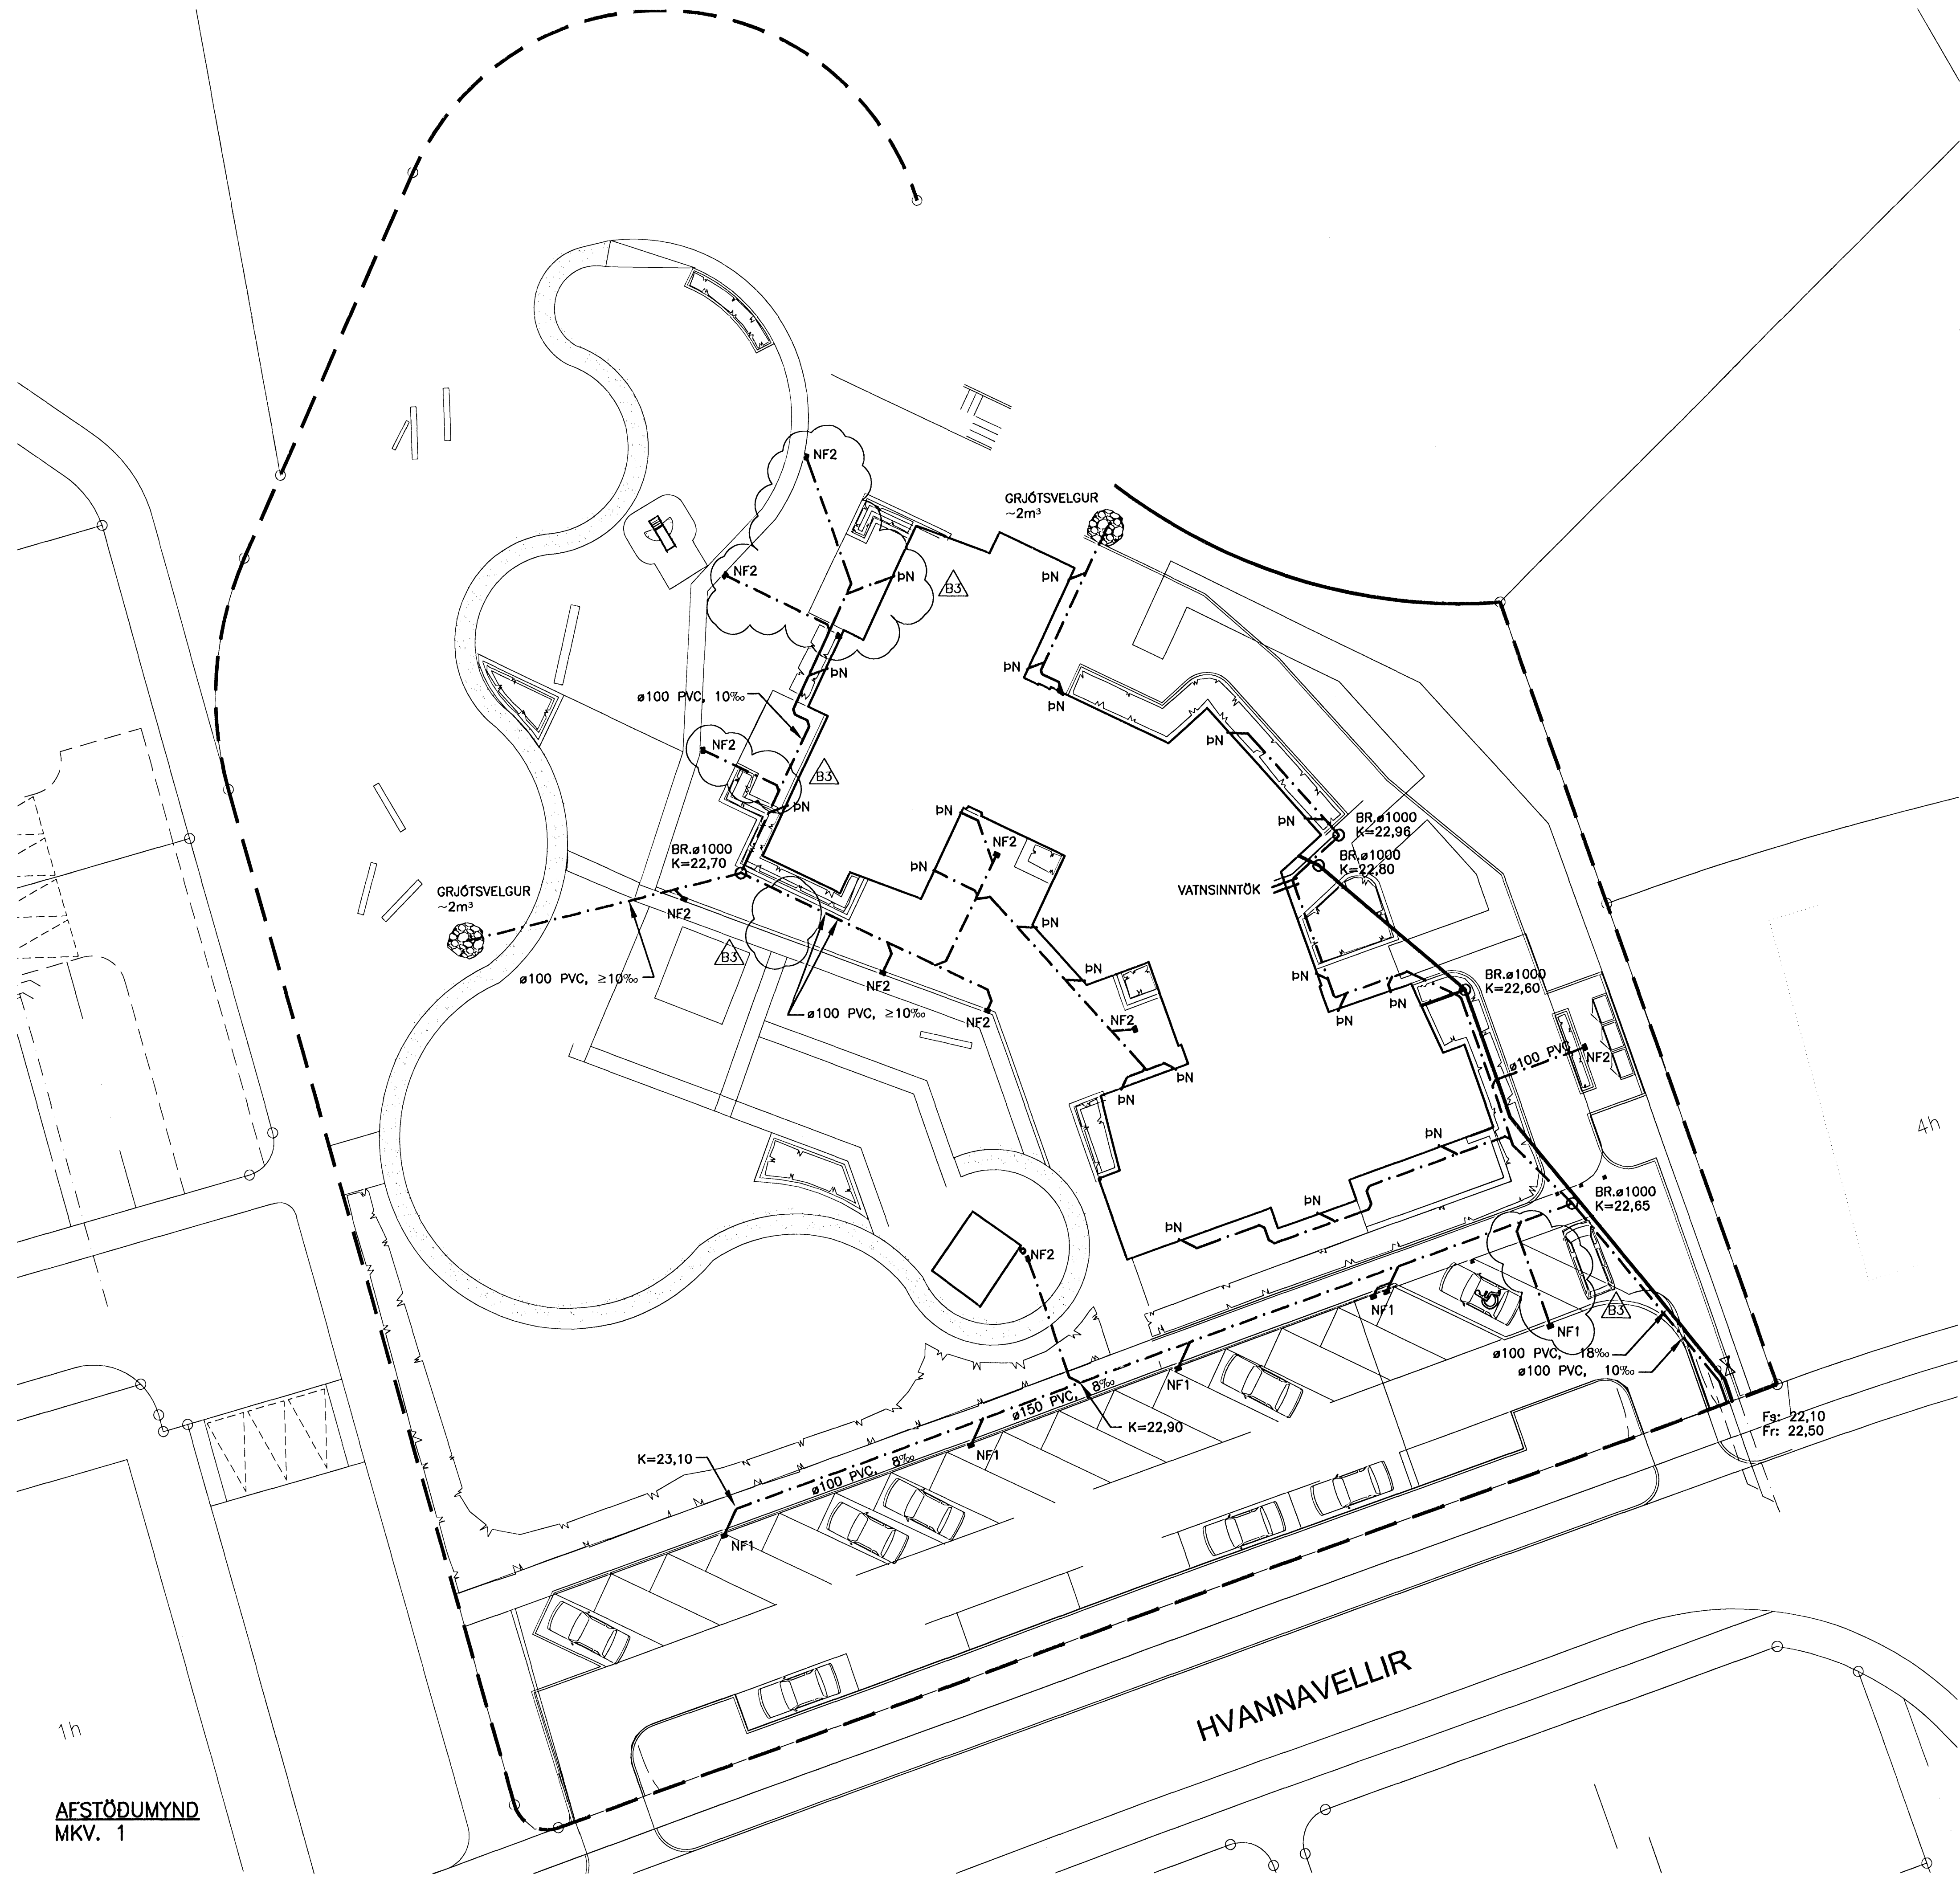

ÓTGÁFUERILL			
NÚMÉR:	DAGS:	SKRIFINGAR:	HAUNAD:
B1	20.07.2007	BYGGINGARTEIKNING	RGS
B2	15.10.2007	ÞN BREYTT SJÁ TEIKN, NR. P211 OG P212	RGS
B3	29.11.2007	NIDURFÖLLUM FJÖLGAD	RGS
DAGS. UNDRISKRIFAR:		NAFN OG KT. SAMRÁMINGARHÖNNUÐAR:	
UNDRISKRIFT SAMRÁMINGARHÖNNUÐAR:			

Samþykkt þann
20. DES. 2007
Byggingulltrúinn / Hafnarfirði
F.h. Sigurbjartur Halldórsson

ALMENNAR SKÝRINGAR SJÁ TEIKN. P201

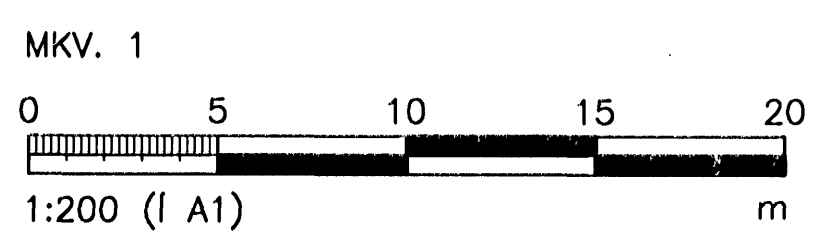

ÖLL AFNOT OG AFRITUN TEIKNINGAR, AD HELTA EDA HEILD, ER HÁD SKRIFLEGU LEYTI HÖFUNDA.

VGK HÖNNUN
GRENSÁSVEGI 1 - 108 REYKJAVÍK - Sími: 422 3000 - FAX: 422 3001
VEFFANG: www.vgkhonnun.is - NETFANG: vgkhonnun@vgkhonnun.is

HEITI VERKS:
LEIKSKÓLINN HAMRAVELLIR
HVANNAVELLIR 1, HAFNARFIRÐI

HEITI TEIKNINGAR:
FRÁVEITULÖGN:
AFSTÖDUMYND

MELTI:	TEIKNAD:	KoPo	GETISLUNGMER:	VNR:
HAUNAD:	YFRFARAD:	PB	MKV:	3.151.228
DAGS. UNDRISKRIFAR:	NAFN OG KT. HÖNNUÐAR:		NR. TEIKNINGAR:	
29.11.2007	VGK HÖNNUN hf.		430572-0169	P200
UNDRISKRIFT HÖNNUÐAR:			ÓTGÁFA:	B3

AFSTÖDUMYND
MKV. 1

HVANNAVELLIR

1 2 3 4 5