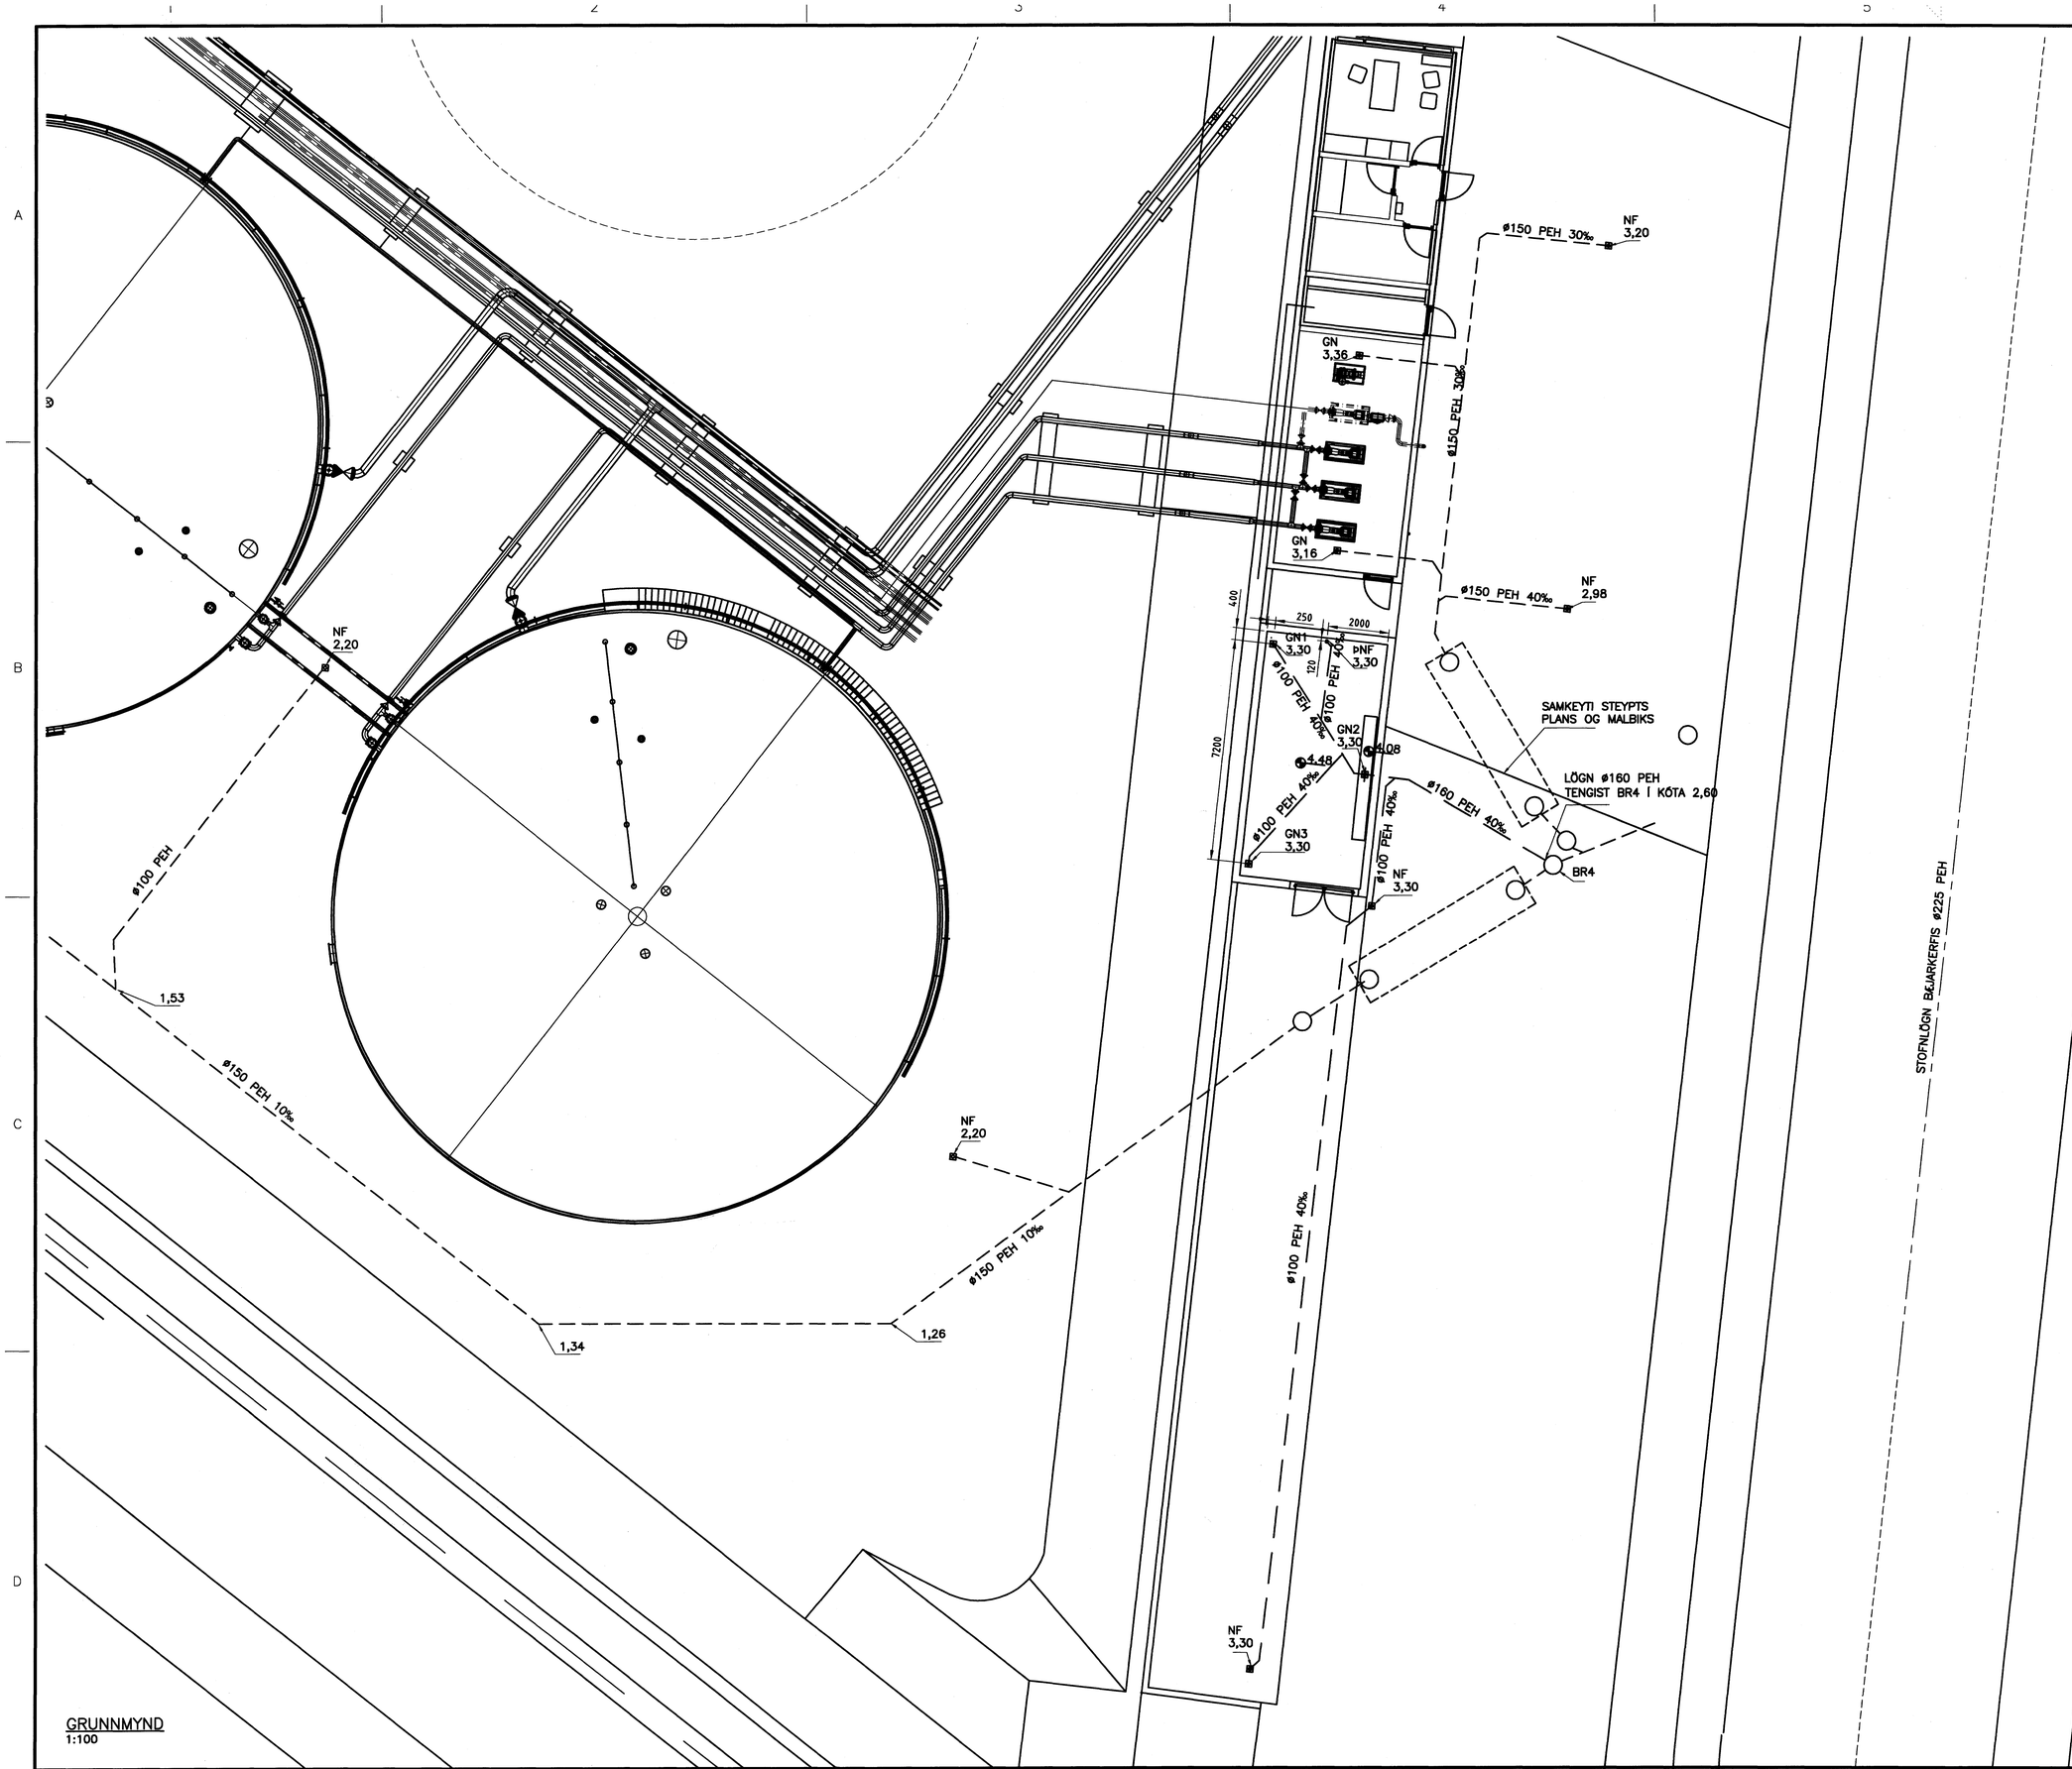

GRUNNMYND
1:100

ÚTGÁFUFERILL

NÚMER:	DAGS:	SKÝRINGAR:	HANNAÐ:
B1	27.06.2005	BYGGINGARTEIKNING	BKR
B2	05.08.2005	BYGGINGARTEIKNING	BKR
B3	18.10.2007	REYNDARARTEIKNING	BKR

DAGS. UNDIRSKRIFTAR: | NAFN OG KT. SAMREMINGARHÖNNUÐAR:

UNDIRSKRIFT SAMREMINGARHÖNNUÐAR:

SKÝRINGAR: FRÁRENNSLISLAGNA

MÁL OG MÁLSETNINGAR
STÆRÐIR LAGNA OG BRUNNA ERU Í MILLIMETRUM (mm)
EN HÆÐAKÓTAR Í METRUM.
HÆÐAKÓTAR LAGNA OG BRUNNA ERU MIÐAÐIR VIÐ HÆÐ Í RENNSLISBOTNI.
HALLI Á LÖGNUM ER GEFIN UPP Í PRÓMILUM(‰).

EFNI

FRÁRENNSLISLAGNIR SKULU VERA PEH–PLASTRÖR
SDR 26

FRÁGANGUR LAGNA

FRÁGANGUR LAGNA SKAL VERA SAMKVÆMT ÍST 65 OG ÍST 68.
GRAFA SKAL FYRIR LÖGNUM OG BRUNNUM Í FULÐJAPPAÐ FYLLINGAREFNI OG FYLLA UNDIR OG YFIR
MEÐ A.M.K. 150MM AF LAGNAMÖL/SAND OG ÞJAPPA VEL EN GÆTILEGA.
LAGNIRNAR SKULU LIGGJA Á BELGNUM EN EKKI Á MÚFFUM.
ALLAR LAGNIR SKULU VERA BEINAR EN BEYGJUR OG GREINAR GERÐAR MEÐ ÞAR TIL GERÐUM BEYGJU OG GREINASTYKKJUM.
ALMENNT SKAL GÆTA ÞESS AÐ EKKI GETI ÁTT SÉR STAÐ ÚTSKOLUN Á ÞVÍ EFNI SEM ER Í KRINGUM LAGNIR OG VER ÞÆR ÁLAGI.
ÞAR SEM LAGNIR ERU NEÐAR EN KÓTA 3,2M (ÞAR SEM SJÁVARFALLA GÆTIR) SKAL SETJA JARÐDÚK 100G/M2 UTANUM LAGNAMÖL/SAND SEM ER KRINGUM LAGNIR TIL AÐ TRYGGJA AÐ EKKI VERÐI ÚTSKOLUN.

– – – ELDRI LAGNIR

— — NÝJAR LAGNIR

6/12 2007 - Vantar sandfylling
heilbrigðisstöðtrúna

ÖLL AFNOT OG AFRITUN TEIKNINGAR, AÐ HLUTA EÐA HEILD, ER HÁÐ SKRIFLEGU LEYFI HÖFUNDA.

VGK HÖNNUN
GRENSÁSVEGI 1 · 108 REYKJAVÍK · SÍMI: 422 3000 · FAX: 422 3001
VEFFANG: www.vgkhonnun.is · NETFANG: vgkhonnun@vgkhonnun.is

HEITI VERKS:

ATLANTSOLÍA
ÓSEYRARBRAUT 23 – HAFNARFIRÐI

HEITI TEIKNINGAR:
OLÍUBIRGÐASTÖÐ:
FRÁRENNSLISLAGNIR
GRUNNMYND

MÆLT:	TEIKNAÐ: BKR	GEYMSLUNÚMER:	VNR: 1.023.203
HANNAÐ: BKR	YFIRFARIÐ: GSG	MKV: 1/100 A1	NR. TEIKNINGAR: P202
DAGS. UNDIRSKRIFTAR: 23.10.07	NAFN OG KT. HÖNNUÐAR: VGK–HÖNNUN hf 430572–0169		
UNDIRSKRIFT HÖNNUÐAR:			ÚTGÁFA: B3