



Grunnmynd lagna á jarðhæð 1/50

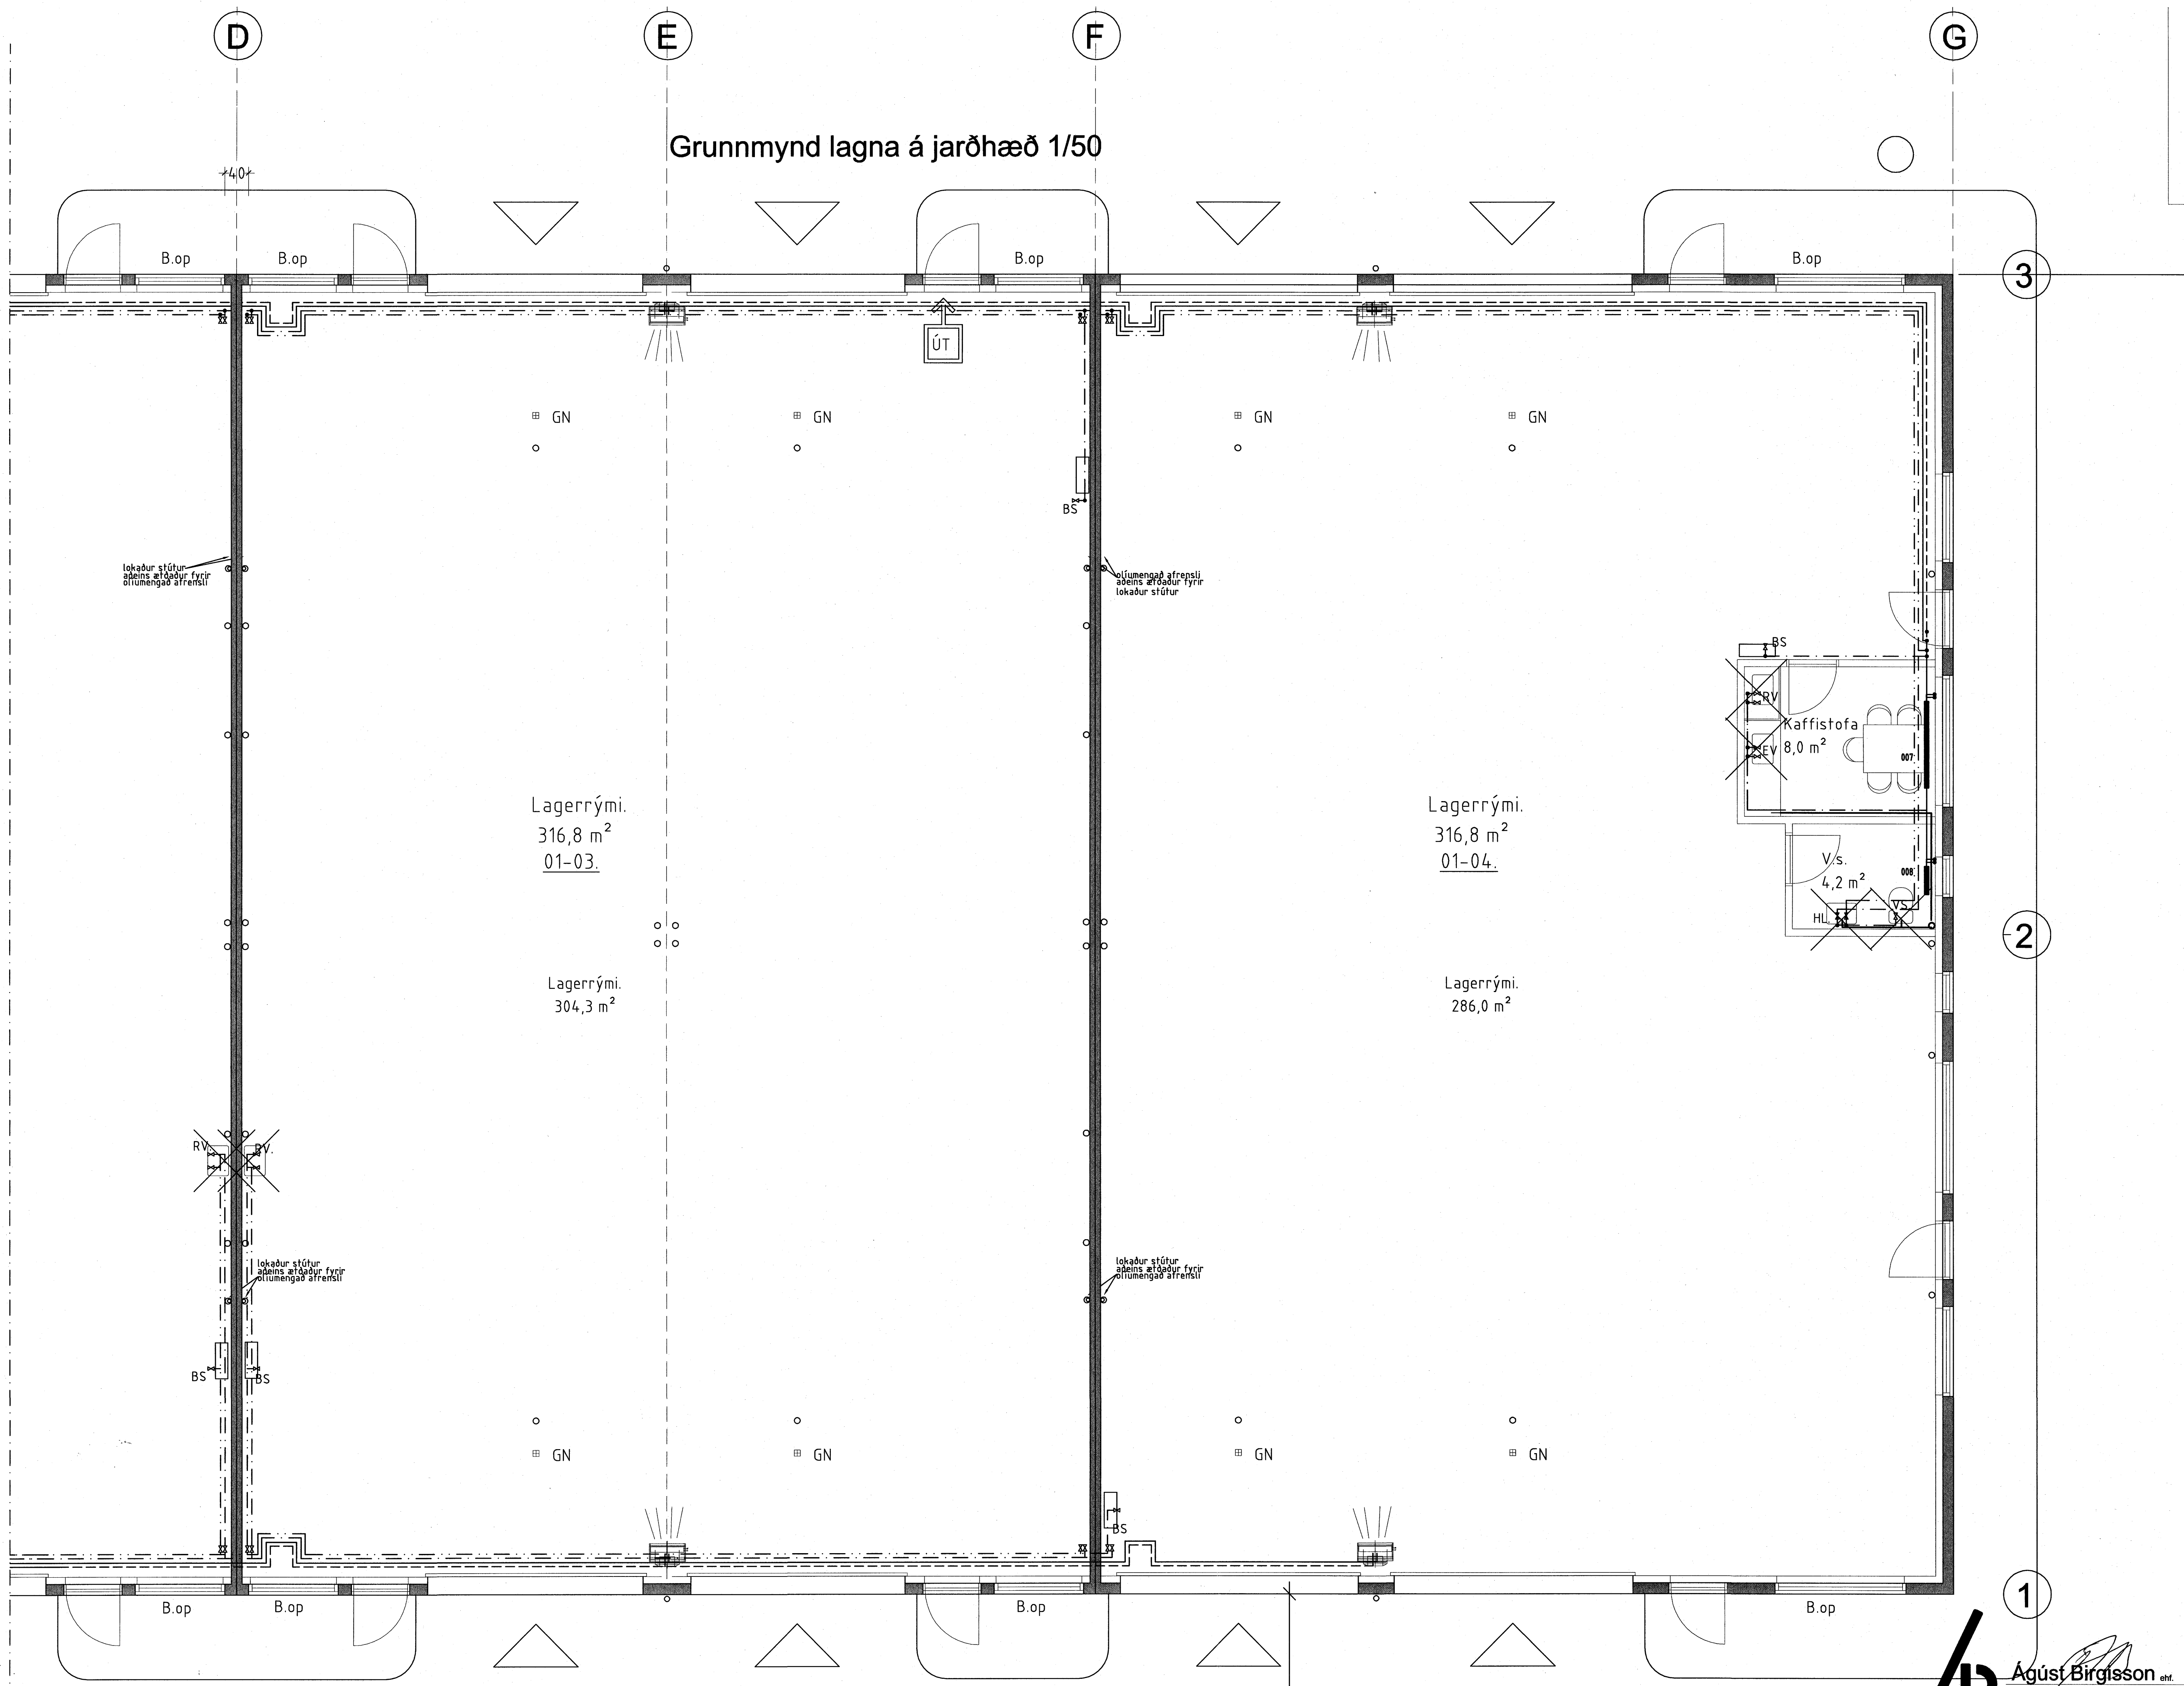

Samþykkt þann 04 JAN. 2008
Byggingfulltrúinn í Hafnarfirði
F.h. Sigurbjartur Halldórsson

Samþ. *Don Lu...*

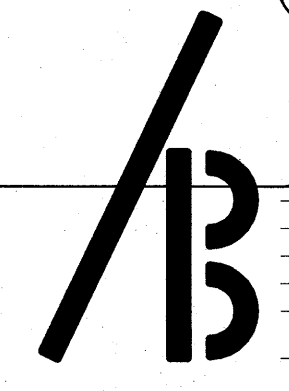

Agúst Birgisson ehf. verk: Rauðhella 11
Tel: 588.2220 / 894.7997 fax: 588.2227
Bjartrind 14 201 Kópavogur agustb@isholl.is efni: Hita og þrífalagnir, lagin á jarðhæð
Agúst Birgisson tækniræðingur kt. 180557-4199 mælikv: 1/50 dags: 03.09.2007
Hannað: AB teikning nr. P05-2