Undirstaða U9
1:20

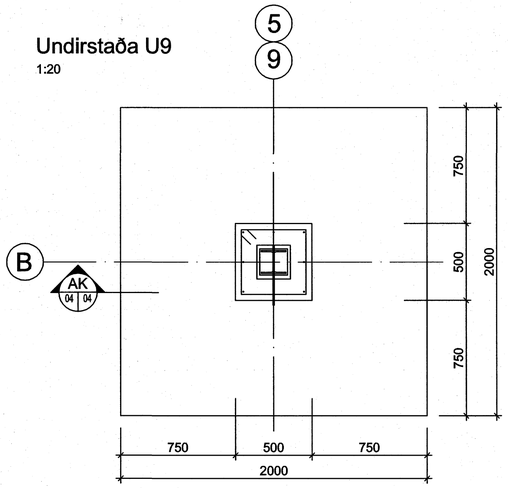

AK 04 04 U9
M1:20

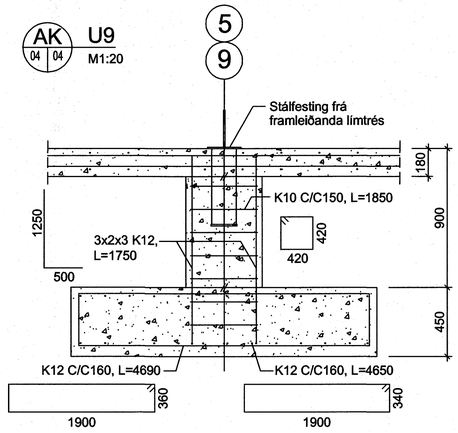

Undirstaða U11
1:20

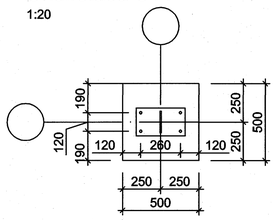

AM 04 04 U11
M1:20

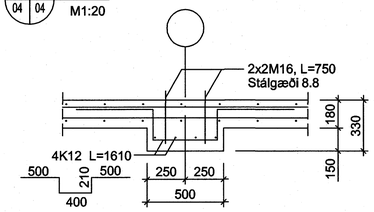

AN 01 04 Inngangur
M1:20

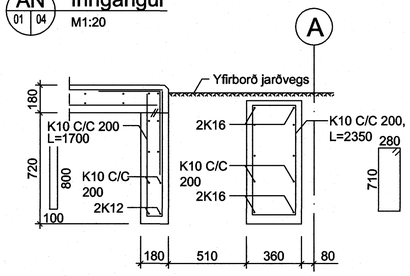

Undirstaða U10
1:20

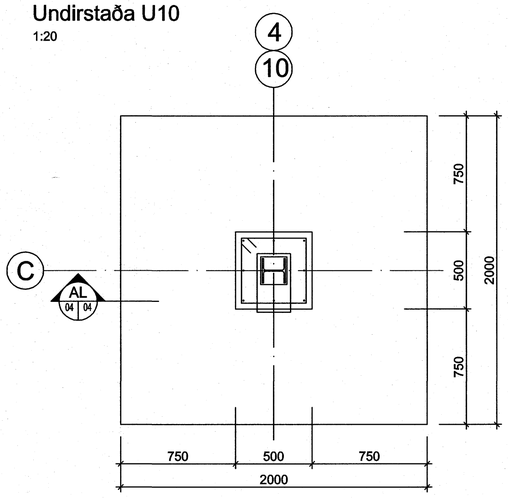

AL 04 04 U10
M1:20

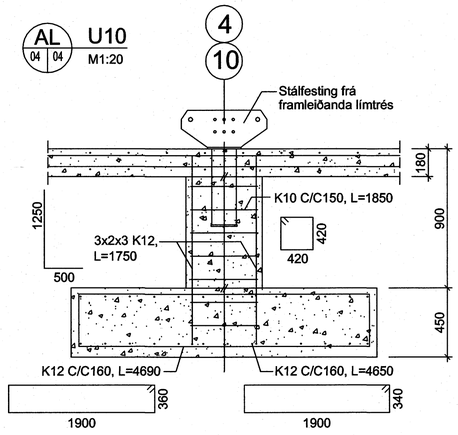

AO 02 01 04
M1:20

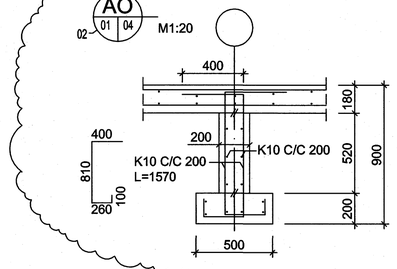

AP 02 01 04
M1:20

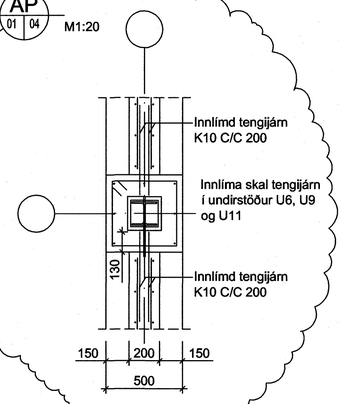

AA 02 01 04
M1:20

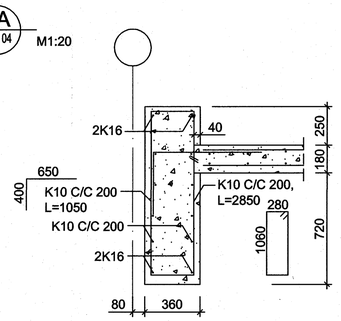

AB 02 01 04
M1:20

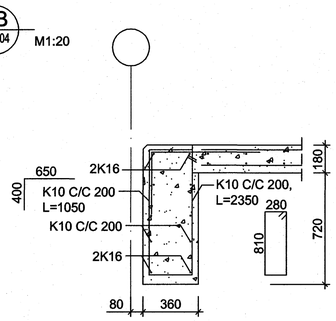

Frágangur á innsteyptum snitteinum
1:10

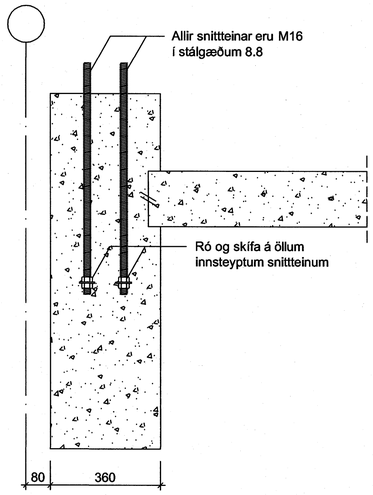

Frágangur á innlímdum snitteinum
1:10

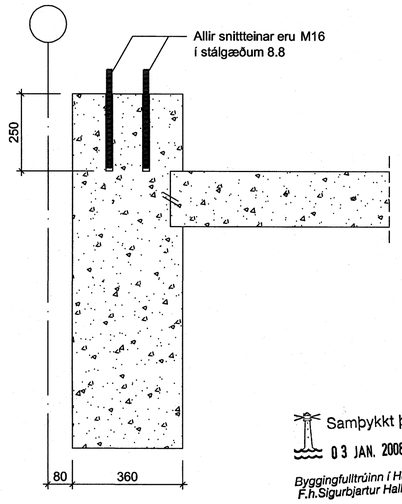

Samþykkt þann
03 JAN. 2008
Byggingafulltrúinn í Hafnarfirði
F.h.Sigurbjartur Halldórsson

ÚTGÁFA	BREYTING	DAGSETT	TEIKNAÐ	YFIRFARIÐ	ÚTGÁFA	BREYTING	DAGSETT	TEIKNAÐ	YFIRFARIÐ

VERKFRÆÐISTOFAN
mönduli
SVEINBJÖRN JÓNSSON
Byggingaverkfræðingur
Birkihlíð 8, 105 Reykjavík
Sími 568-8255, kt. 591184-1139

TEIKNAÐ	AA
HANNAÐ	AA
YFIRFARIÐ	SVBJ
DAGSETT	des07
VERKNÚMER	2233

VERKHEITI: NORÐURHELLA 10, HAFNARFJÖRÐUR

EFNI: BURÐARÞOL — VERKNÚ. VERKKAUPA: 2233

TEGUND: SÖKKULTEIKNINGAR — BLAÐSTÆRÐ: A1

ÁRITUN AÐALHÖNNUÐAR: Björgvin Snæbjörnsson — BLAÐNÚMER: 2233-S-104