


GRUNNMYND UNDIRSTAÐA

1:50

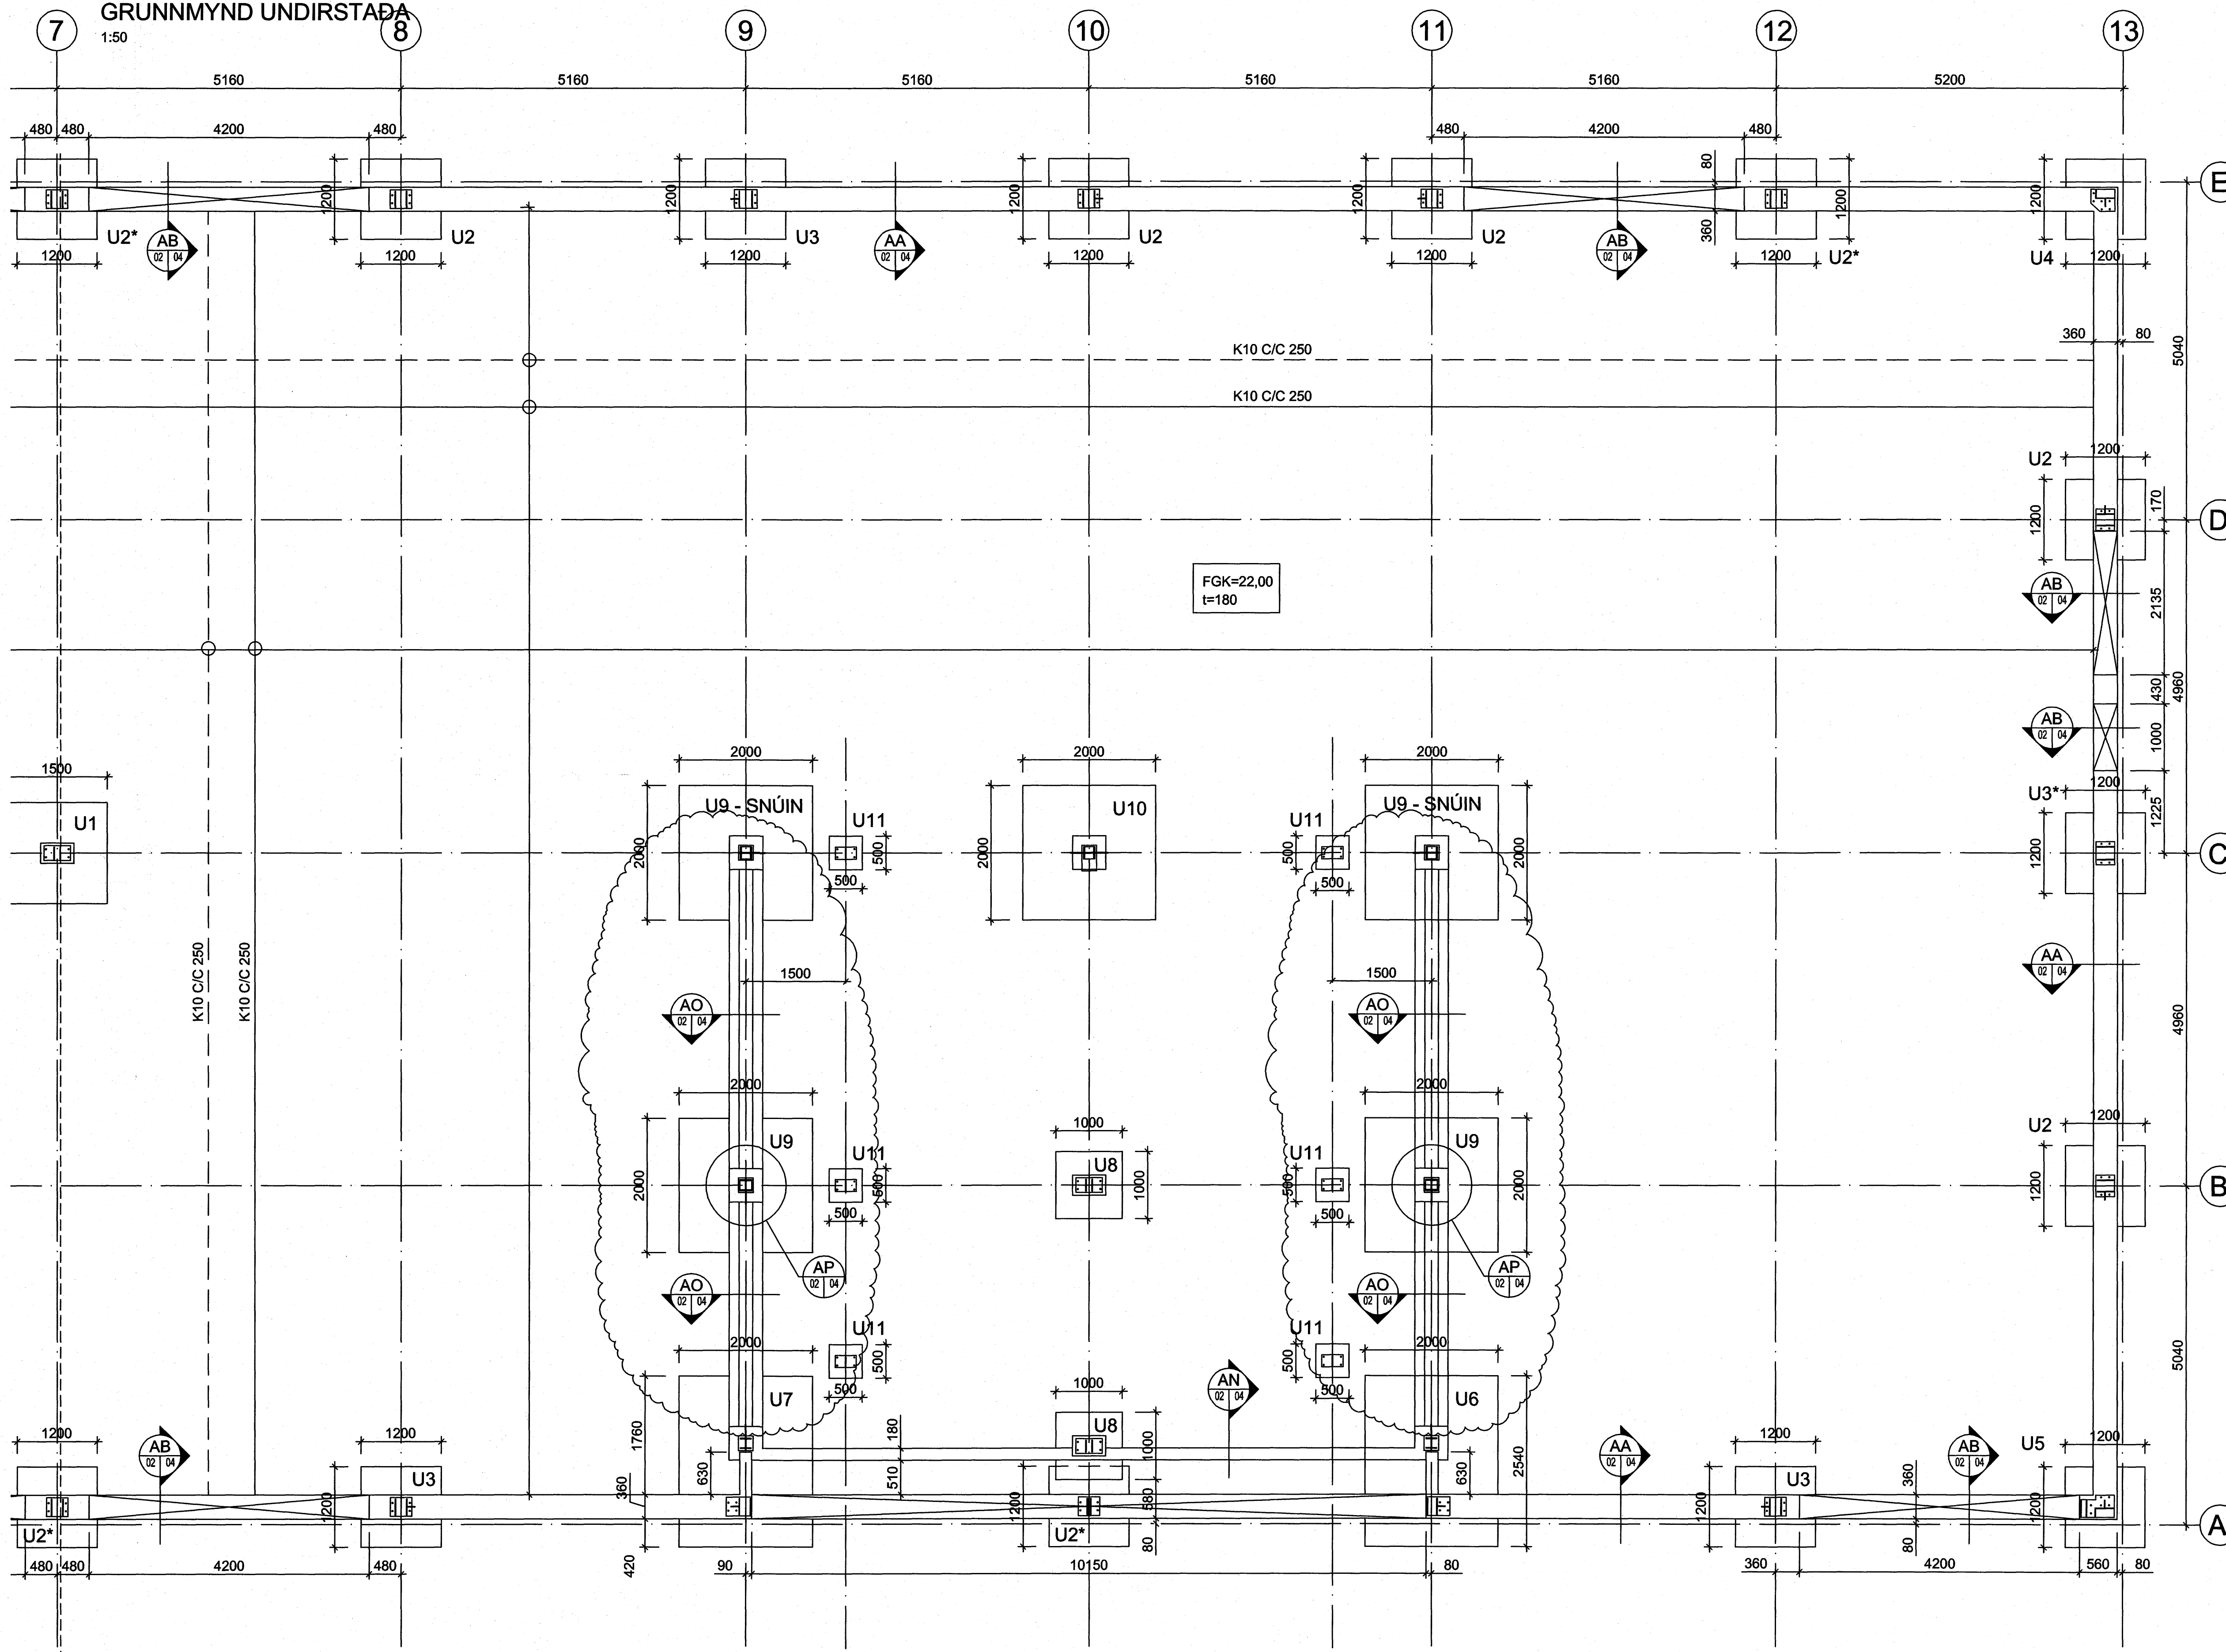

INNSTEYPTAR FESTINGAR:
 BOLTFLAFJARLÆGÐIR FYRIR U2* OG U3*
 EINS OG FYRIR U2 OG U3
 INNSTEYPTIR OG INNLÍMDIR SNITTEINAR ERU
 M16 Í STÁLÆÐUM 8.8
 ALLAR SNITTEINAR SEM SÝNDAR ERU Á GRUNNM
 UNDIRSTAÐA SKULU VERA INNSTEYPTIR

UNDIRSTÖÐUR:
 BROTPÓLSFLOKKUR C25/30
 MINNSTA CEMENTSMAGN 300 KG/M3
 VATNSSEMENTSTALA <0,50

BOTNPLATA:
 BROTPÓLSFLOKKUR C30/37
 MINNSTA CEMENTSMAGN 300 KG/M3
 VATNSSEMENTSTALA <0,50

JÁRNBENDING:
 BENDISTÁL SKAL VERA KAMBSTÁL 500C

ÖLL MÁL ERU Í MM

Samykktt þann
 03 JAN. 2008

Byggingulfrúnn í Hafnarfjörð
 F.h. Sigurbjartur Halldórsson

DTGÁFA	BREYTING	DAGSETT	TEIKNAD	YFIRFARID	DTGÁFA	BREYTING	DAGSETT	TEIKNAD	YFIRFARID

VERKFRÆÐISTOFAN
möndull
 SVEINBJÖRN JÓNSSON
 Byggingaverkfræðingur
 Birkihóli 8, 105 Reykjavík
 Sími 568-8255, kt. 591184-1139

Sveinbjörn

TEIKNAD	VERKHEITI	VERKJAFI
AA	NORDURHELLA 10, HAFNARFJÖRÐUR	
AA	BURÐARÞOL	VERKJAFI 2233
SVBJ	SÖKKULTEIKNINGAR	BLAÐSTÆÐ A1
des07		
2233		2233-S-102