


GRUNNMYND UNDIRSTAÐA

1:50

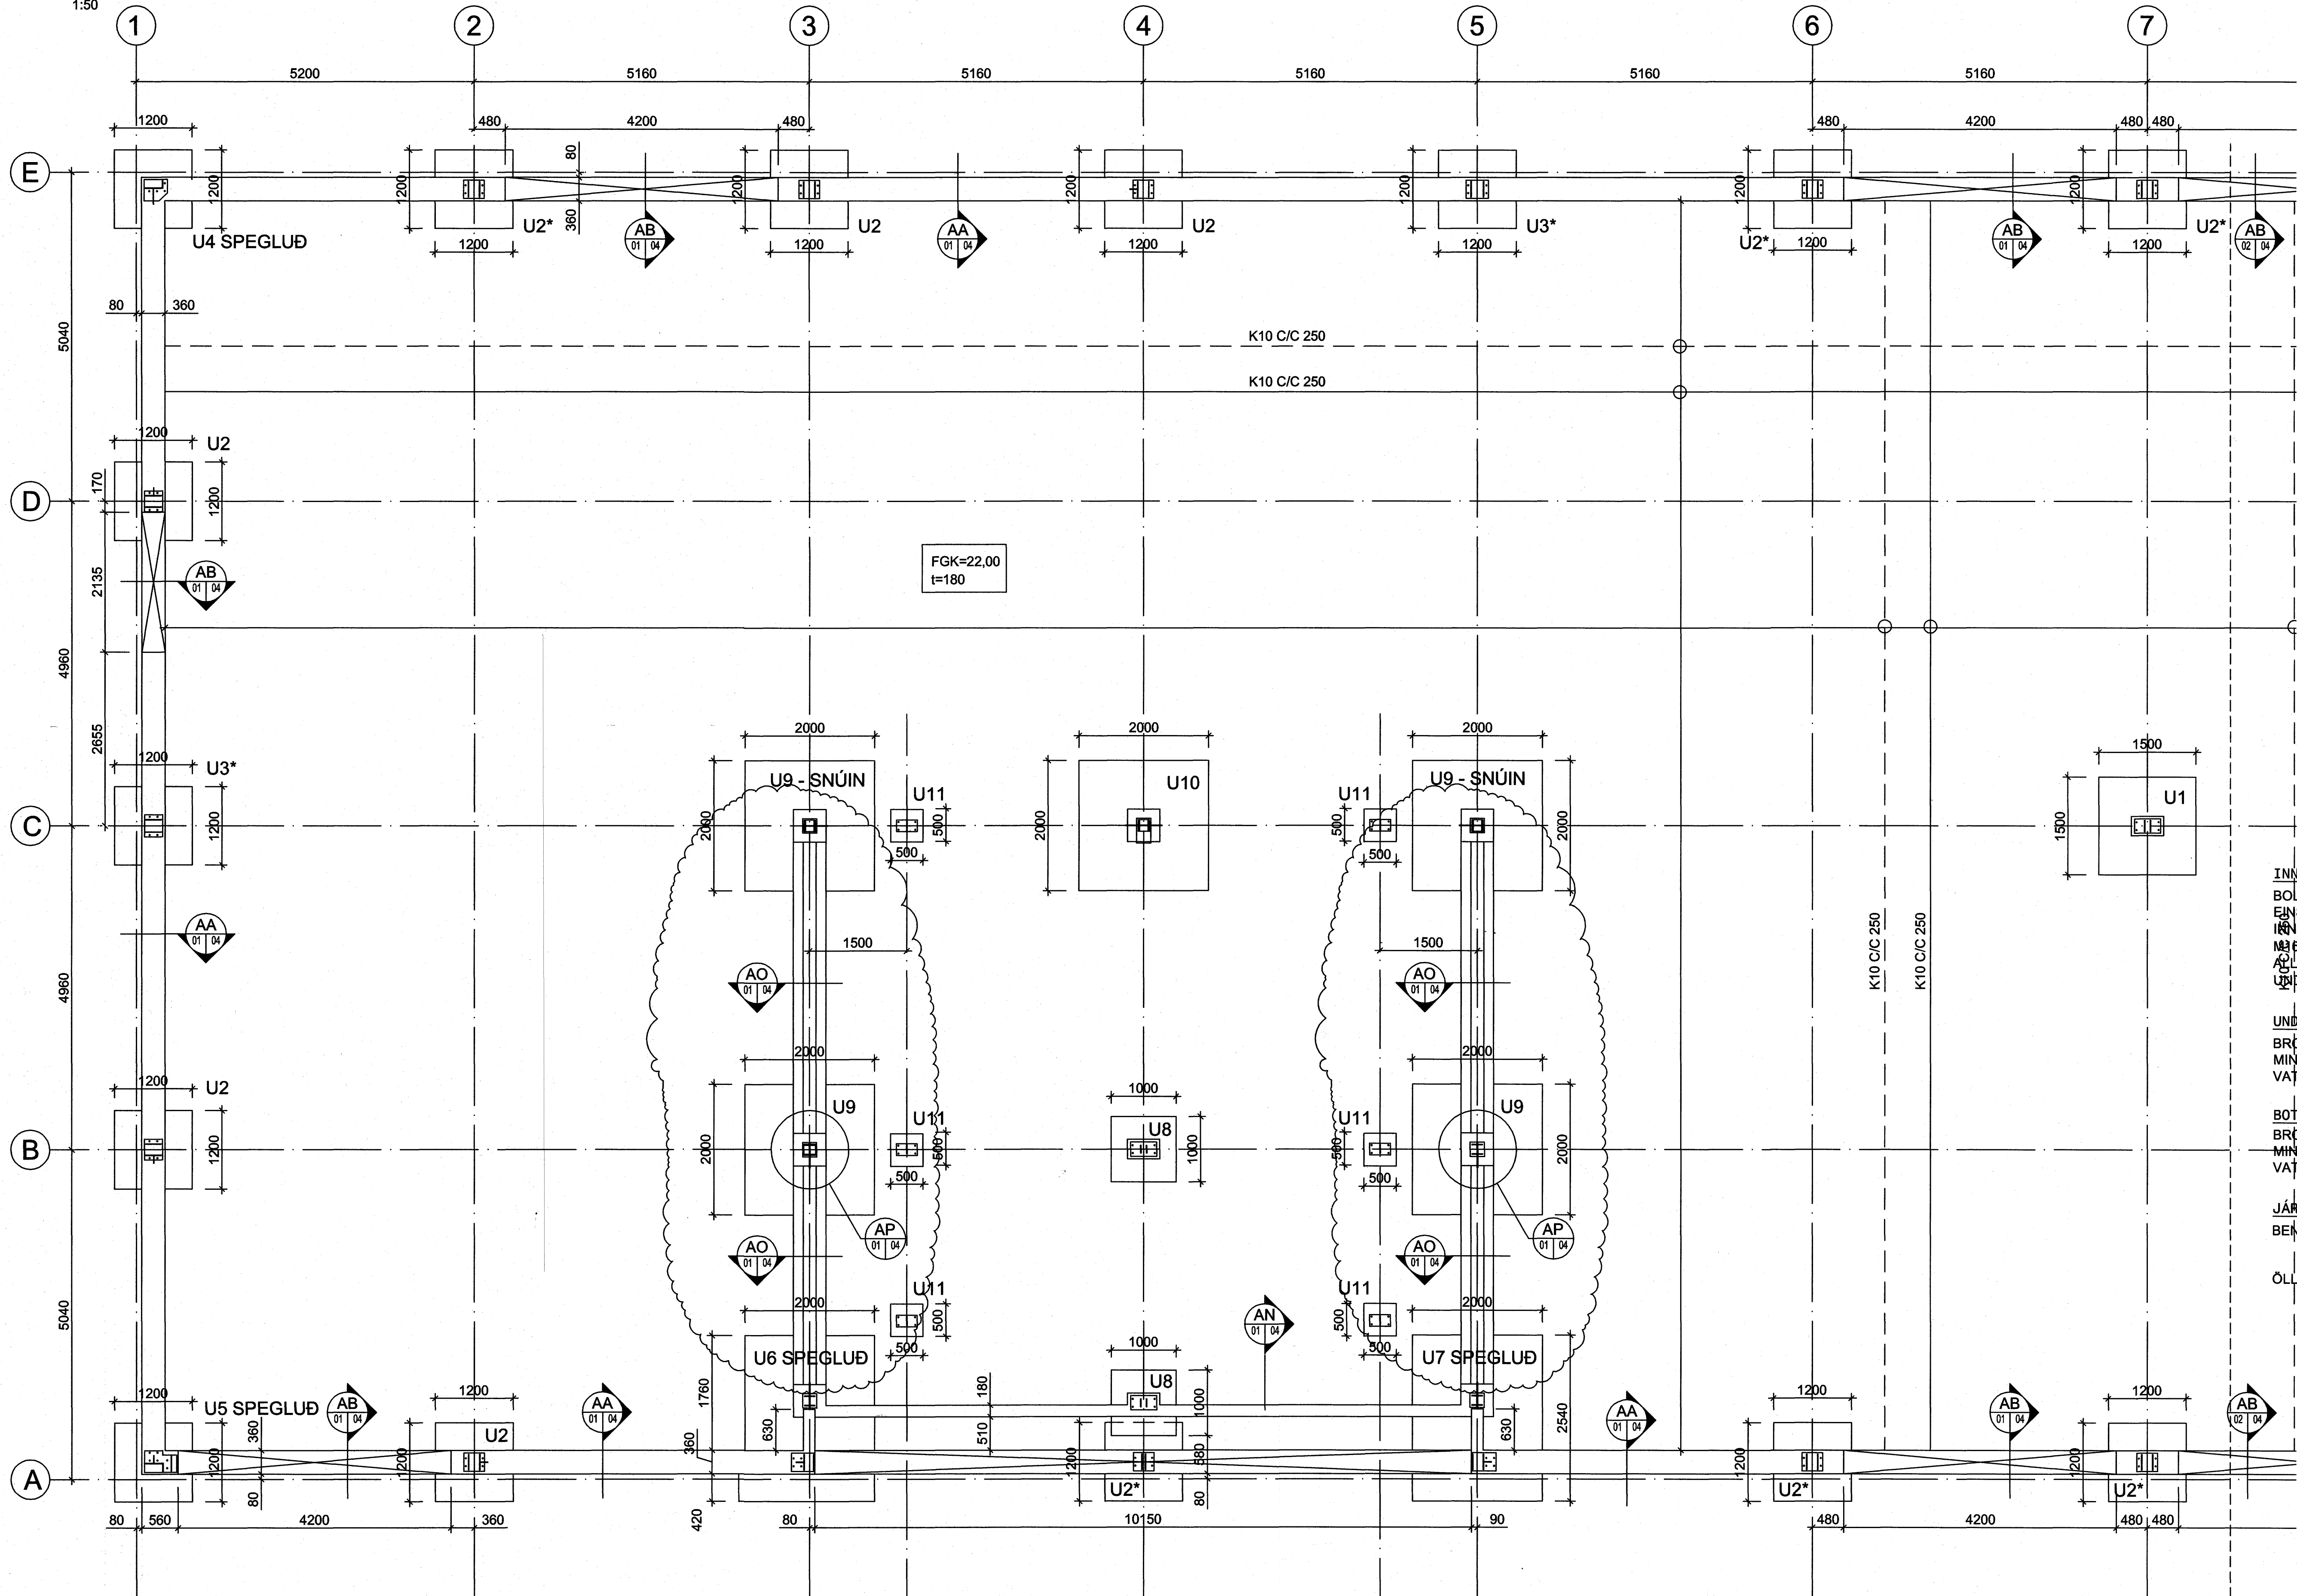

INNSTEYPTAR FESTINGAR:
 BÓTLAFJARLÆGÐIR FYRIR U2* OG U3*
 EINS OG FYRIR U2 OG U3
 INNSTEYPTIR OG INNLIMDIR SNITTEINAR ERU
 M3 Í STÁL/ÆÐUM 8.8
 ALLAR SNITTEINAR SEM SÝNDAR ERU Á GRUNNMYND
 UNDIRSTAÐA SKULU VERA INNSTEYPTIR

UNDIRSTÖÐUR:
 BRÓTÞOLSFLOKKUR C25/30
 MÍNNSA CEMENTSMAGN 300 KG/M3
 VAÐNSSEMENTSTALA <0,50

BÖTNPLATA:
 BRÓTÞOLSFLOKKUR C30/37
 MÍNNSA CEMENTSMAGN 300 KG/M3
 VAÐNSSEMENTSTALA <0,50

JÁRNENDING:
 BEIÐISTÁL SKAL VERA KAMBSTÁL 500C

ÖLL MÁL ERU Í MM

Sambýkt þann
 03 JAN. 2008
 Byggingulltrúinn í Hafnartröl
 F.h. Sigurbjartur Halldórsson

DTGAFI	BREYTING	DAGSETT	TEIKNAD	YFIRFARID	DTGAFI	BREYTING	DAGSETT	TEIKNAD	YFIRFARID	VERKFRÆÐISTOFAN möndull SVEINBJORN JONSSON Byggingaverkfræðingur Birkihóli 8, 105 Reykjavík Sími 568-8255, kt. 591184-1139	TEIKNAD AA HANNAD AA YFIRFARID SVBJ DAGSETT des07 VERNDNER 2233	VERKHEITI NORÐURHELLA 10, HAFNARFJÖRÐUR BURÐARÞOL SÖKKULTEIKNINGAR ARITUN AÐALHÖNNUNAR Bryndur Einarsson	VERKAL VERKKAUPA 2233 BLAÐSTÆÐ A1 BLAÐNÖMR 2233-S-101
--------	----------	---------	---------	-----------	--------	----------	---------	---------	-----------	--	--	---	--