


SNID A-A
MKV: 1:100

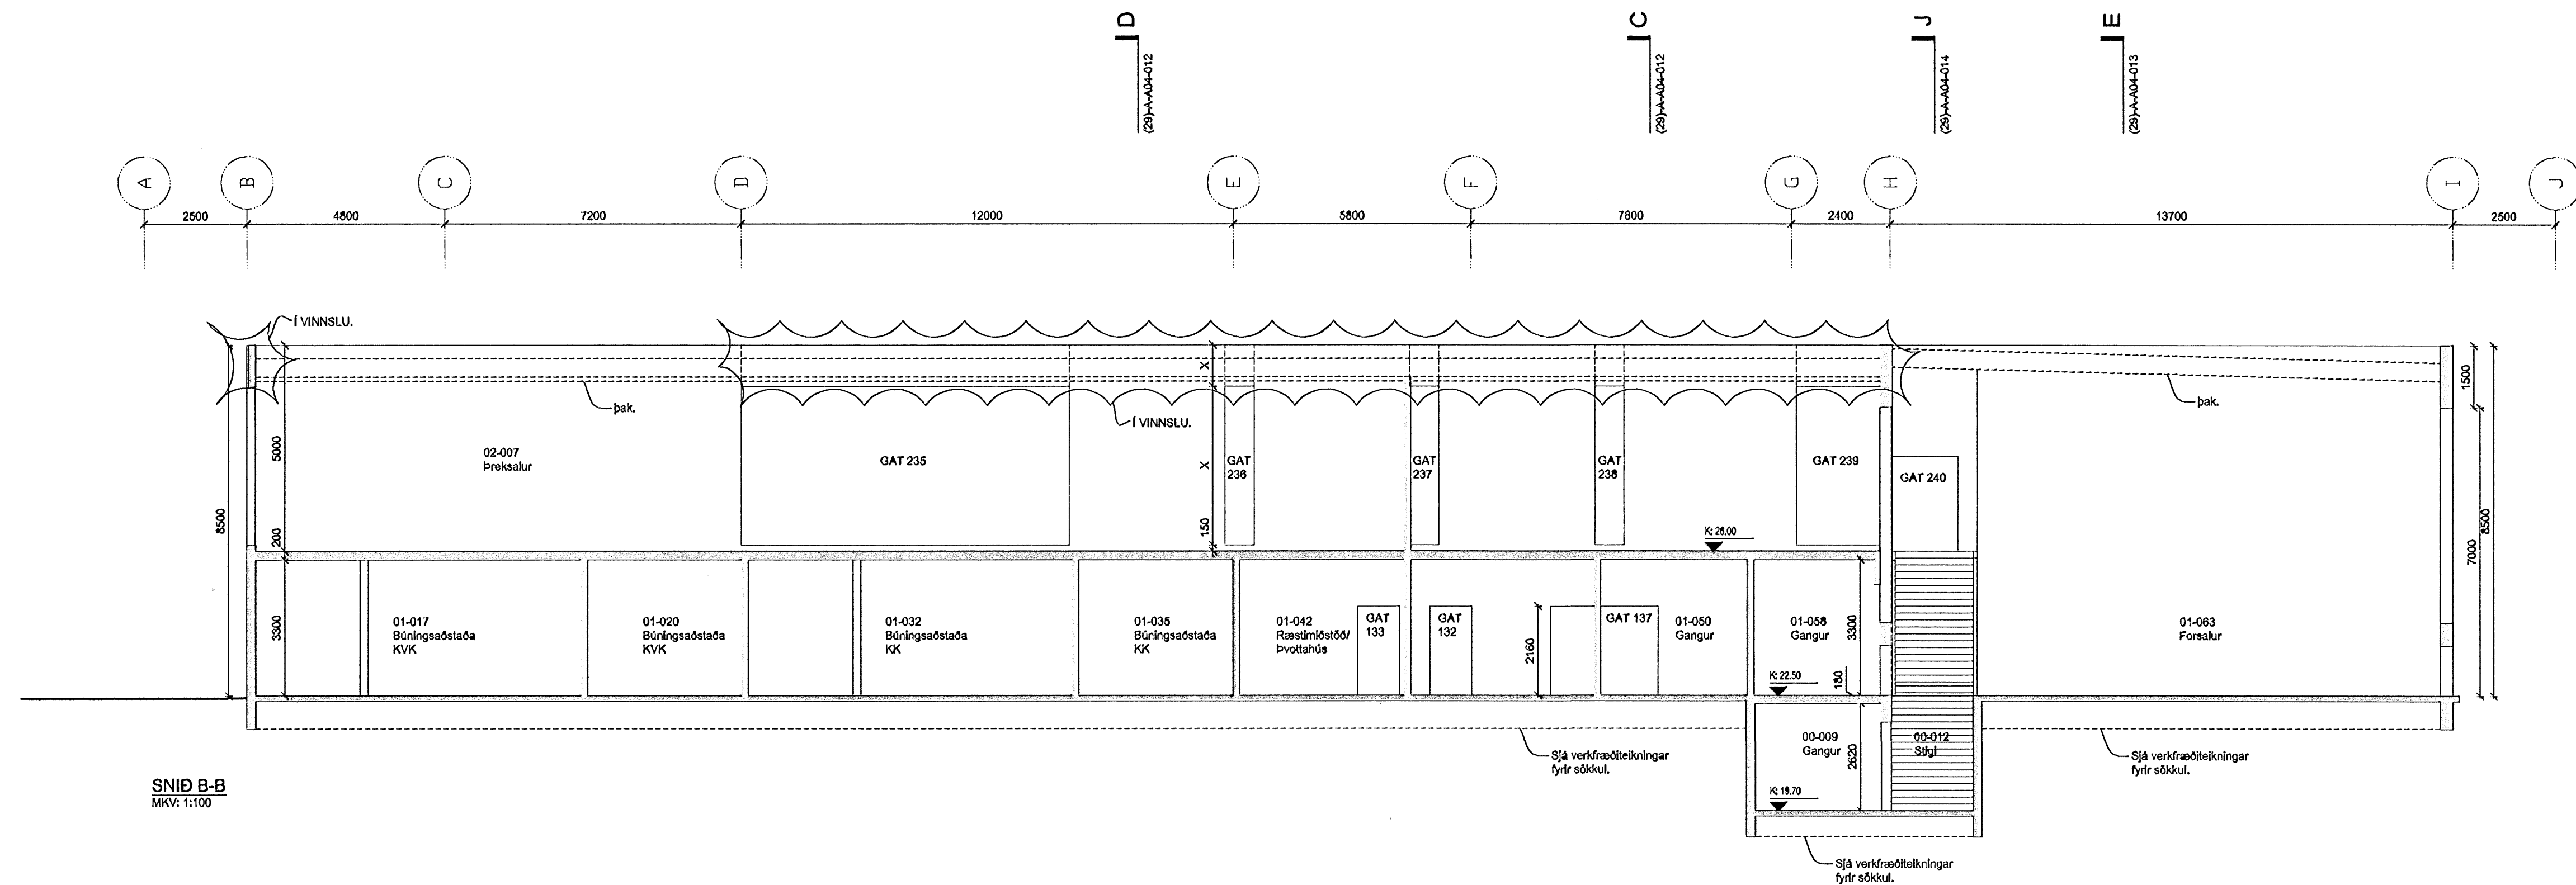

SNID B-B
MKV: 1:100

Upprunalegur höfundur: Batteríð ehf.

Samykkt þann
23 JAN. 2008
Byggingufulltrúinn í Hafnarfirði
F.h. Sigurbjartur Halldórsson

01.02.11.2008 SL Breyting á snid A-A
Útg. Dags. Tekn. Breyting Samb. af verkkaupa

FEDGAR ehf.
Byggingaverktakar
Pósthúsið 13 • 221 Hafnarfjörður
Sími 892 3490 • Fax 565 0483
Netfang fedgareh@simnet.is

Fasteignafélag Hafnarfjarðar
SUNDMISTÖÐ Á VÖLLUM
ÁSVELLIR 2 Landnúmer: 172880 0617
Sígr. 0440-0020, MH. 01
VERKEIKNINGAR
STEYPUVEIKNINGAR
SNID A-B (29)-SAM-A04-011
MKV: 1:100
TEIKNAR: SL
ÚTGÁFA DAGS: 02.11.2008
STOFN, DAGS: 28.08.2008
ÚTGÁFA 01

BATTERÍÐ
ARKITEKTUR
Jón Ólafur Ólafsson FAI
kt: 090658-4599
Sigurður Eljarsson FAI
kt: 110457-2799
Sigurður Harðarson FAI
kt: 133448-3599
kt: 521291-1259
Trónuhraunil 1
220 Hafnarfjörður
Sí: 54 54 700 F: 54 54 701
Netfang: batteri@arkitekt.is
Helmsíða: www.arkitekt.is