


Upprunalegur höfundur: Batterið ehf.

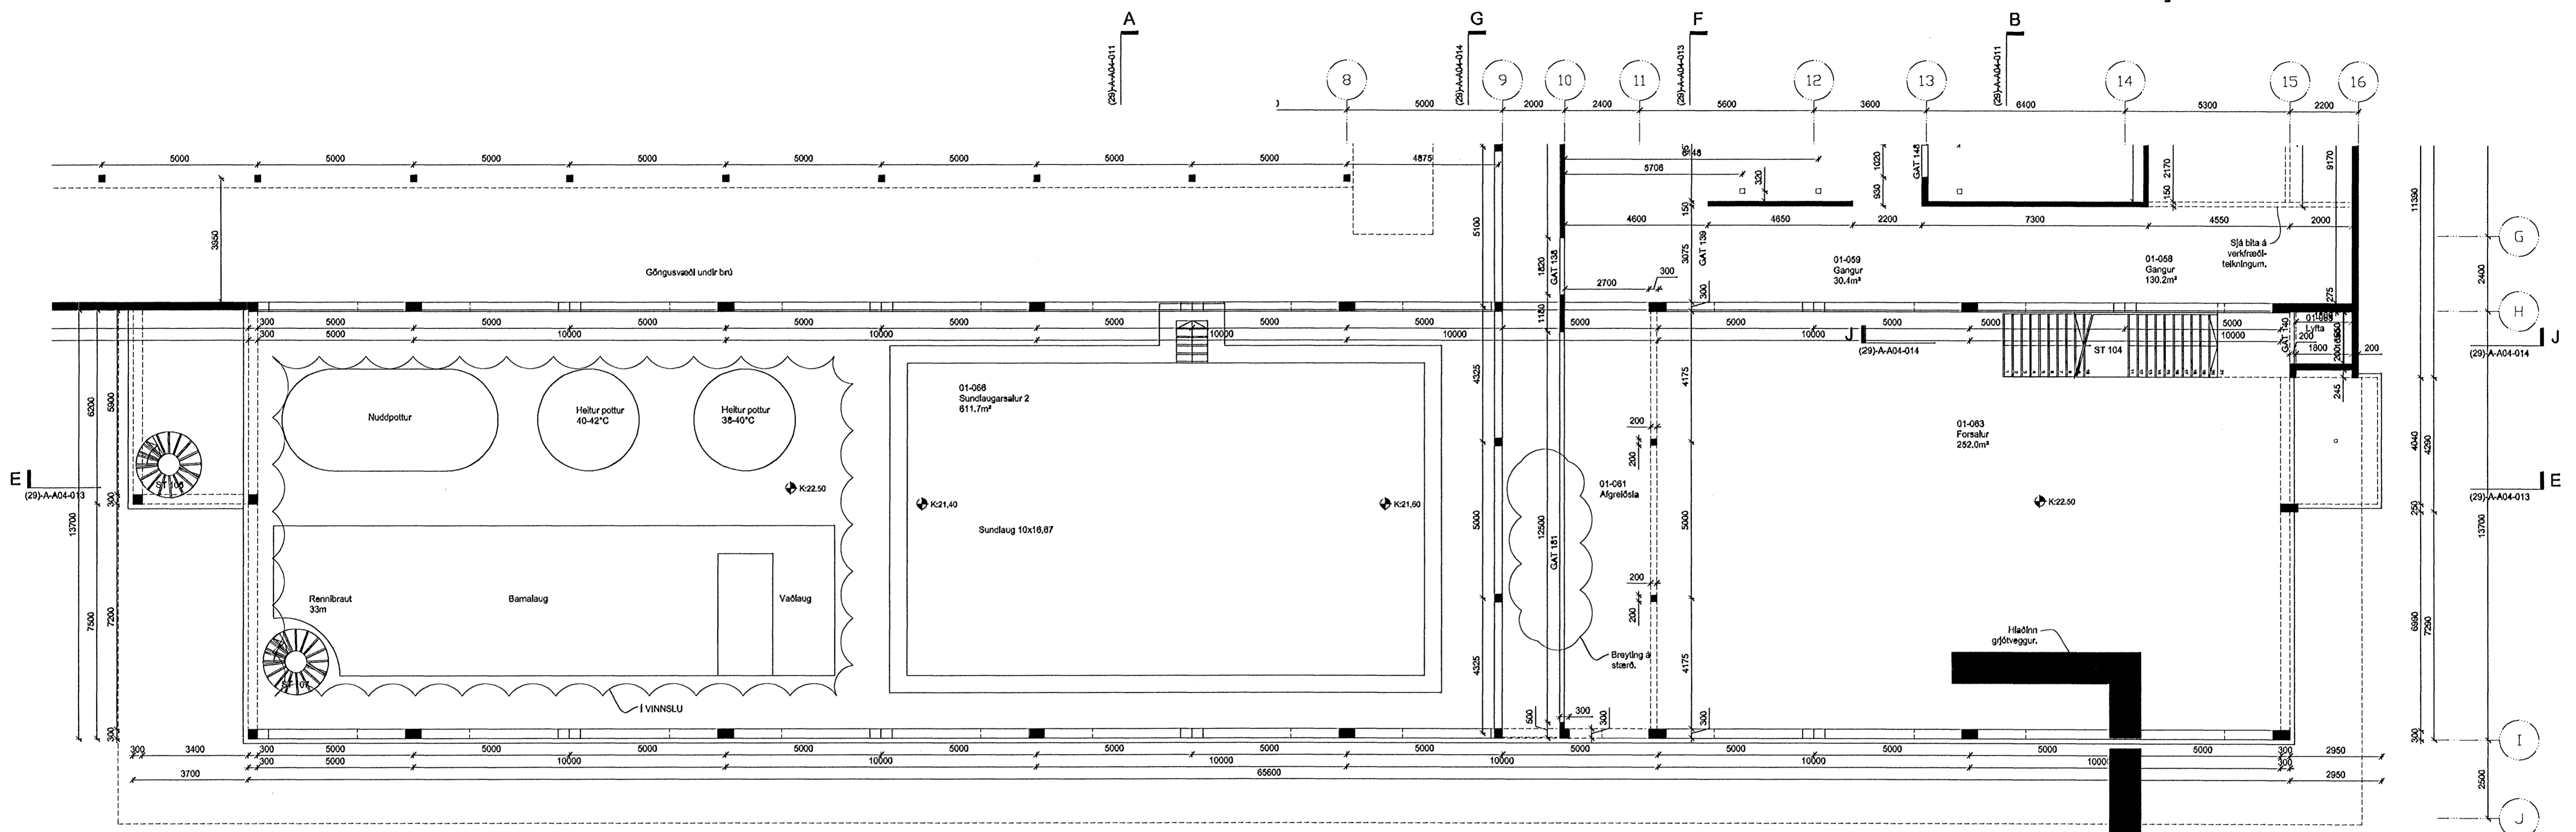

GRUNNMYND 1. HÆÐ  
MKV.: 1:100

SKÝRINGAR / GÖT:				
GAT NO	BREIDD	HÆÐ	BOTN KÓTI	ATH.
GAT 181	1250mm	1700mm	23.50	
GAT 182	Laust nr.	-	-	

Sambýkkt þann  
23 JAN. 2008.

Byggingulltrúinn í Hálfarfirði  
F.h. Sigurbjartur Halldórsson

01.02.11.2008 SL Bygging & Handb. & Stærðfræði  
Úlg. Dags. Telkn. Breyting Samb. af Dags.  
verkeiða verkeiða

**FEDGAR** ehf.  
Byggingaverktakar  
Fjölhúsið 13 • 221 Hafnarfjörður  
Sími 892 3490 • Fax 503 0483  
Netfang fedgareh@simnet.is

Fasteignafélag Hafnarfjarðar  
**SUNDMIÐSTÖÐ Á VÖLLUM**

ÁSVELLIR 2 0617  
Landsúmer: 172680  
Stgr. 0440-0020, NRI. 01

VERKTEIKNINGAR  
STEYPUKINGINGAR  
GRUNNMYND 1. HÆÐ - C (29)-C-A04-006  
MKV.: 1:100  
TEIKNAD: SL  
ÚTGÁFA DAGS: 02.11.2008  
STOFN, DAGS: 11.07.2008  
**ÚTGÁFA 01**

**BATTERIÐ**  
ARKITEKTUR  
Jón Ólafur Ólafsson FAI  
Sími 890658-0999  
Sigrún Elínsson FAI  
Sími 890658-2769  
Sigrún Harðarson FAI  
Sími 03448-3999  
Sími 521291-1259  
Sími 54 54 700 F: 54 54 701  
Netfang: batteri@arkitekt.is  
Helmsáttur: www.arkitekt.is