



| DAGS       | NR. | ÞEYTINGAR                     | SAÐM. |
|------------|-----|-------------------------------|-------|
|            |     |                               |       |
|            |     |                               |       |

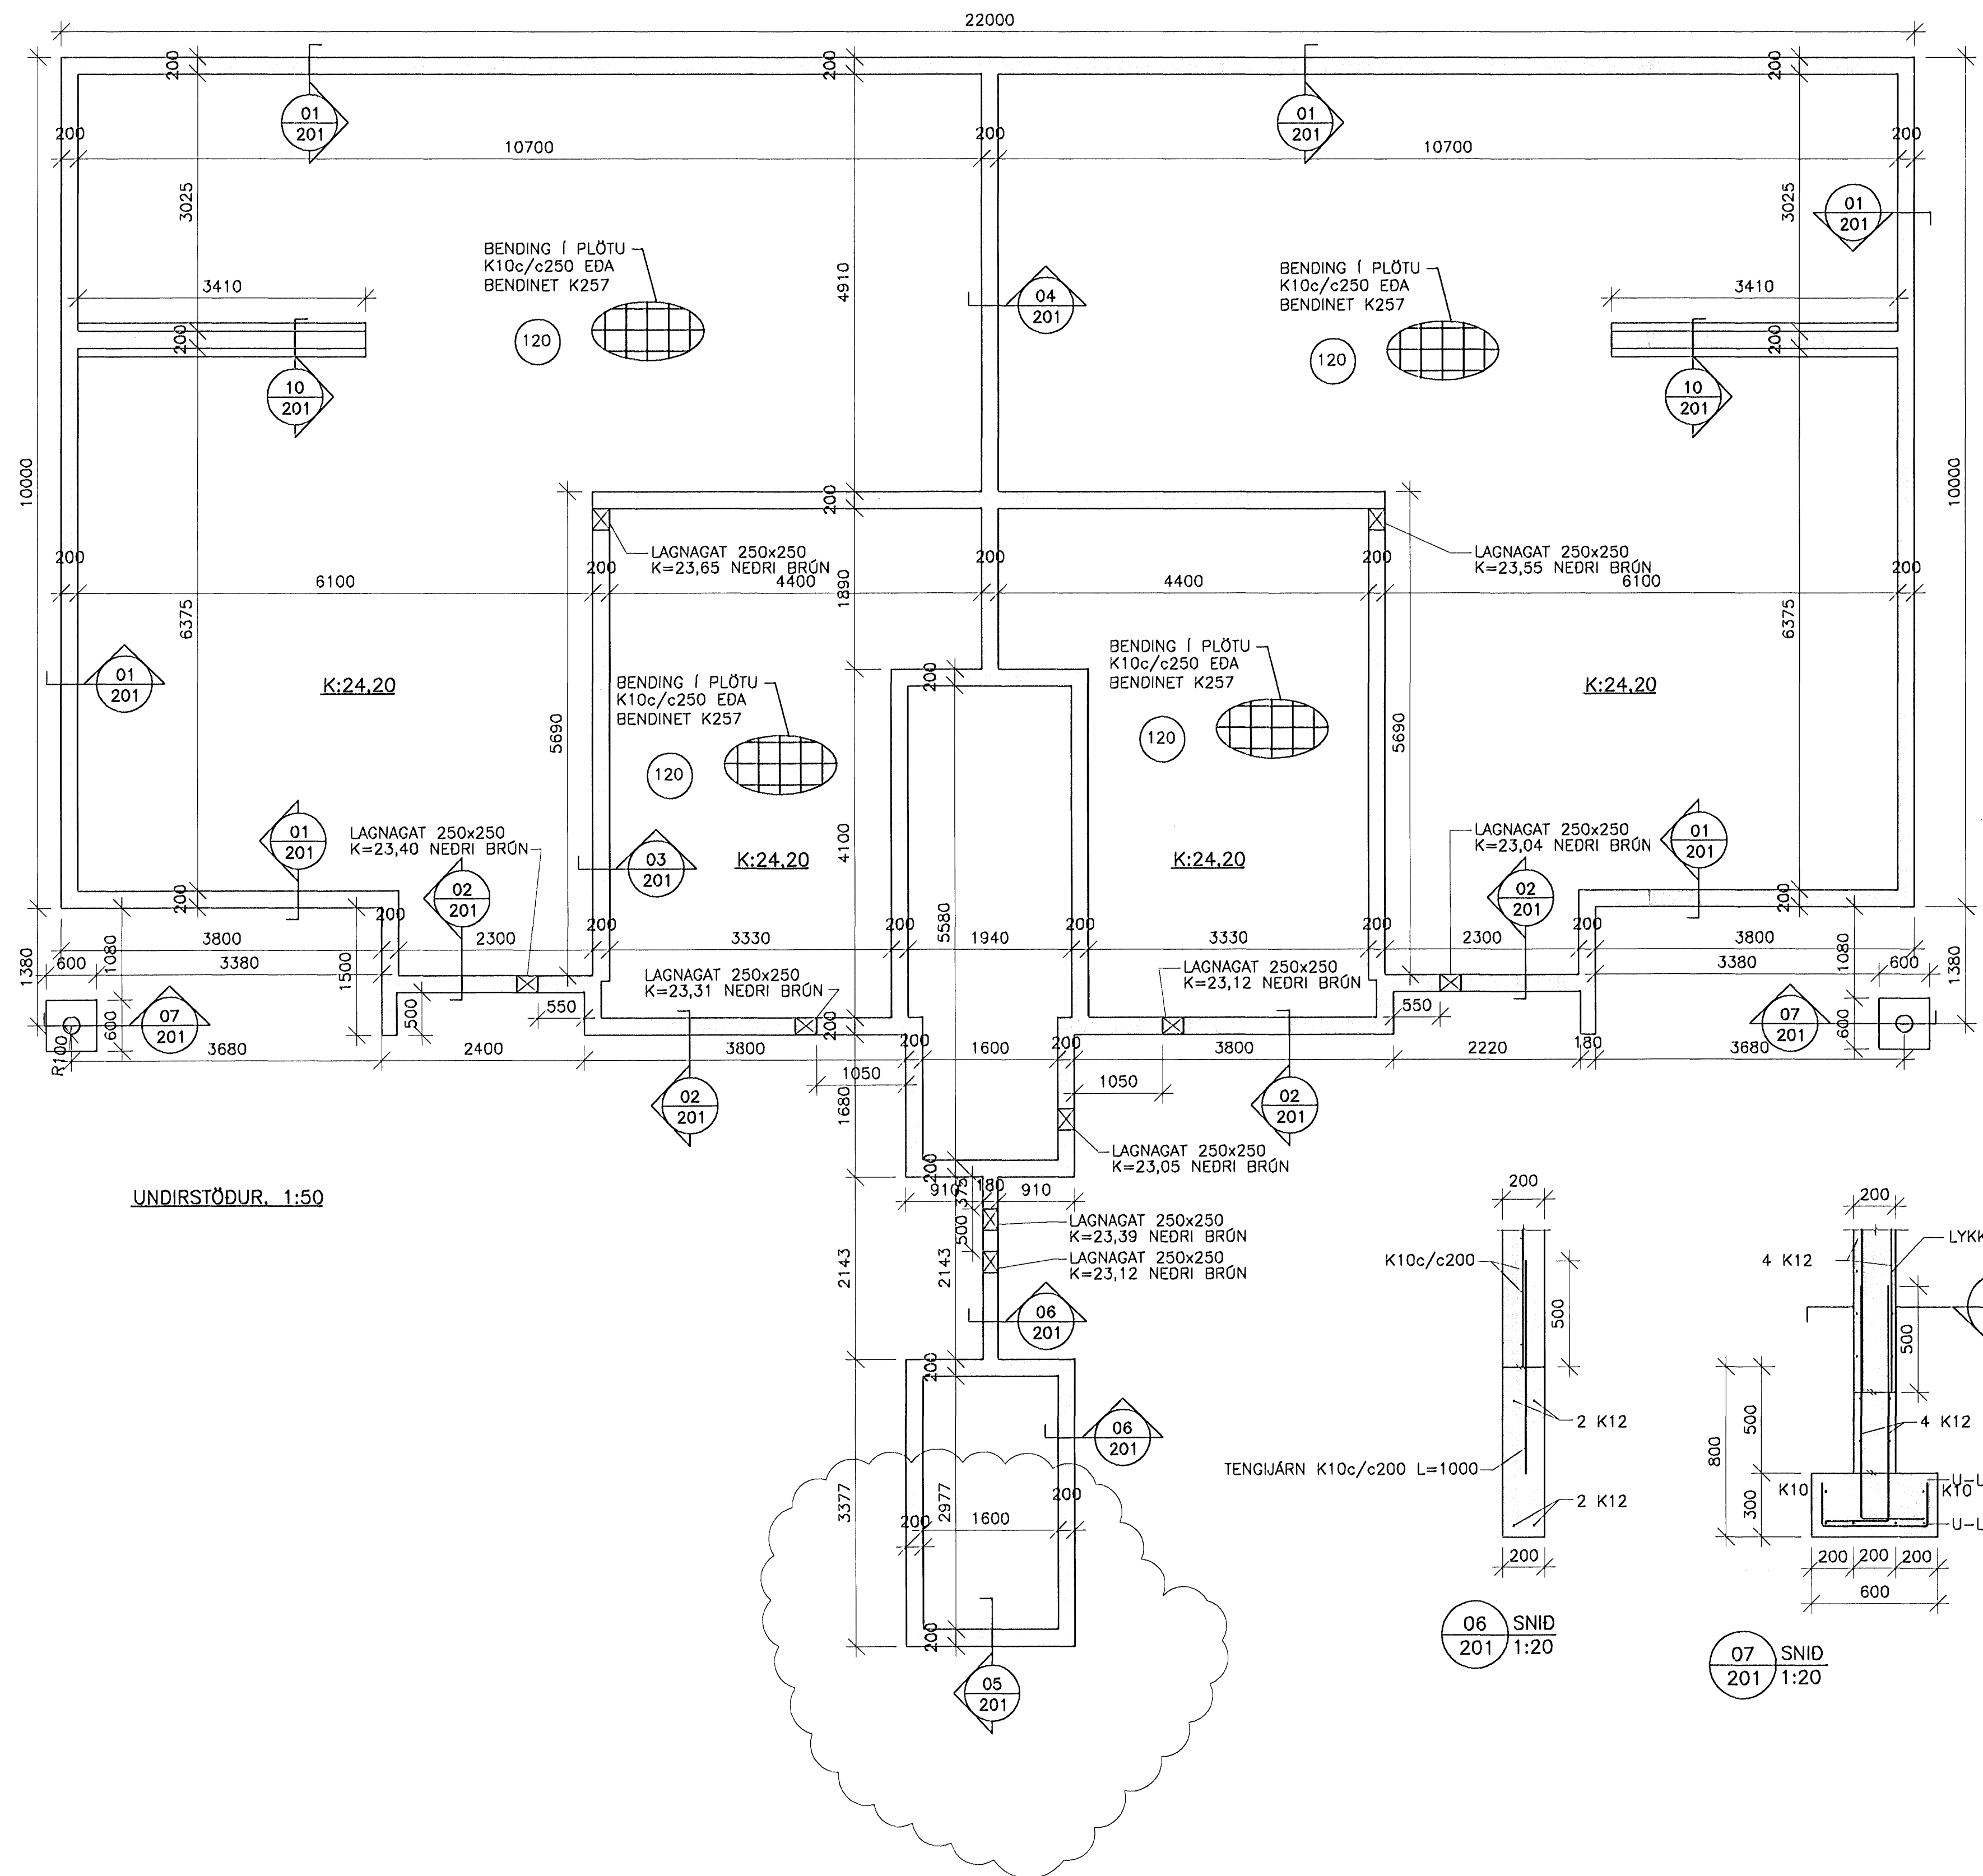


UNDIRSTÖÐUR. 1:50

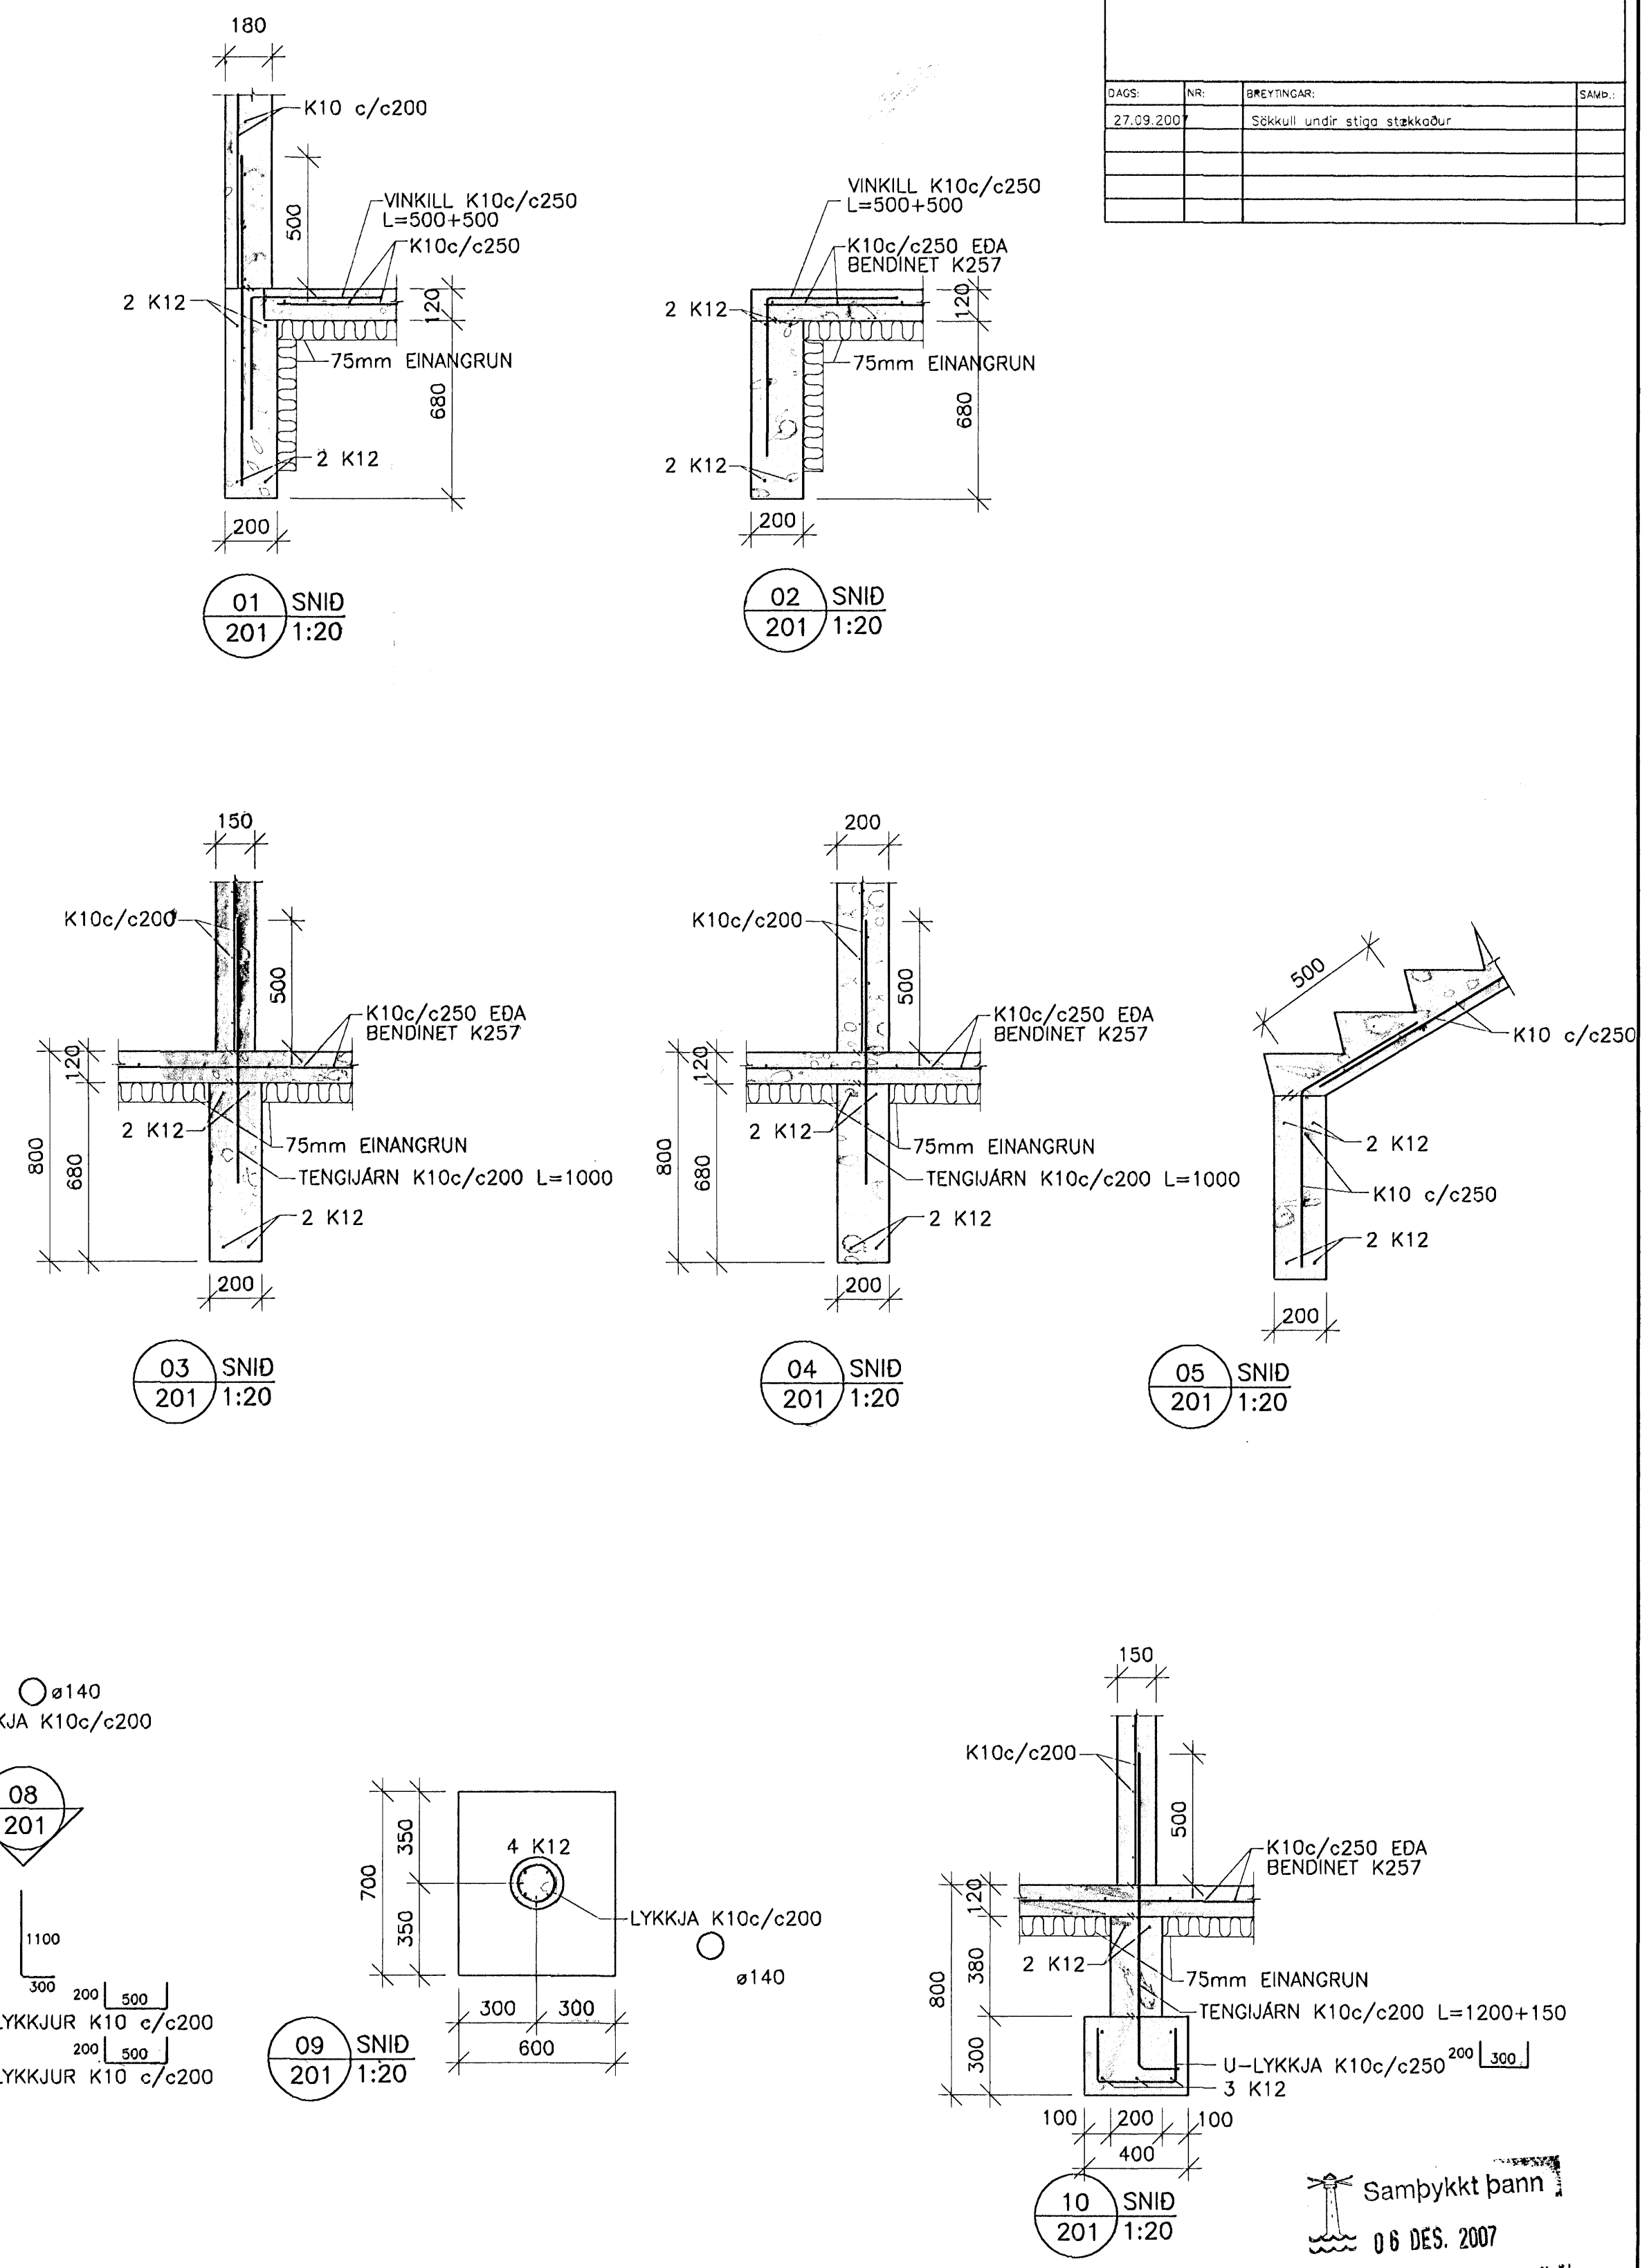

Samykktt þann  
06 DES. 2007  
Byggingufultrúinn í Hafnarfirði  
F.h. Sigurbjartur Halldórsson

SKÝRINGAR SJÁ TEIKN. NR. 200

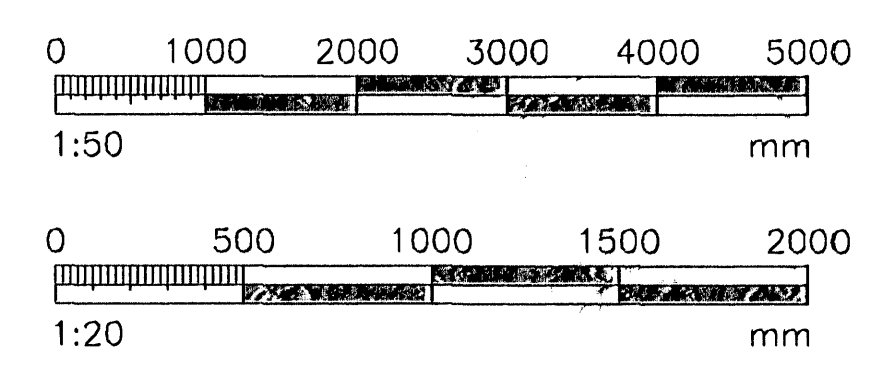

VERKFRÉÐIÞJÓUSTAN EHF

SKEFAN 13 · 108 REYKJAVÍK · Sími: 517 9000 · NETFANG: jorh@verki.is, gho@verki.is

|   |  |                                   |                   |
|---|--|-----------------------------------|-------------------|
| BYGGINGAR<br>BURGARMARKI:<br>UNDIRSTÖÐUR<br>GRUNNMÍND OG SNID | VERKFRÉÐI<br>DREKAVELLIR 38<br>HAFNARFIRÐI | TEIKNINGUR<br>07.73<br>SÍEYPT HÖG | DAGS<br>29.08.07  |
| TEIKNINGUR<br>GH  | TEIKNINGUR<br>RR                           | TEIKNINGUR<br>JG                  | TEIKNINGUR<br>201 |















