


LYKILMYND

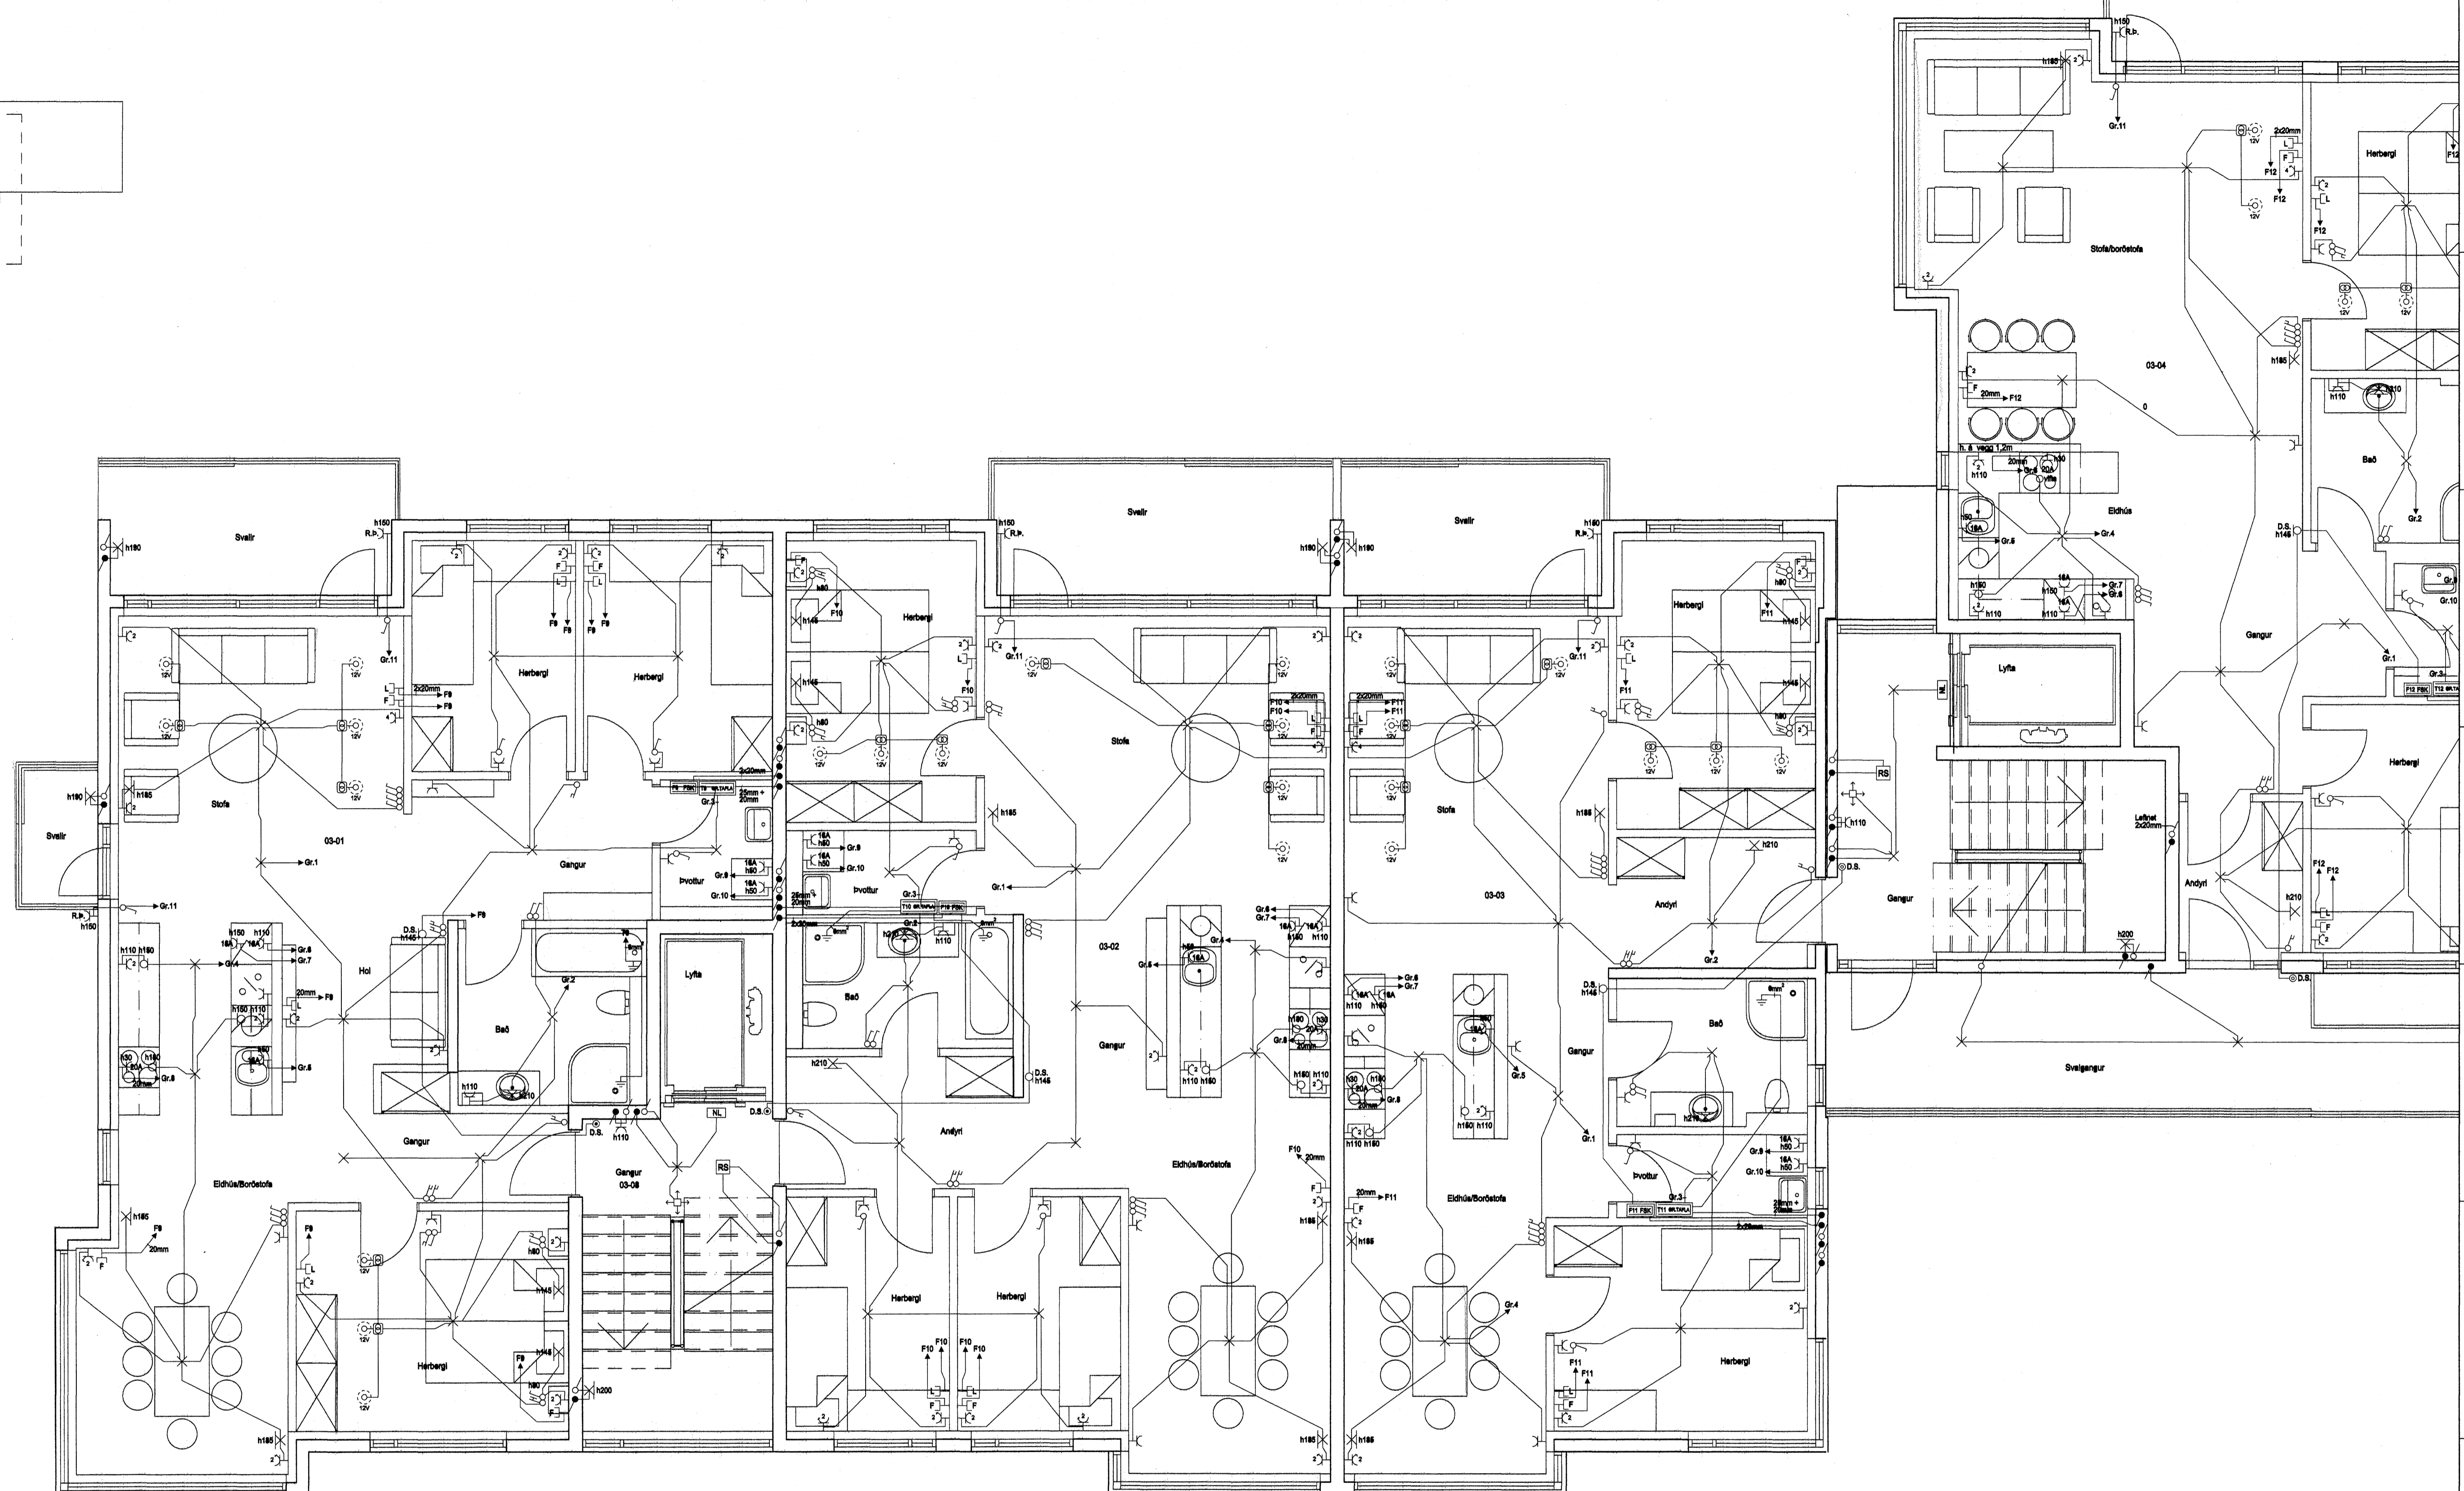

Móttölur:
Samp: 7.11.07

DAGS.	13.04.2007	SÍÐA NR.	5 AF 10	HANNAÐ	HKE	VERKEFNI	BREKKUÁS 1-3, HAFNARFIRÐI
TEIKN. NR.	AR-05	TÖLVIHEITI	GRBREKKUÁS1-3	TEIKNAD	PHS	RAFLÖGN	RAFLÖGN
VERKHLUTI	GRUNNMÝND 3. HÆÐ	BREYTING A		YFIRFARID	HKE		
MKV.	1:50	BREYTING B					