


SNID C-C
MKV: 1:100

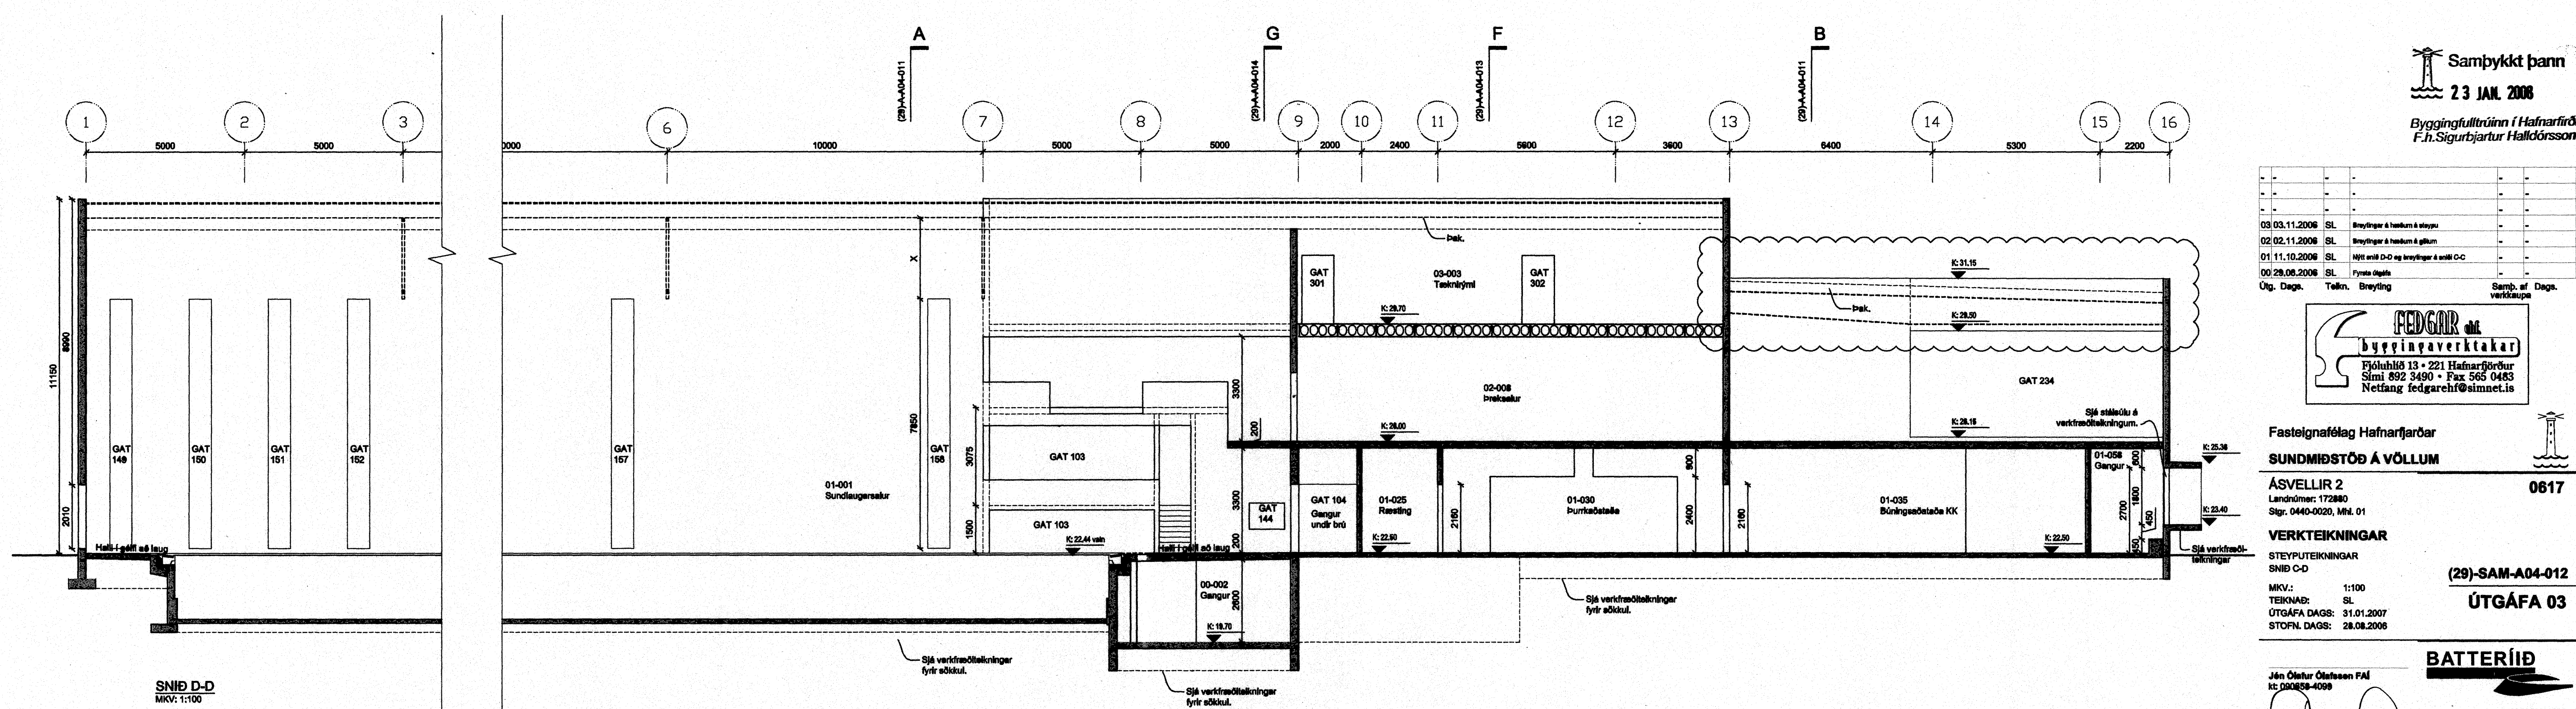

SNID D-D
MKV: 1:100

Upprunalegur höfundur: Batterið ehf.

Sambýkkt þann
23 JAN. 2008
Byggingulltrúinn í Hafnarfirði
F.h. Sigurbjartur Halldórsson

Dag.	Daga.	Telkn.	Breyting	Samb. af verkefni

FEDGAR ehf.
Byggingaverktakar
Fjóluhló 13 • 221 Hafnarfirður
Sími 892 3490 • Fax 565 0483
Netfang fedgareh@simnet.is

SUNDMISTÖÐ A VÖLLUM
ÁSVELLIR 2
Landnúmer: 172880
Slgr. 0440-0020, Mbl. 01
VERTEIKNINGAR
STEYPUVERKINGAR
SNID C-D
MKV: 1:100
TEIKNAR: SL
ÚTGÁFA DAGS: 31.01.2007

(29)-SAM-A04-012
ÚTGÁFA 03

BATTERIÐ
Jón Ólafur Ólafsson FAI
Kt: 06058-4098
Sigurbjartur Halldórsson FAI
Kt: 110451-2789
Hafnarfirði
Sími: 54 54 700 F: 54 54 701
Netfang: batterid@arhokki.is
Hafnarfirði
Kt: 521281-1259
Trúnaðarnúmer 1
220 Hafnarfirði