



SNID A-A
MKV: 1:100

Sjá verkeðlínningar fyrir aðkú.

 


Upprunalegur höfundur: Battered ehf.

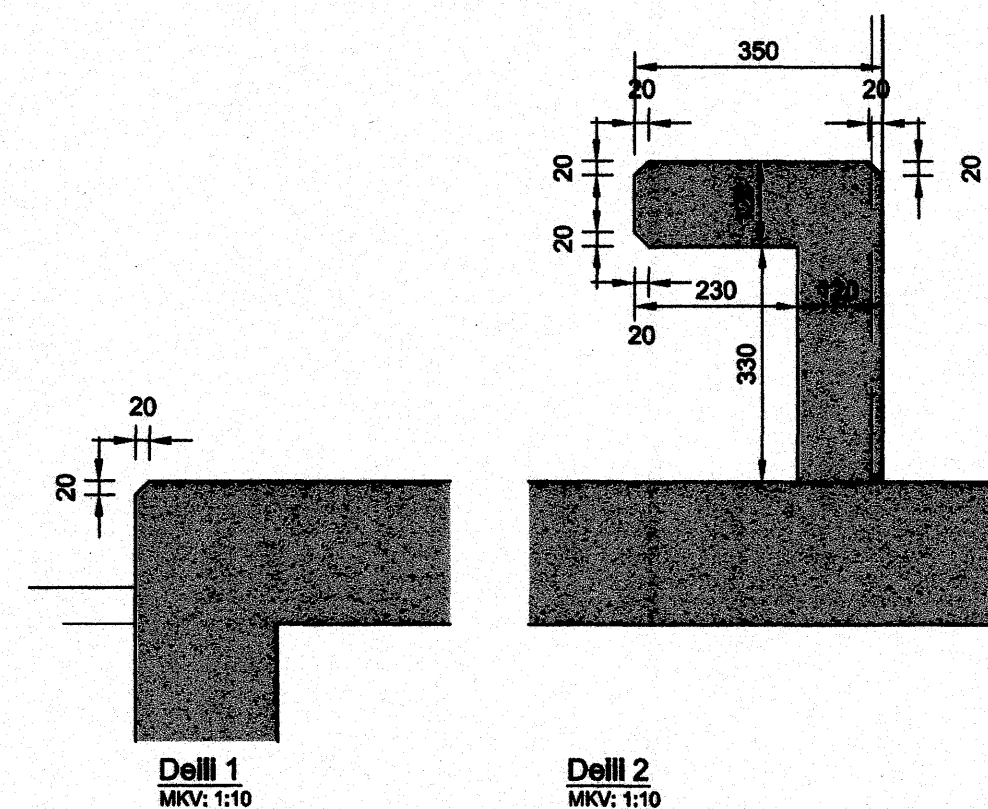

Delli 1
MKV: 1:10

Delli 2
MKV: 1:10

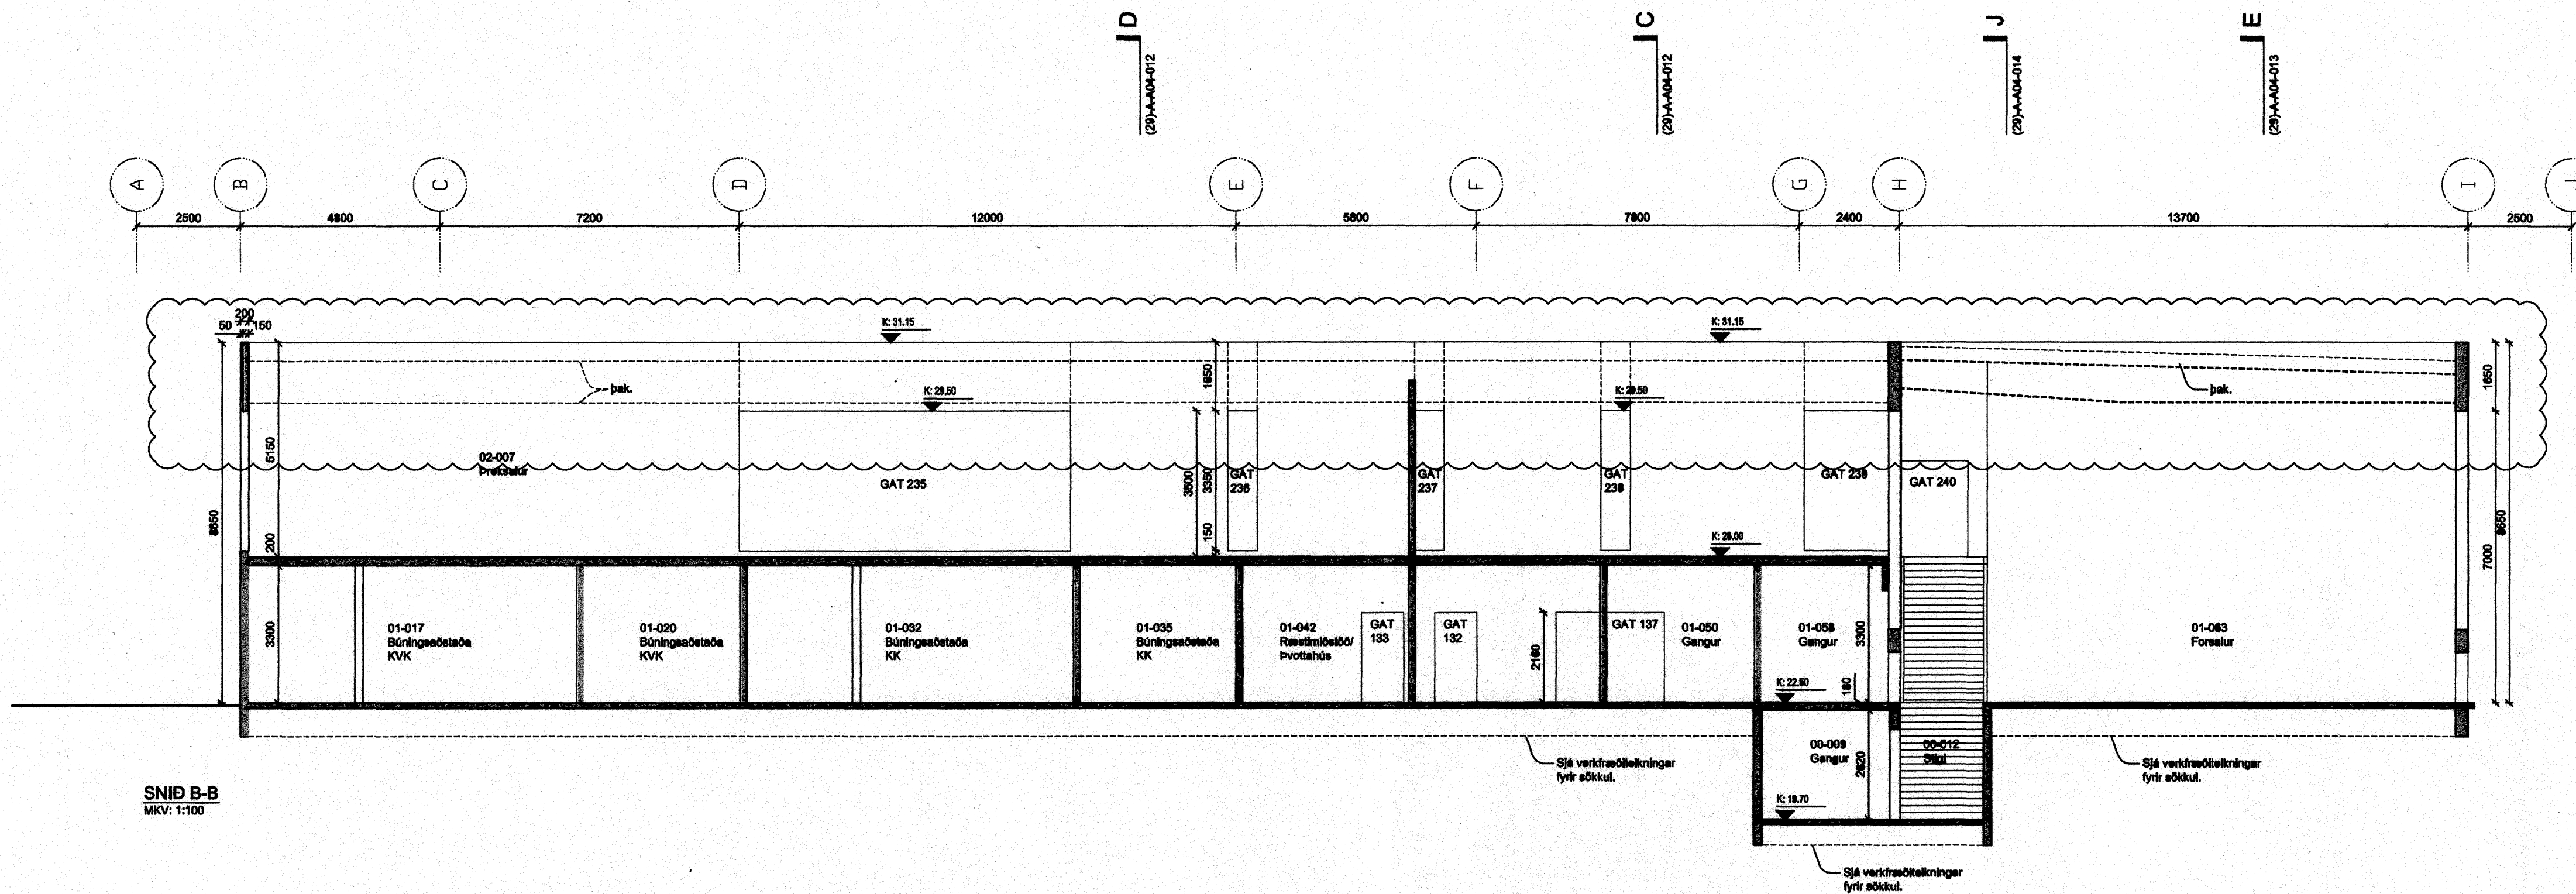

SNID B-B
MKV: 1:100

Sjá verkeðlínningar fyrir aðkú.

Sjá verkeðlínningar fyrir aðkú.

Sjá verkeðlínningar fyrir aðkú.

Samþykkt þann
23 JAN. 2008
Byggingfulltrúinn í Hafnarfirði
F.h. Sigurbjartur Halldórsson

Dag.	Daga.	Tölun.	Þýðing	Samþ. af	Daga.
03.01.2007	SL		Höfundur		
02.16.01.2007	SL		Áhersluveitandi		
01.02.11.2008	SL		Þýðing		

FEDGAR ehf.
Byggingaverktakar
Fiduhúsið 13 - 221 Hafnarborg
Sími 892 3490 - Fax 565 0493
Netfang fedgarehf@simnet.is

Fasteignafélag Hafnarfjarðar
SUNDMÖSTÖÐ Á VÖLLUM
ÁSVELLIR 2
Lendinúmer: 172880
Stgr. 0440-0020, MKL 01
0617

VERKTEIKNINGAR
STEYPUKÖNNINGAR
SNID A-B
MKV: 1:100
TEIKNAD: SL
ÚTGÁFA DAGS: 31.01.2007
STOFN. DAGS: 28.08.2008

(29)-SAM-A04-011
ÚTGÁFA 03

Jón Ólafur Ólafsson FAI
Sími 090639-4090

Sigurbjartur Halldórsson FAI
Sími 11045-2788

Jón Ólafur Ólafsson FAI
Sími 090639-4090

Ít: 621291-1299
Trúnaðurinn 1
220 Hafnarfirði

Sími 54 54 700 - Fax 54 54 701
Netfang: batterid@battered.is
Hafnarfjörður: www.ariftekki.is

© BATTERÍÐ EHF
ÖLL AÐRITT OG AFRITTUN TEIKNINGAR AF HLUTA EMI Í HEILD ER HÁÐ BORNLEGGU LEYFI HÖFUNDAR