


Samþykkt þann
14 JAN. 2008
Byggingufulltrúinn / Hafnarfirdi
F.h. Sigurbjartur Halldórsson

SKIPALÓN 10-14

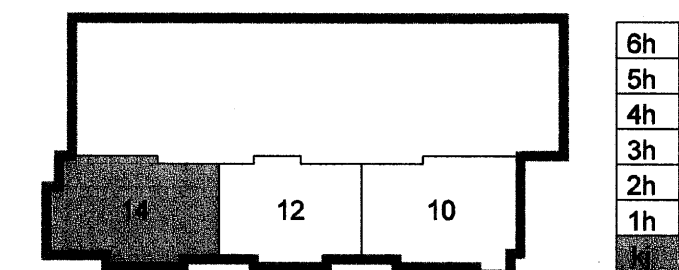

A 26.07.09 Ofn færður JGR / SÁS
Útg. Dags. Skýring Hannes Örfirferð

VSB

VERKFRÆÐISTOFA

B/EJARNRAUN 20 · 220 HAFNARFJÖRÐUR · KENNIT. 710796-2889
vab@vab.is · Sími 585 8600 · Fax 585 8610 · www.vsb.is

Áritun séðhönnuðar
Sveinn Áki Sværissón Kt. 230855 5608

Verkefni
SKIPALÓN 10-14
HAFNARFIRÐI

Verktali
LAGNIR
Hitilagnir 4 hæð
Grunnmynd

Hannað JGR	Teknað JGR	Yfirferð SÁS	Kvartí 1:50	/ A1	Síða -
Daga 11.09.2007	Verkefni 06730	Tekning 14 P441	Útgáfa A		