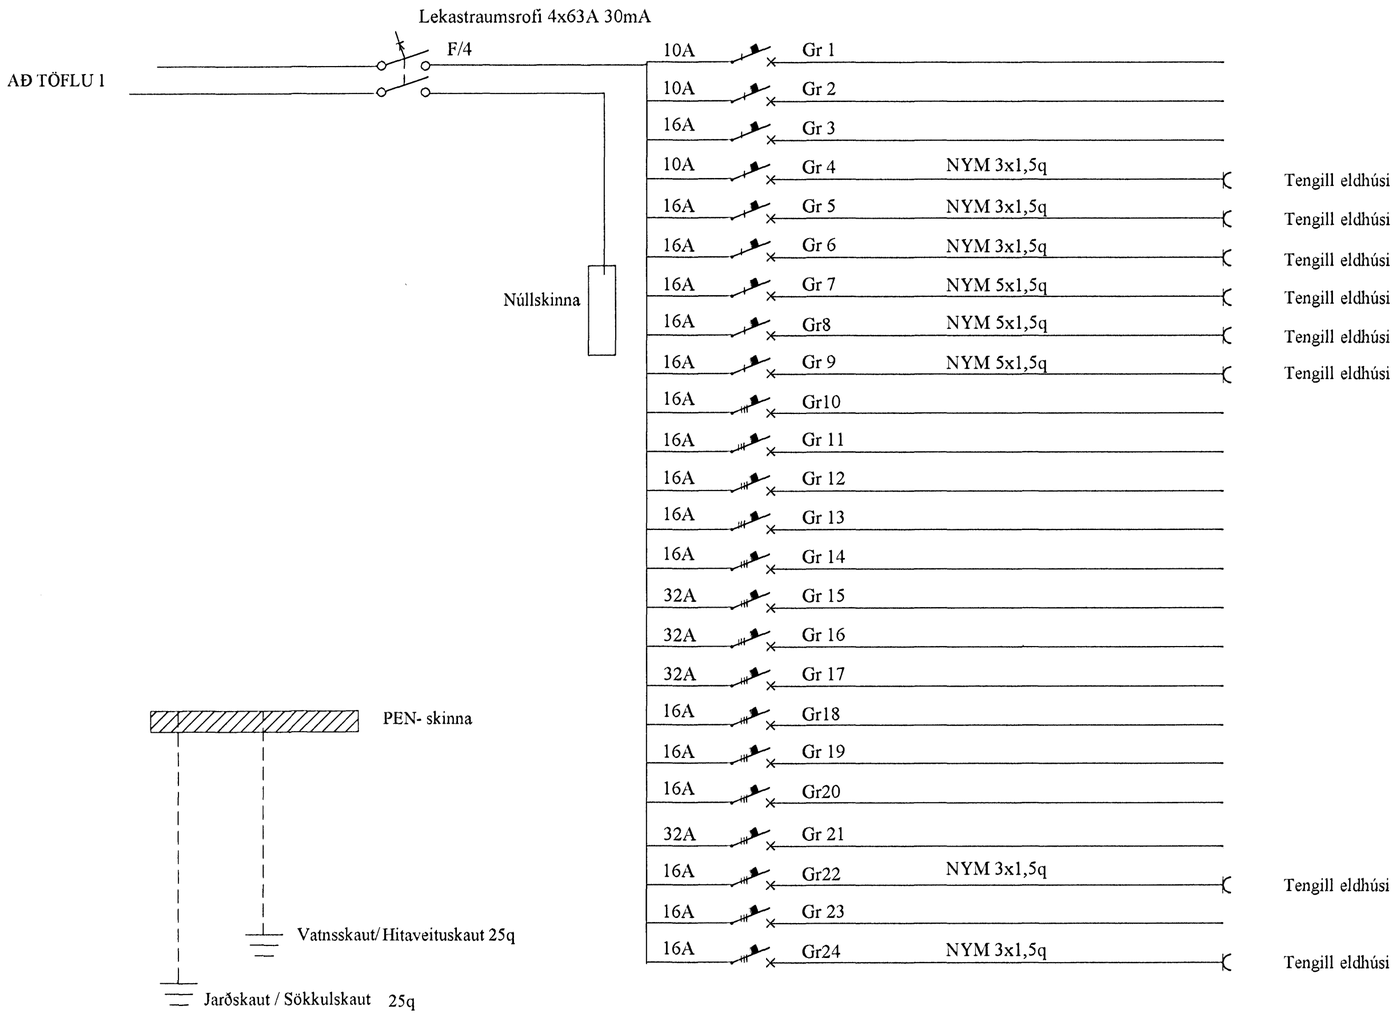

SKÝRINGAR

Teikning þessi er eftirá teiknuð og nær eingöngu til þess hluta hvað varðar breytingar og viðbótalagna að tenglum í eldhúsi og veitingsal.

Lögnin er kapallögn á strengstiga og rennum í eldhús og veitingarími.

Tenglar eru af vandaðri og viðurkenndri gerð.

Plastkapall er í samræmi við stærð búnaðar samkv reglugerðarákvæðum.

Greinatafla T1 var fyrir í húsinu en Greinatafla T2 er ný og viðbót er þetta verk nær til.

Rafbær
Hönnunar og ráðgjafaþjónusta
Sólvallagötu 8
230 Keflavík
Sími 694-7299 421-2935
rafbaer@mi.is

Flatahraun 21 Hafnarfirði

Tafla 2 og skýringar

Hannað:	Dags: ágúst 2007	Mkv: engin	**R03**
Teiknað:	Breytt:		