


GRUNNMYND 1:50

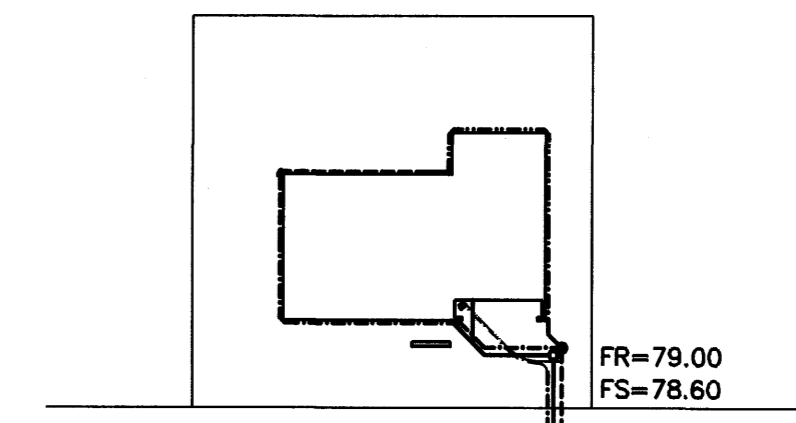

AFSTÖÐUMYND 1:50

Sambýkkt þann  
22. NOV. 2007  
Byggingulltrúinn í Hafnarfirði  
F.h. Sigurbjartur Halldórsson

*ATH ÞOTTUR  
Í SKOLP*

**SKÝRINGAR**

Fráveitulagnir undir botnplötu og utan með húsi skulu vera úr PVC.  
Áður en byrjað er á lagningu röra skal jafna undirlagið vandlega en undir og umhverfis rörin skal vera minnst 150 mm sandlag. Leggja skal rör með vandvirknri á sandlagið þannig að engar skemmdir verði á rörinu og það fái jafnan stuðning.  
Skeyta skal rör með þar til gerðum þéttihring. Þess skal gætt að rör geti þanist aðlilaga.

- TÁKN FYRIR LAGNIR**
- SKOLPLÖGN
  - REGNVATSLÖGN
  - JARÐVATNSLÖGN
  - JARÐVATNS + REGNVATNSLÖGN
  - NEYSLUVATN
  - BAKRENNSLI HITAVEITU

Br.	Dags.	Eðli breytinga	Sign.
<b>FURUÁS 24 HAFNARFIRÐI</b>			
GRUNNMYND-GRUNNLAGNA			
MKV. 1:50 1:20			
DAGS. MAÍ. 2007			
VERK NR. 2715			
TEIKN. NR. 2-01			
HANNAD SIG. ÞORLEIFSS. KT. 241148-3009			
TEIKNAD G.H.			
YFIRFARID			
<b>TÆRNIÞJÓNUSTA</b> SIGURDAR ÞORLEIFSSONAR ehf STRANDGÖTU 11 220 HAFNARFIRÐI Sími 555-4255 FAX 565-2875 E-mail tsth@simnet.is			

*[Handwritten signature]*