




Samþykkt þann  
22 NOV. 2007  
Byggingufulltrúinn í Hafnarfirði  
F.h. Sigurbjartur Halldórsson

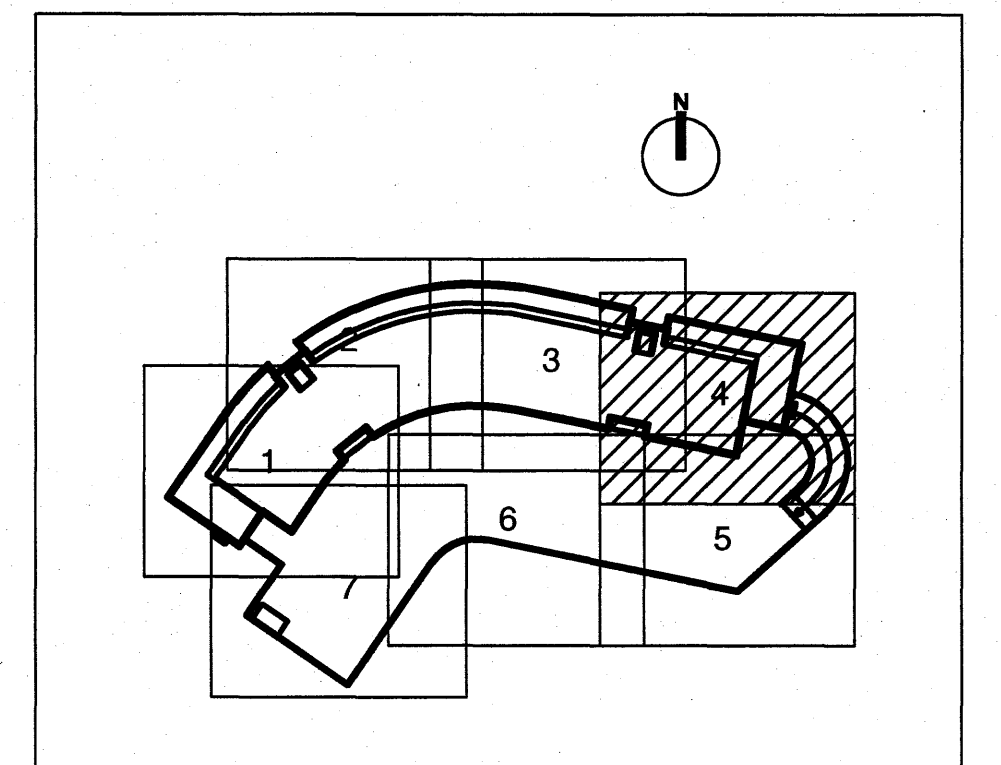

ALLAR ALMENNAR SKÝRINGAR SJÁ TEIGN. P00

D	04.04.2007	NÝLAGNIR V. SALERNIS OG ELDHÖSS, LÖGNUM BREYTT	BJK	SÁS
C	16.11.2005	LAGNIR FERDAR	BJK	SÁS
B	08.11.2005	SALERNI OG HANDVASKUR FERD	BJK	SÁS
A	02.11.2005	LAGNIR FJARLEGDAR	BJK	SÁS
ÓTG.	DAGS.	BREYTING:	HANNAD	SAMP.

<b>DALSHRAUN 1</b> HAFNARFIRÐI		GRUNNMYND 1.HÆÐ SVÆÐI 4. HREINLETISLAGNIR	
<b>VSB</b> VERKFRÆDISTOFA		Ártun íbgg. hönnuð: <i>[Signature]</i> Sveinn Áki Sverrisson Kl. 230855-5609	
BEIARHRAUNI 20•220 HAFNARFJÖRDUR Heimasíða: www.vsb.is • Netfang: vsb@vsb.is Sími 585-8600 Fax 585-8610 Kl: 710796-2899		Hannað: ÁP	Teiknað: ÁP
Máli: 1:50	Yfirfarið: SÁS	Dags: 12.01.05	Nr: 03841-P19D