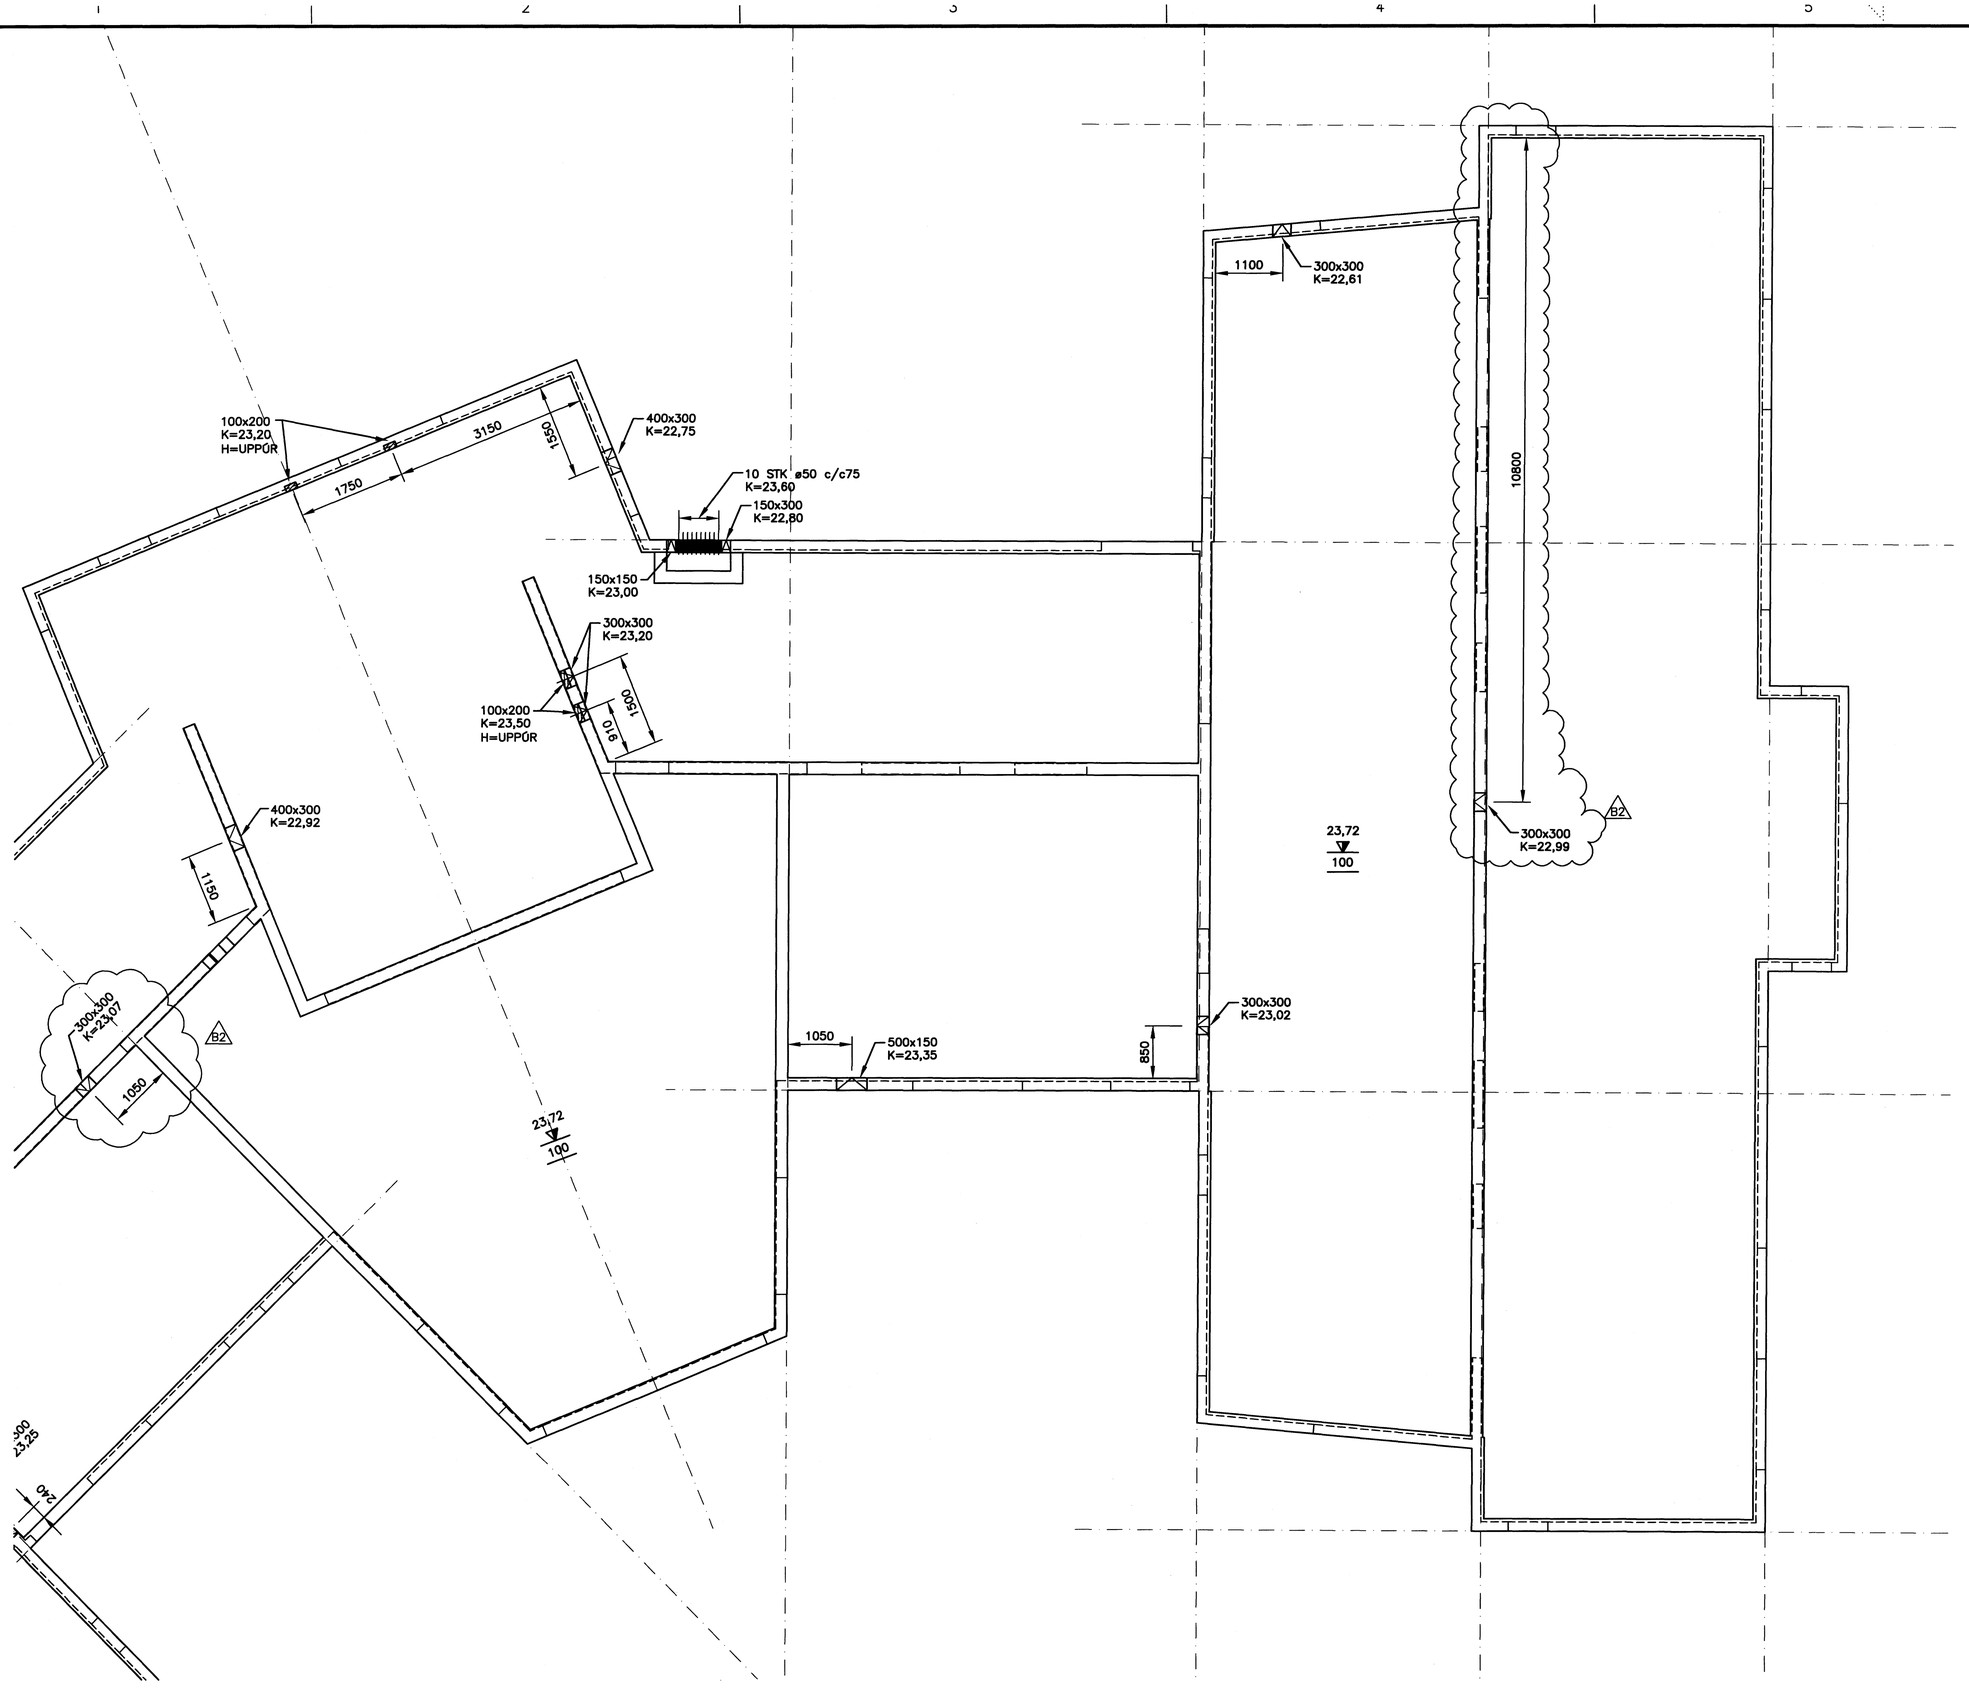

UNDIRSTÖÐUR. GRUNNMYND
MKV. 1

B1	20.08.2007	BYGGINGARTEIKNING	RGS

ÚTGÁFUFERILL

NÚMER:	DAGS:	SKÝRINGAR:	HANNAÐ:
B1	20.08.2007	BYGGINGARTEIKNING	KHH
B2	20.09.2007	GÖT Í NÝJAR UNDIRSTÖÐUR	RGS

DAGS. UNDIRSKRIFTAR: | NAFN OG KT. SAMREMINGARHÖNNUÐAR:

UNDIRSKRIFT SAMREMINGARHÖNNUÐAR:

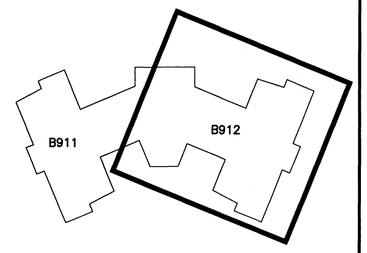

LYKILMYND

Samþykkt þann
20 NOV. 2007
Byggingfulltrúinn í Hafnarfirði
F.h.Sigurbjartur Halldórsson

SKÝRINGAR:

A x B	MERKIR	GAT Í PLÖTU STÆRÐ Amm x Bmm
A x B K=10,00 H=1000	"	RAUF Í SÖKKUL EÐA VEGG Amm DJÚPA OG Bmm BREIÐA NEÐRI BRÚN Í KÓTA 10,00m OG HÆÐ 1000mm
A x B K=10,00	"	GAT Í SÖKKUL EÐA VEGG, Amm BREITT OG Bmm Á HÆÐ NEÐRI BRÚN Í KÓTA 10,00m
VL	"	AÐ GAT SÉ FAST VIÐ LOFT

ÖLL ÓNEFND MÁL ERU Í mm

MKV. 1
0 1000 2000 3000 4000 5000
1:50 (Í A1) mm

ÖLL AFNOT OG AFRITUN TEIKNINGAR, AÐ HLUTA EÐA HEILD, ER HÁÐ SKRIFLEGU LEYFI HÖFUNDA.

VGK HÖNNUN
GRENSÁSVEGI 1 · 108 REYKJAVÍK · SÍMI: 422 3000 · FAX: 422 3001
VEFFANG: www.vgkhonnun.is · NETFANG: vgkhonnun@vgkhonnun.is

HEITI VERKS:
LEIKSKÓLINN HAMRAVELLIR
HVANNAVELLIR 1, HAFNARFIRÐI

HEITI TEIKNINGAR:
GATAPLAN:
UNDIRSTÖÐUR OG GRUNNPLATA
GRUNNMYND

MÆLT:	TEIKNAÐ: KaÞo	GEYMSLUNÚMER:	VNR: 3.151.228
HANNAÐ: RGS	YFIRFARIÐ:	MKV: 1:50	NR. TEIKNINGAR: B912
DAGS. UNDIRSKRIFTAR: 20.09.2007	NAFN OG KT. HÖNNUÐAR: VGK HÖNNUN hf 430572-0169		
UNDIRSKRIFT HÖNNUÐAR:			ÚTGÁFA: B2