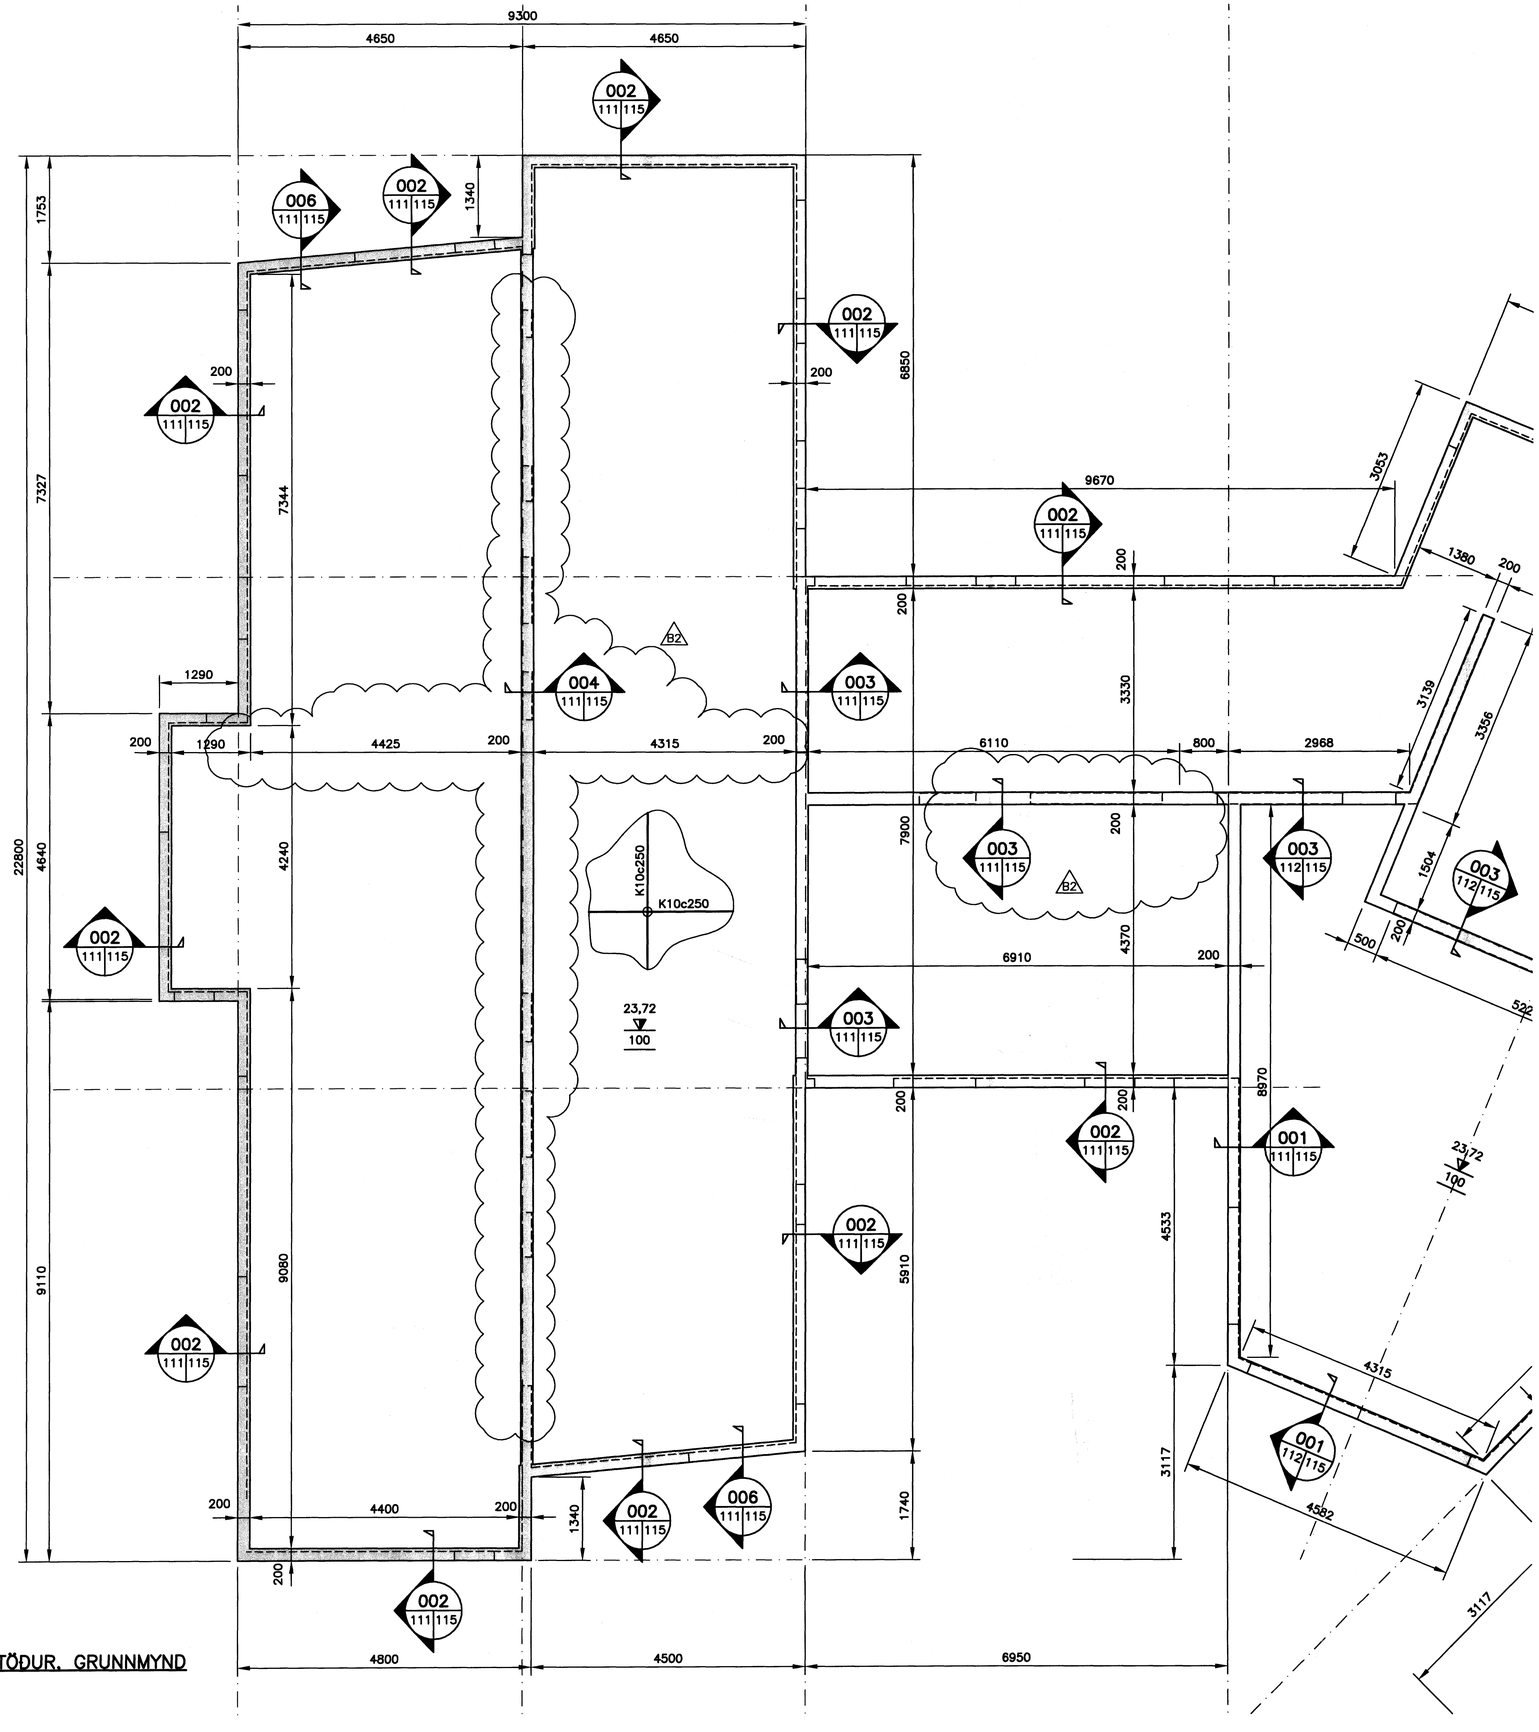

UNDIRSTÖÐUR. GRUNNMYND
MKV. 1

ÚTGÁFUFERILL

NÚMER:	DAGS:	SKÝRINGAR:	HANNAÐ:
B1	03.07.2007	BYGGINGARTEIKNING	KHH
B2	20.09.2007	UNDIRSTÖÐUM BÆTT VIÐ	KHH

DAGS. UNDIRSKRIFTAR: | NAFN OG KT. SAMREMINGARHÖNNUÐAR:

UNDIRSKRIFT SAMREMINGARHÖNNUÐAR:

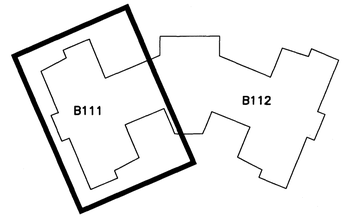

LYKILMYND

Samþykkt þann
20 NÓV. 2007
Byggingafulltrúinn í Hafnarfirði
F.h.Sigurbjartur Halldórsson

SKÝRINGAR:
ALMENNAR SKÝRINGAR SJÁ TEIKN. B100

MKV. 1
0 1000 2000 3000 4000 5000
1:50 (Í A1) mm

ÖLL AFNOT OG AFRITUN TEIKNINGAR, AÐ HLUTA EÐA HEILD, ER HÁÐ SKRIFLEGU LEYFI HÖFUNDA.

VGK HÖNNUN
GRENSÁSVEGI 1 - 108 REYKJAVÍK - SÍMI: 422 3000 - FAX: 422 3001
VEFFANG: www.vgkhonnun.is - NETFANG: vgkhonnun@vgkhonnun.is

HEITI VERKS:
LEIKSKÓLINN HAMRAVELLIR
HVANNAVELLIR 1, HAFNARFIRÐI

HEITI TEIKNINGAR:
BURÐARVIRKI:
UNDIRSTÖÐUR OG GRUNNPLATA
GRUNNMYND

MÆLT:	TEIKNAÐ: KaPo	GEYMSLUNÚMER:	VNR: 3.151.228
HANNAÐ: KHH	YFIRFARIÐ:	MKV: 1:50	NR. TEIKNINGAR: B111
DAGS. UNDIRSKRIFTAR: 20.09.2007	NAFN OG KT. HÖNNUÐAR: VGK HÖNNUN hf 430572-0169		ÚTGÁFA: B2
UNDIRSKRIFT HÖNNUÐAR:	030841-2989		