


NEYSLUVATNSLAGNIR

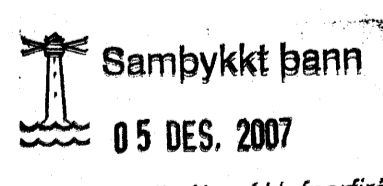

Byggingufulltrúinn í Hafnarfirði
F.h. Sigurbjartur Halldórsson

BREYTING 26.11.2007: Bætt við ST1a, ST3a og ST5a.
Einnig bætt við FP1aa og FP 3cc. Lagnaefni breytt í PP-VR

RÚMMYND FALLSTAMMA

VEKTOR - hönnun og ráðgjöf - Akralind 6, 201 Kópavogi.		Sigurður Halldórsson Byggingufulltrúinn Húsnúmer: 1030965-7716 Sími: 554-6660 Fax: 554-6669.	
Tekn. nr. _____ Tíðisáhrif _____ Samþykkt _____		Kl. _____ Dags. _____ Hæð _____ EKK _____ MA _____ Dagsetning 13.07.07 Verk nr. A-06-12-62 Málkvarði 1:50 Tekn. nr. L-14	