

K: 23,11


H:500 X
BB

H:500 X
BB

H:500 X
BB

3A11 EPIB
0604
29.11.07

KAPLAKRIKI

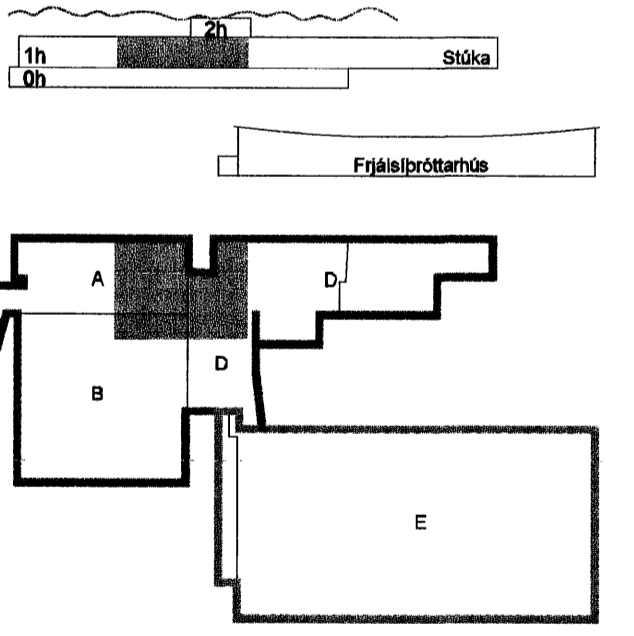

A 27.11.07 Verktalning RVK/HJ
Útg. Dags. Skýring Hannab/Yfirfarið

VSB

VERKFRÆÐISTOFA

BEJARHRAUN 20 · 220 HAFNARFJORDUR · KENNIT. 710796-2899
vsb@vsb.is · Sími 686 8600 · Fax 585 8610 · www.vsb.is

Áritun sérhönnuðar
Ragnar Viktor Karlsson Kt: 220470 5129 *Ragnar Karlsson*
Verktali

KAPLAKRIKI
HAFNARFIRÐI

Verktali
Rafkerfi
Lampapan 1.hæð
Grunnmynd

Hannað RVK/HJ	Talmanoð RVK/HJ	Yfirfarið RVK	Kvarði 1:50	/ A1	Síða -
Dags 30.04.2007	Verkefni 06811	Talning A R212	Útgáfa A		

V:\2006\06811\06811-KaplaKriki\FH\Sheet\PAR2 (Lampapan)06811\F2 - baa-A.dwg