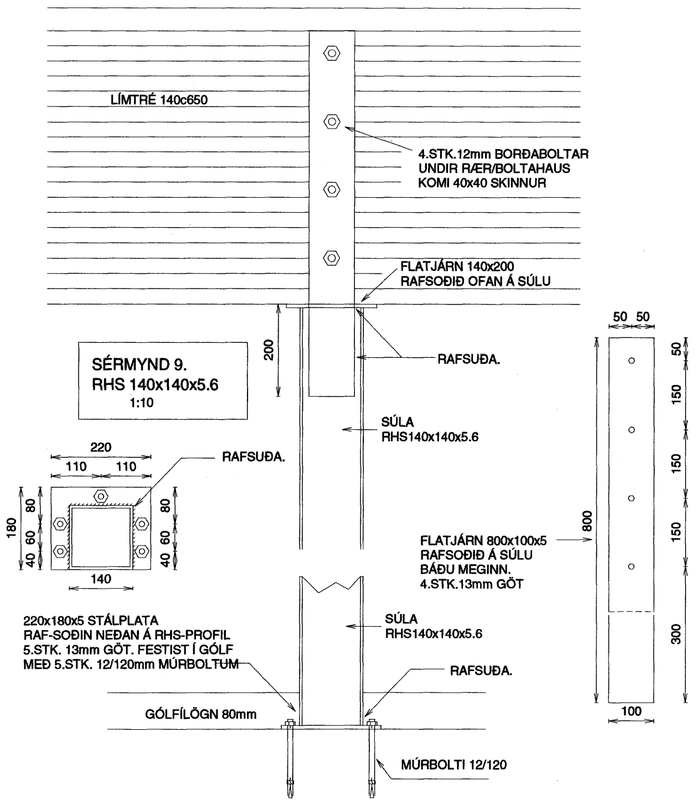


SÉRMYND 9.
RHS 140x140x5.6
1:10




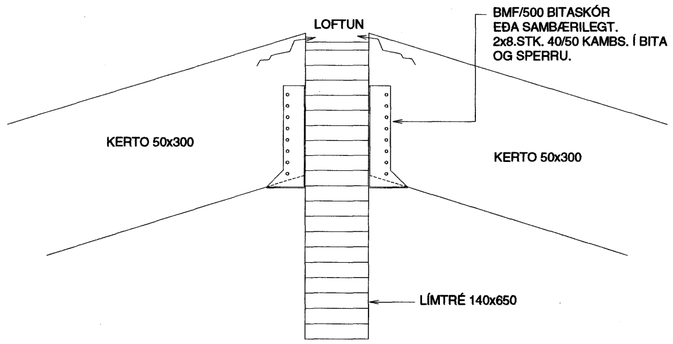


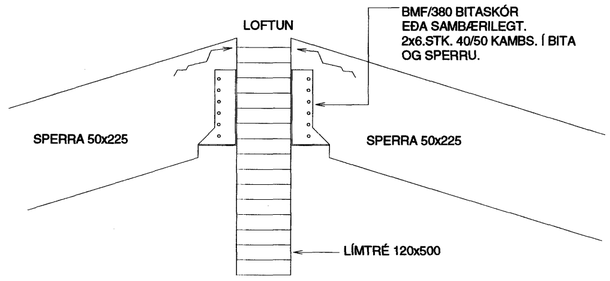


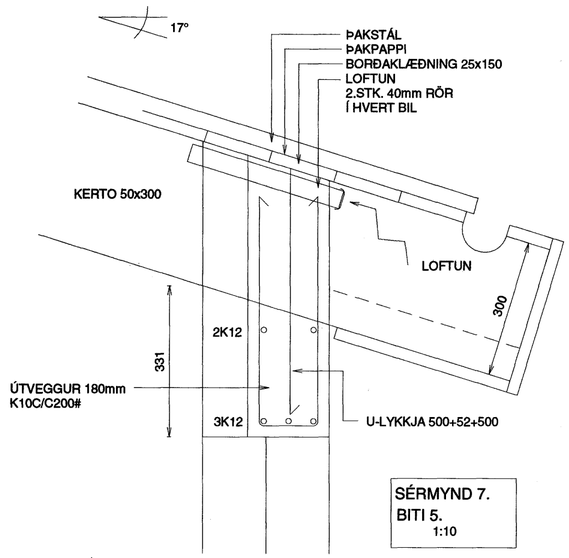


SÉRMYND 7.
BITI 5.
1:10

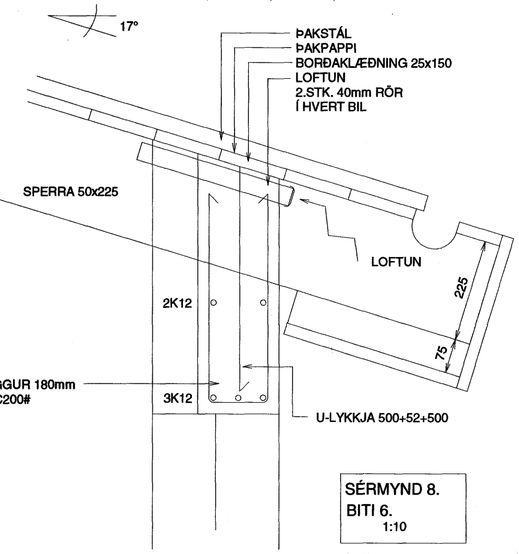


SÉRMYND 8.
BITI 6.
1:10

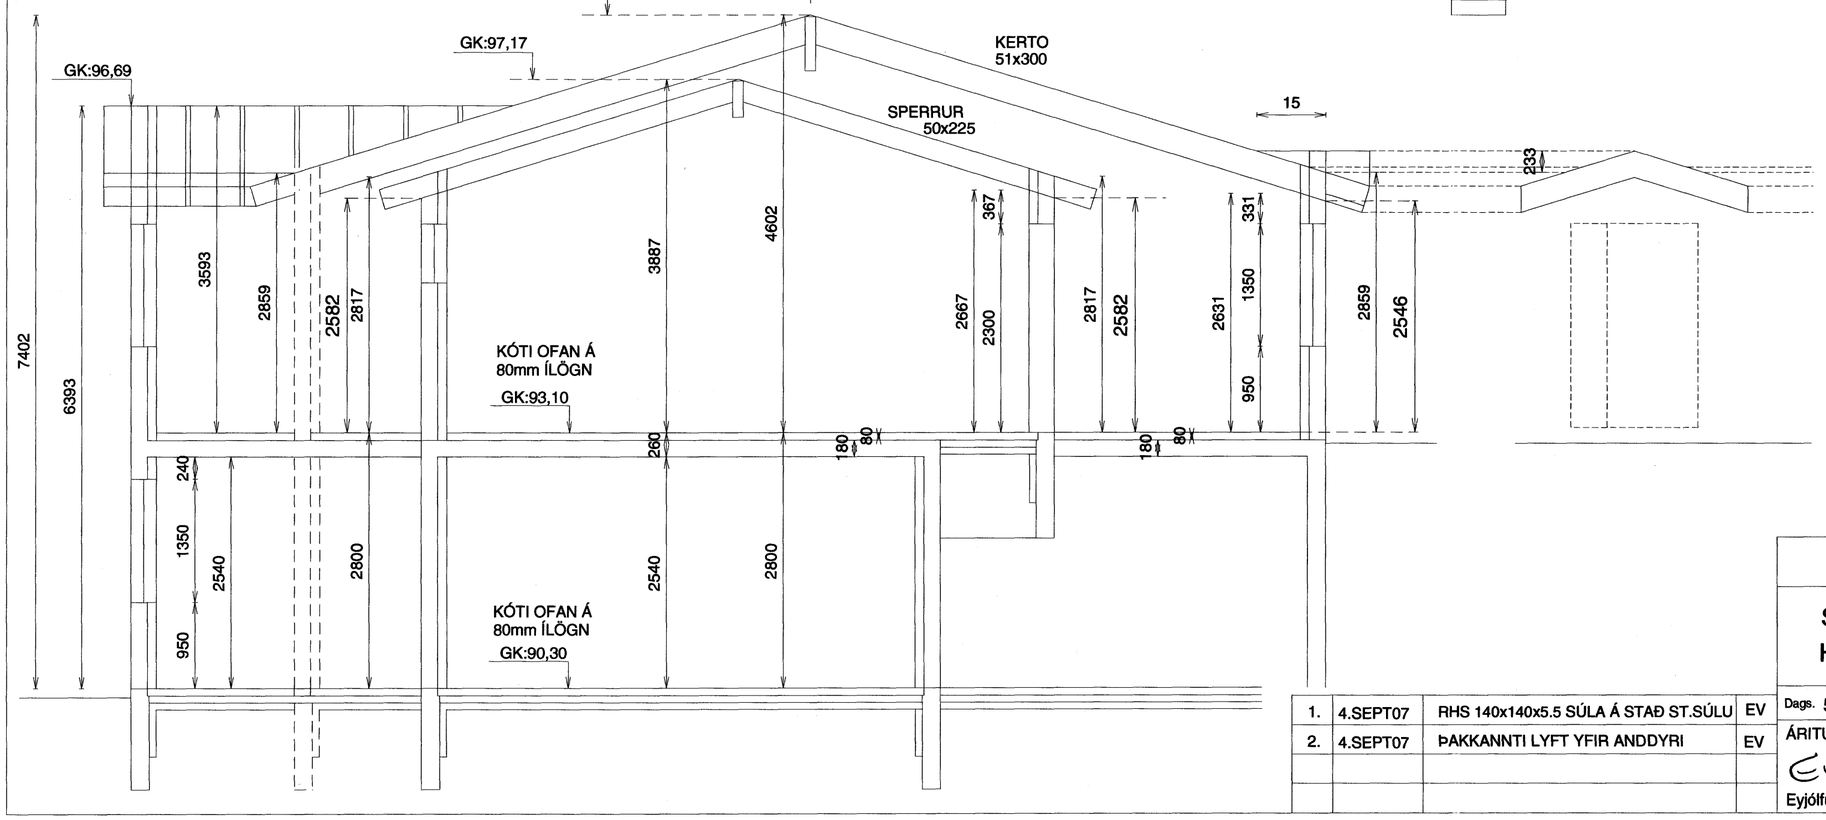


Samþykkt þann
01 OKT. 2007
Byggingafulltrúinn í Hafnarfirði
F.h.Sigurbjartur Halldórsson

| | | | |
|---|---|---|---|
| 1. | 4.SEPT07 | RHS 140x140x5.5 SÚLA Á STAÐ ST.SÚLU | EV |
| 2. | 4.SEPT07 | ÞAKKANNTI LYFT YFIR ANDDYRI | EV |
| | | | |
| | | | |

# BREKKUÁS 29 HAFNARFIRÐI

## SÉRMYNDIR 7 - 8 - 9
## HÆÐA-RSNIÐ

Mkv. 1:50 1:10
Hannað E.V.
Teiknað E.V.
Yfirfarið EV.

Dags. 5.SEPT.2007 Blað 9 AF 10 Nr. BREKKUAS29UV

ÁRITUN SAMRÆMINGARHÖNNUÐAR
Eyjólfur Valgarðsson Kt:280857-4169


TR.aust s/f
TÆKNIFRÆÐINGARNIR
Eyjólfur Valgarðsson Kt:280857-4169
Sigurður Grétarsson Sími: 471-2257