


HÚS 19b - RÚMMYND 1-4. HÆÐ- 1:50

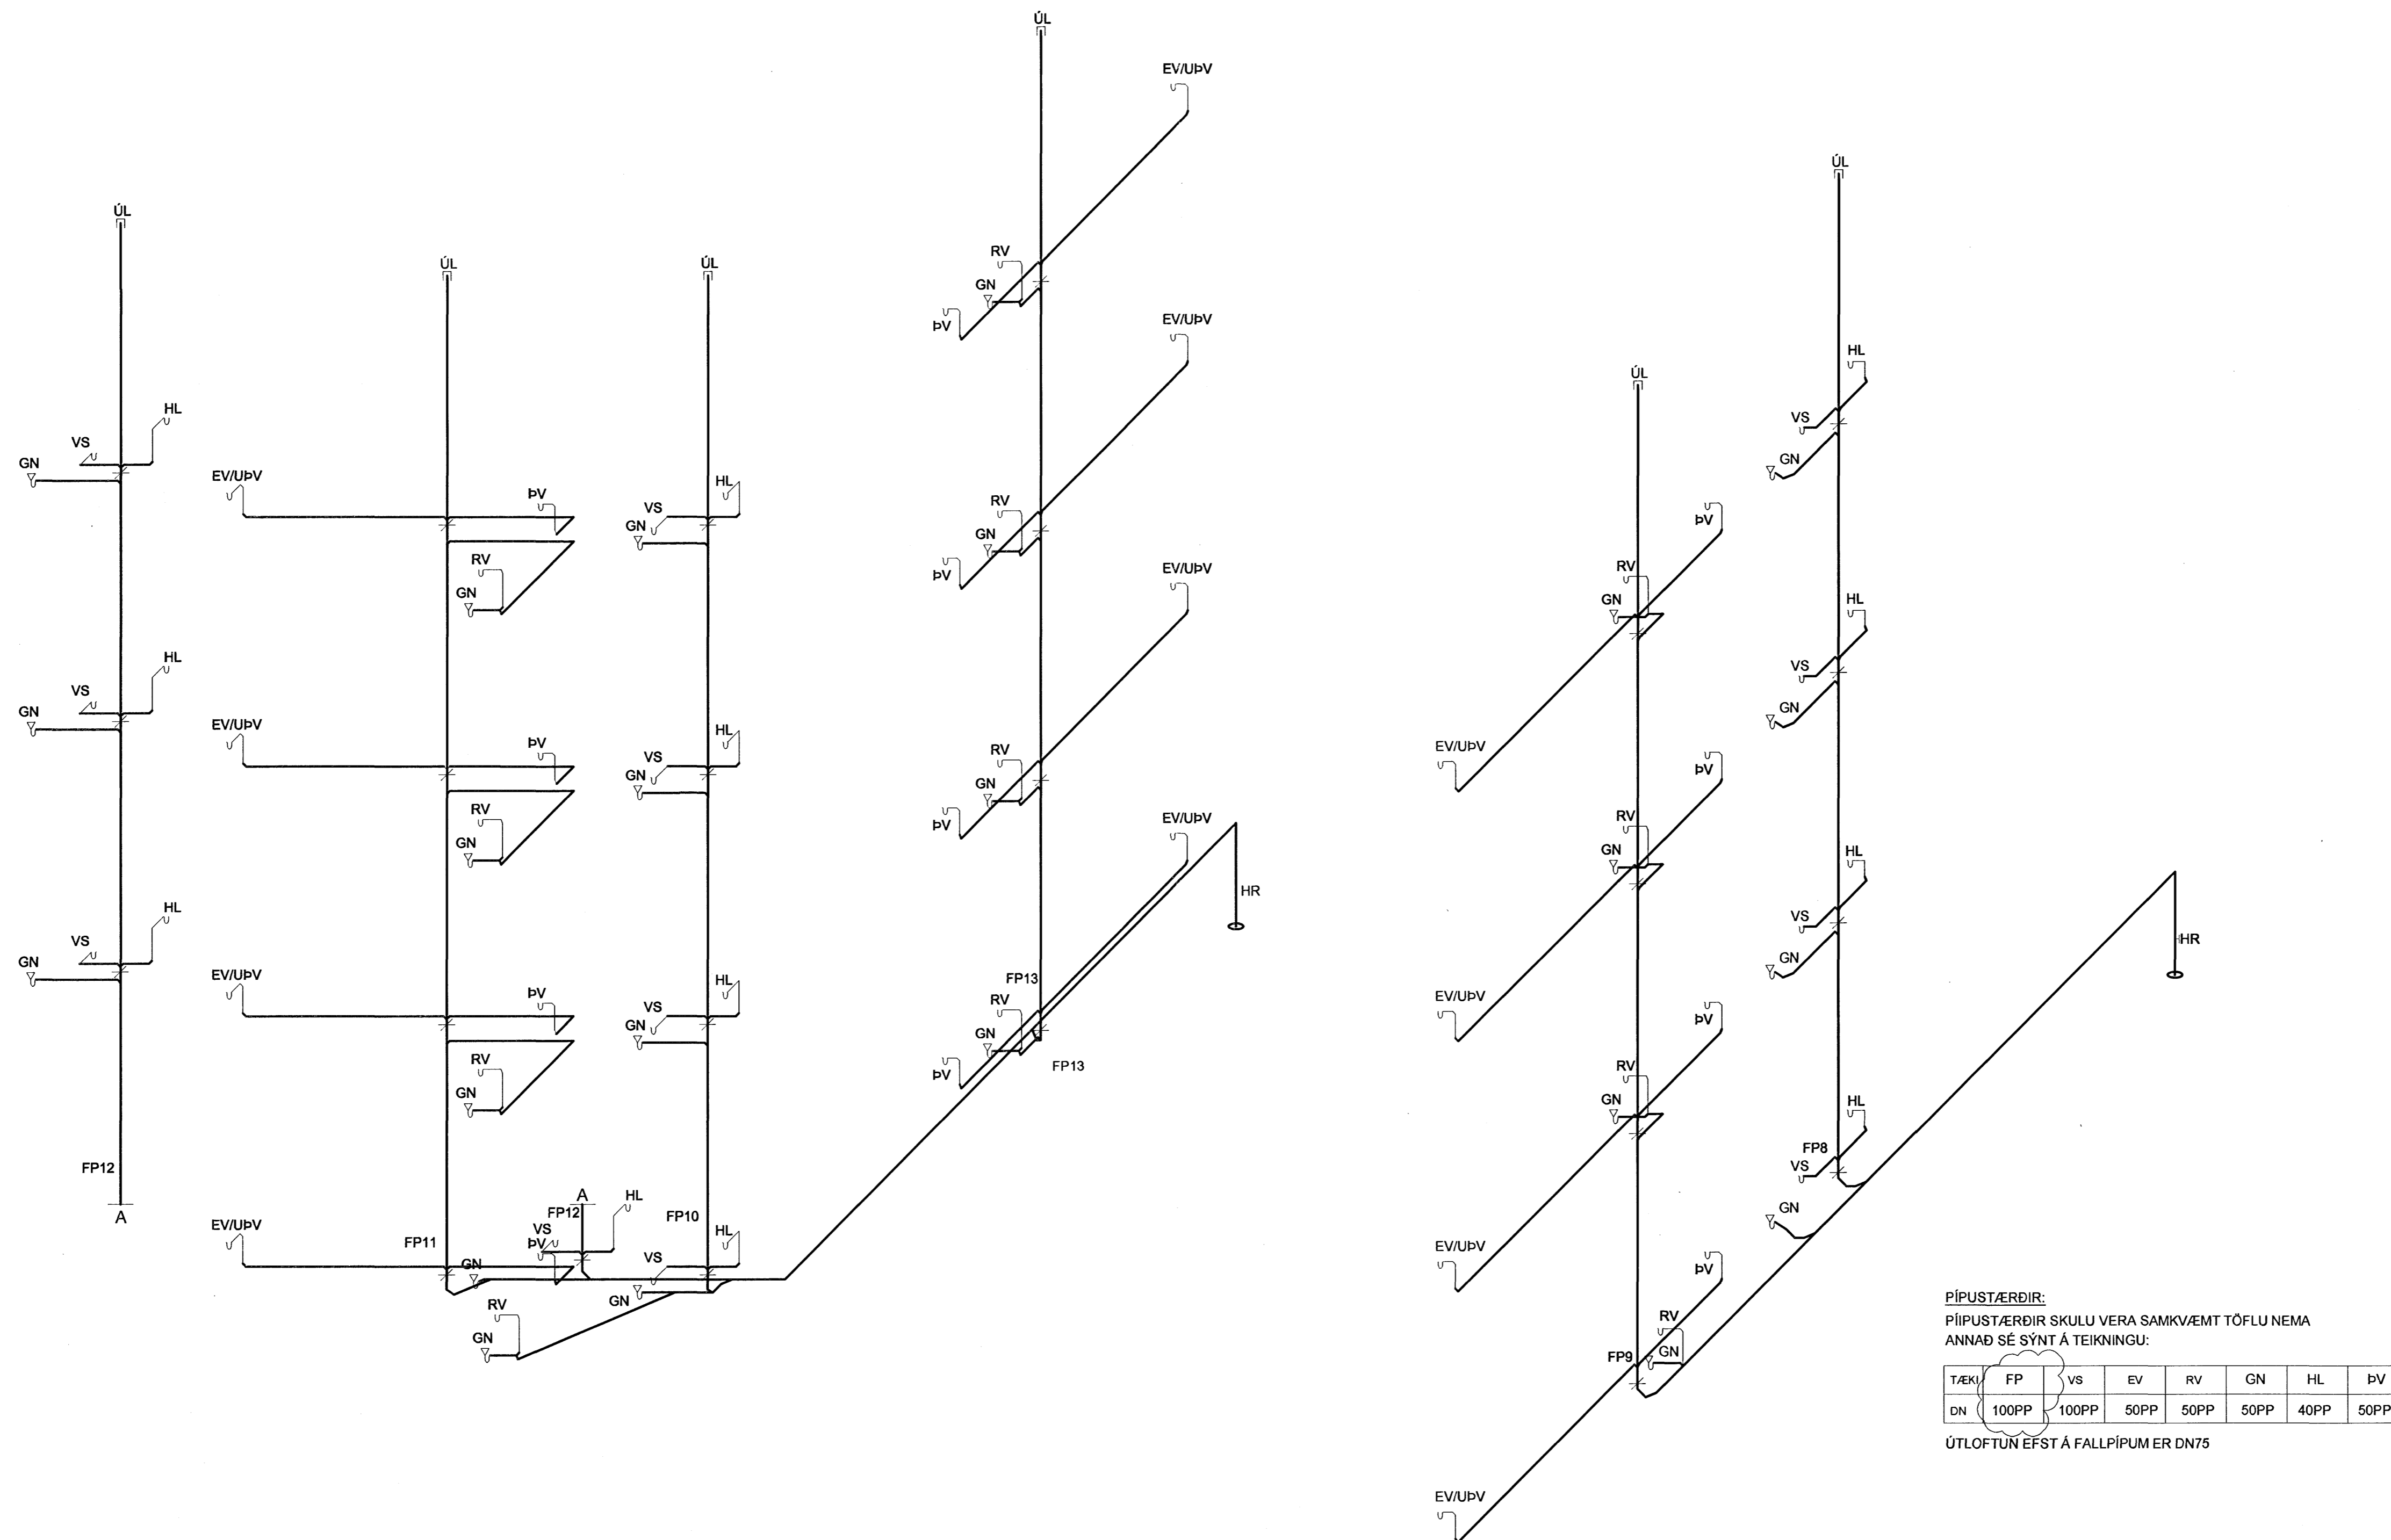

PIPUSTÆRDIR:
 PIIPUSTÆRDIR SKULU VERA SAMKVÆMT TÖFLU NEMA
 ANNAD SE SÝNT Á TEIKNINGU:

TÆKI	FP	VS	EV	RV	GN	HL	PV
DN	100PP	100PP	50PP	50PP	50PP	40PP	50PP

ÚTLOFTUN EFAST Á FALLPIPUM ER DN75

ÁRTUN SAMRÆMINGARHÖNNUNAR

 Kt. 110457-2789
BATTERIÐ
 SAMRÆMINGARHÖNNUNAR

Samþykkt þann
30 NOV. 2007
 Byggingfulltrúinn í Hafnarfirði
 F.h. Sigurbjartur Halldórsson

TILVÍSANIR:
 ALMENNAR SKÝRINGAR SJÁ BL. NR. L(15-21)_001
 FRÁVEITUKERFI SJÁ BL. NR. L(15-21)_012
 NEYSLUVATNS- OG HITAKERFI
 GRUNNMYND SJÁ BL. NR. L(19a)_305-331

A	05.11.07	FALLPIPUM BREYTT	PÓ	GG
BR.	DAGS.	BREYTING	REIKN.	TEIKN.
NORÐURBAKKI 19b				
PRÍFAKERFI				
RÚMMYND				
1-4. HÆÐ				
MKV.	1:50			
DAGS.	10.02.2009			
HANNAÐ/TEIKN.	PÓGG			
VERKNR.	05104			
YFRIFRAGI:				
SAMÞYKKT:				
KENNITALA:	130657-4439			
TEIKN. NR.	L(19b)_345			
BR.	A			

