


SKÝRINGAR Á TÁKNUM:

- STOFNLÖGN, DREIFILAGNIR OG GREINAR
- ⊕ U1: INNFEIÐUR NIDURVÍSANDI ÚDARI, VENJULEGUR (STANDARD RESPONSE) KRÓMADUR MEÐ K-GILDI 80 OG ÖPNUNARHITASTIG 68°C FJÖLDI: 51 stk.
- ⊗ U2: HÁLFINNFEIÐUR NIDURVÍSANDI ÚDARI, VENJULEGUR (STANDARD RESPONSE) KRÓMADUR MEÐ K-GILDI 80 OG ÖPNUNARHITASTIG 68°C FJÖLDI: 25 stk.
- ⊙ U3: ÖPPVÍSANDI ÚDARI, VENJULEGUR (STANDARD RESPONSE) KRÓMADUR K-GILDI 80 OG ÖPNUNARHITASTIG 68°C FJÖLDI: 21 stk.

Undirritun samræmingarhúnnuðar:

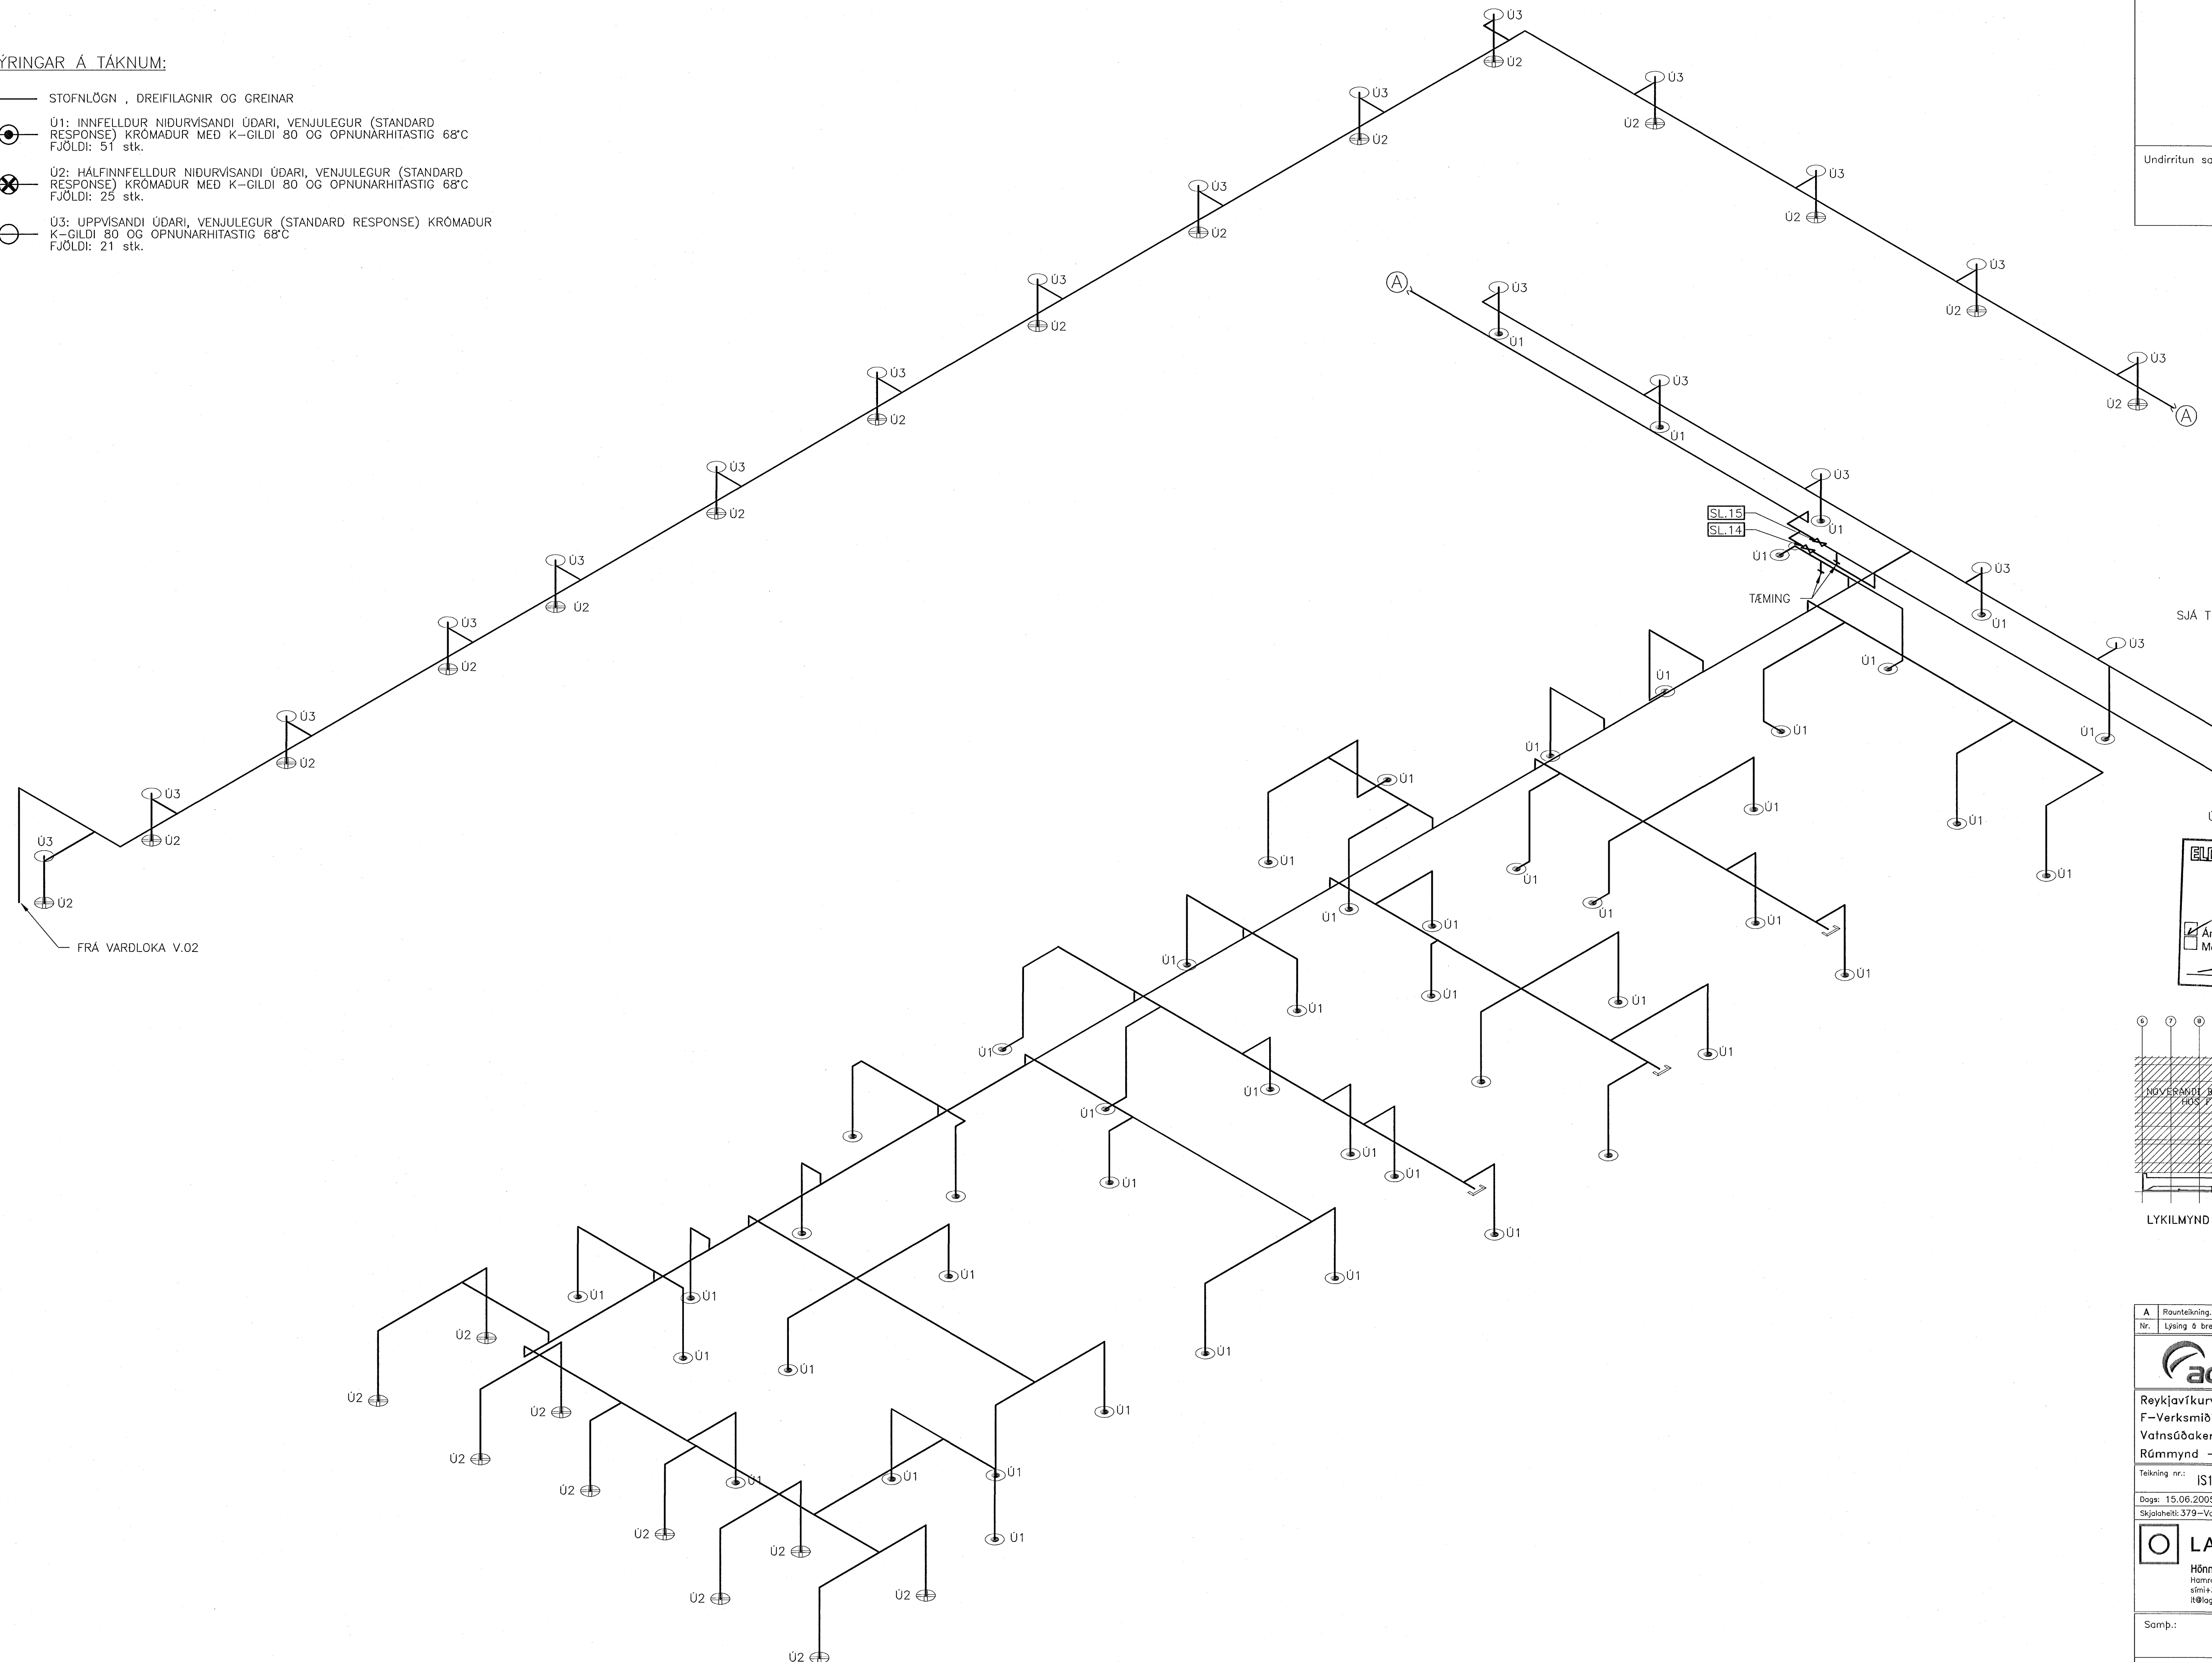


SL-15
SL-14

TÆMING

SJÁ TEIKN. IS1F-M42-02-377

Samþykkt þann
16 OKT. 2007
Byggingulltrúnn í Hafnarfirði
F.h. Sigurbjartur Halldósson

ELDVARNAÐJÓNUSTAN ehf.
Astvaldur Eiríksson
Yfirfarið
10 SEPT. 2007
 An athugasemur
 Með athugas. dags. _____
Lúðskáli

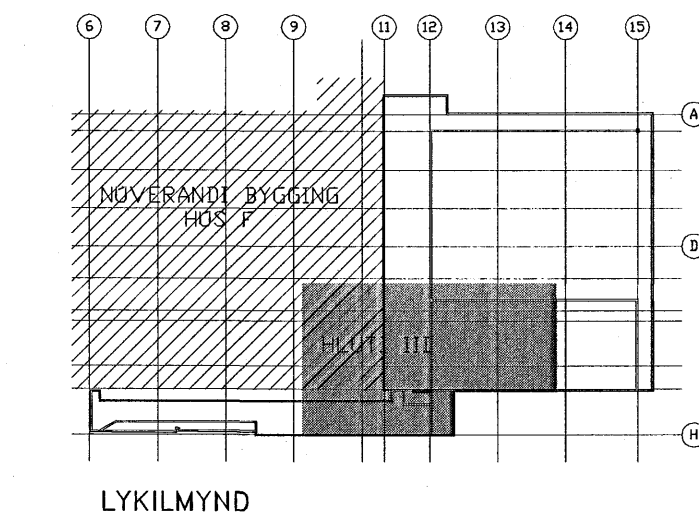

A	Rautteikning. Útgáfa til byggingulltrúa	09.12.2005
Nr.	Lýsing á breytingu	Daga
actavis		
Reykjavíkurvegur 78, Hafnarfirði		
F-Verksmiðja - Stækkun		
Vatnsúðakerfi		
Rúmmynd - Kerfi nr. 2 (1.Hæð)		
Teikning nr.: IS1F-M42-01-376-A		
Dags: 15.06.2005	Kvæði: 1:50 @ A1	Verk nr.: 379
Skjalshelti: 379-Vatnsúðakerfi-held.dwg		Hönnuð: GI/SP
LAGNATÆKNI		
Hönnunar- og ráðgjafarstofa /FRV		
Hornborg 12, 200 Kópavogur, Ísland		
Sími: 354-564 5252, fax: 354-564 5251		
E-mail: lagnatakni.is http://www.lagnatakni.is		
Samþ.: <i>Jónk S. Jónsson</i>		
Kennitala: 300346-3409		