

Undirritun samráðingarrönnuðar:


SKÝRINGAR Á TÁKNUM:

- STOFNLÖGN, DREIFILAGNIR OG GREINAR
- U5: NIDURVISAÐI ÚDARI, VENJULEGUR (STANDARD RESPONSE) MESSING (BRASS) MEÐ K-GILDI 80 OG ÖPNUNARHITASTIG 68°C

Sampykkt þann
16 OKT. 2007

Byggingulitruinn í Hafnarfirði
F.h.Sigurbjartur Halldórsson

ELDVARNAR-ÞJÓUSTAN ehf.
Astvaldur Eiríksson
Yfirfarið
10 SEPT. 2007
 An athugasemur
 Með athugas. dags.
[Signature]
Vátrátt

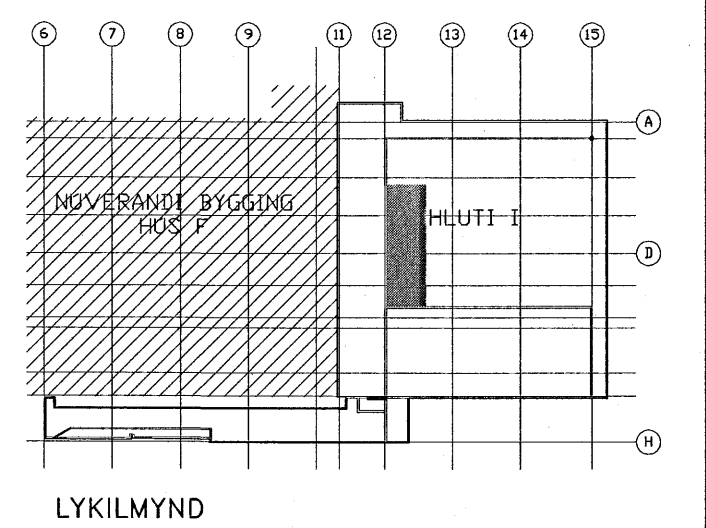

A	Rauntekning, útgáfa til byggingarlittra	09.12.2005
Nr.	Lýsing & breytingu	Daga
actavis		
Reykjavíkurvegur 78, Hafnarfirði		
F-Verksmiðja - Stækkun		
Vatnsúðakerfi, Smávörulager		
Grunnmynd, 1. og 2.Hæð - (Hluti I)		
Tekning nr.: ISIF-M42-01-375-A		
Daga: 15.08.2005	Kvarði: 1:50 @ A1	Verk nr.: 379
Skjalheiti: 379-Vatnsúðakerfi--heild.dwg		Hannab: GI/SP
LAGNATÆKNI		
Hönnunar- og ráðgjafarstofa / FRV		
Sími+354-564 5252 fax+354-564 5251		
R@lagnotak.is http://www.lagnotak.is		
Yfirfarið: GI		
Samb.: <i>[Signature]</i>		
Kennitala: 300346-3409		

