

Undirritun samræmingarhönnuðar:

*[Signature]*


Samþykkt þann  
16 OKT. 2007

Byggingfulltrúinn í Hafnarfirði  
F.h.Sigurbjartur Halldórsson

**ELDVARNAÞJÓNUSTAN ehf.**  
Ástvaldur Eiríksson  
**Yfirfarið**  
10 SEPT. 2007

An athugasemdir  
 Með athugasemdir

*[Signature]*  
Lagnatækni

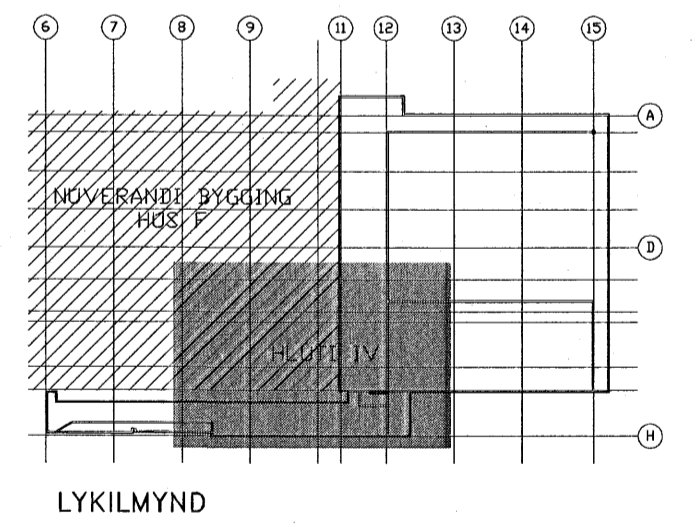

- SKÝRINGAR Á TÁKNUM:**
- STOFNLÖGN, DREIFILAGNIR OG GREINAR
  - ⊙ U1: INNFELLDUR NIDURVÍSANDI ÚDARI, VENJULEGUR (STANDARD RESPONSE) KRÖMADUR MED K-GILDI 80 OG ÖPNUNARHITASTIG 68°C
  - ⊗ U2: HÁLFINNFELLDUR NIDURVÍSANDI ÚDARI, VENJULEGUR (STANDARD RESPONSE) KRÖMADUR MED K-GILDI 80 OG ÖPNUNARHITASTIG 68°C
  - ↖ JARÐSKJÁLFTAFESTA Í STEFNU RÖRS (LANGFESTA Í TVÆR ÁTTIR)

A Ráunfærsluga til byggingarfulltrúa		09.12.2005
Nr. Lýsing & breytingu		Daga
<b>actavis</b>		
Reykjavíkurvegur 78, Hafnarfirði		
F-Verksmiðja - Stækkun		
Vatnsöðakerfi		
Grunnmynd - 1.Hæð - Hluti IV		
Tæknung nr. IS1F-M42-01-365-A		
Daga: 15.06.2005	Kvarði: 1:50	Blátt: A1
Verk nr.: 379	Hönnuð: GI/SP	
Skjalheiti: 379-Vatnsöðakerfi—heild.dwg	Tæknun: GI	
<b>LAGNATÆKNI</b>		
Hönnunar- og ráðgjafarstofa /FRV		
Hönnuborg 12, 200 Kópavogur, Ísland		
Sími +354-564 5252 Fax +354-564 5251		
H@lagnatoki.is http://www.lagnatoki.is		
Samp.: <i>[Signature]</i>		
Kennitala: 300346-3409		