




Sökkulskaut 1. hæð, 1:50

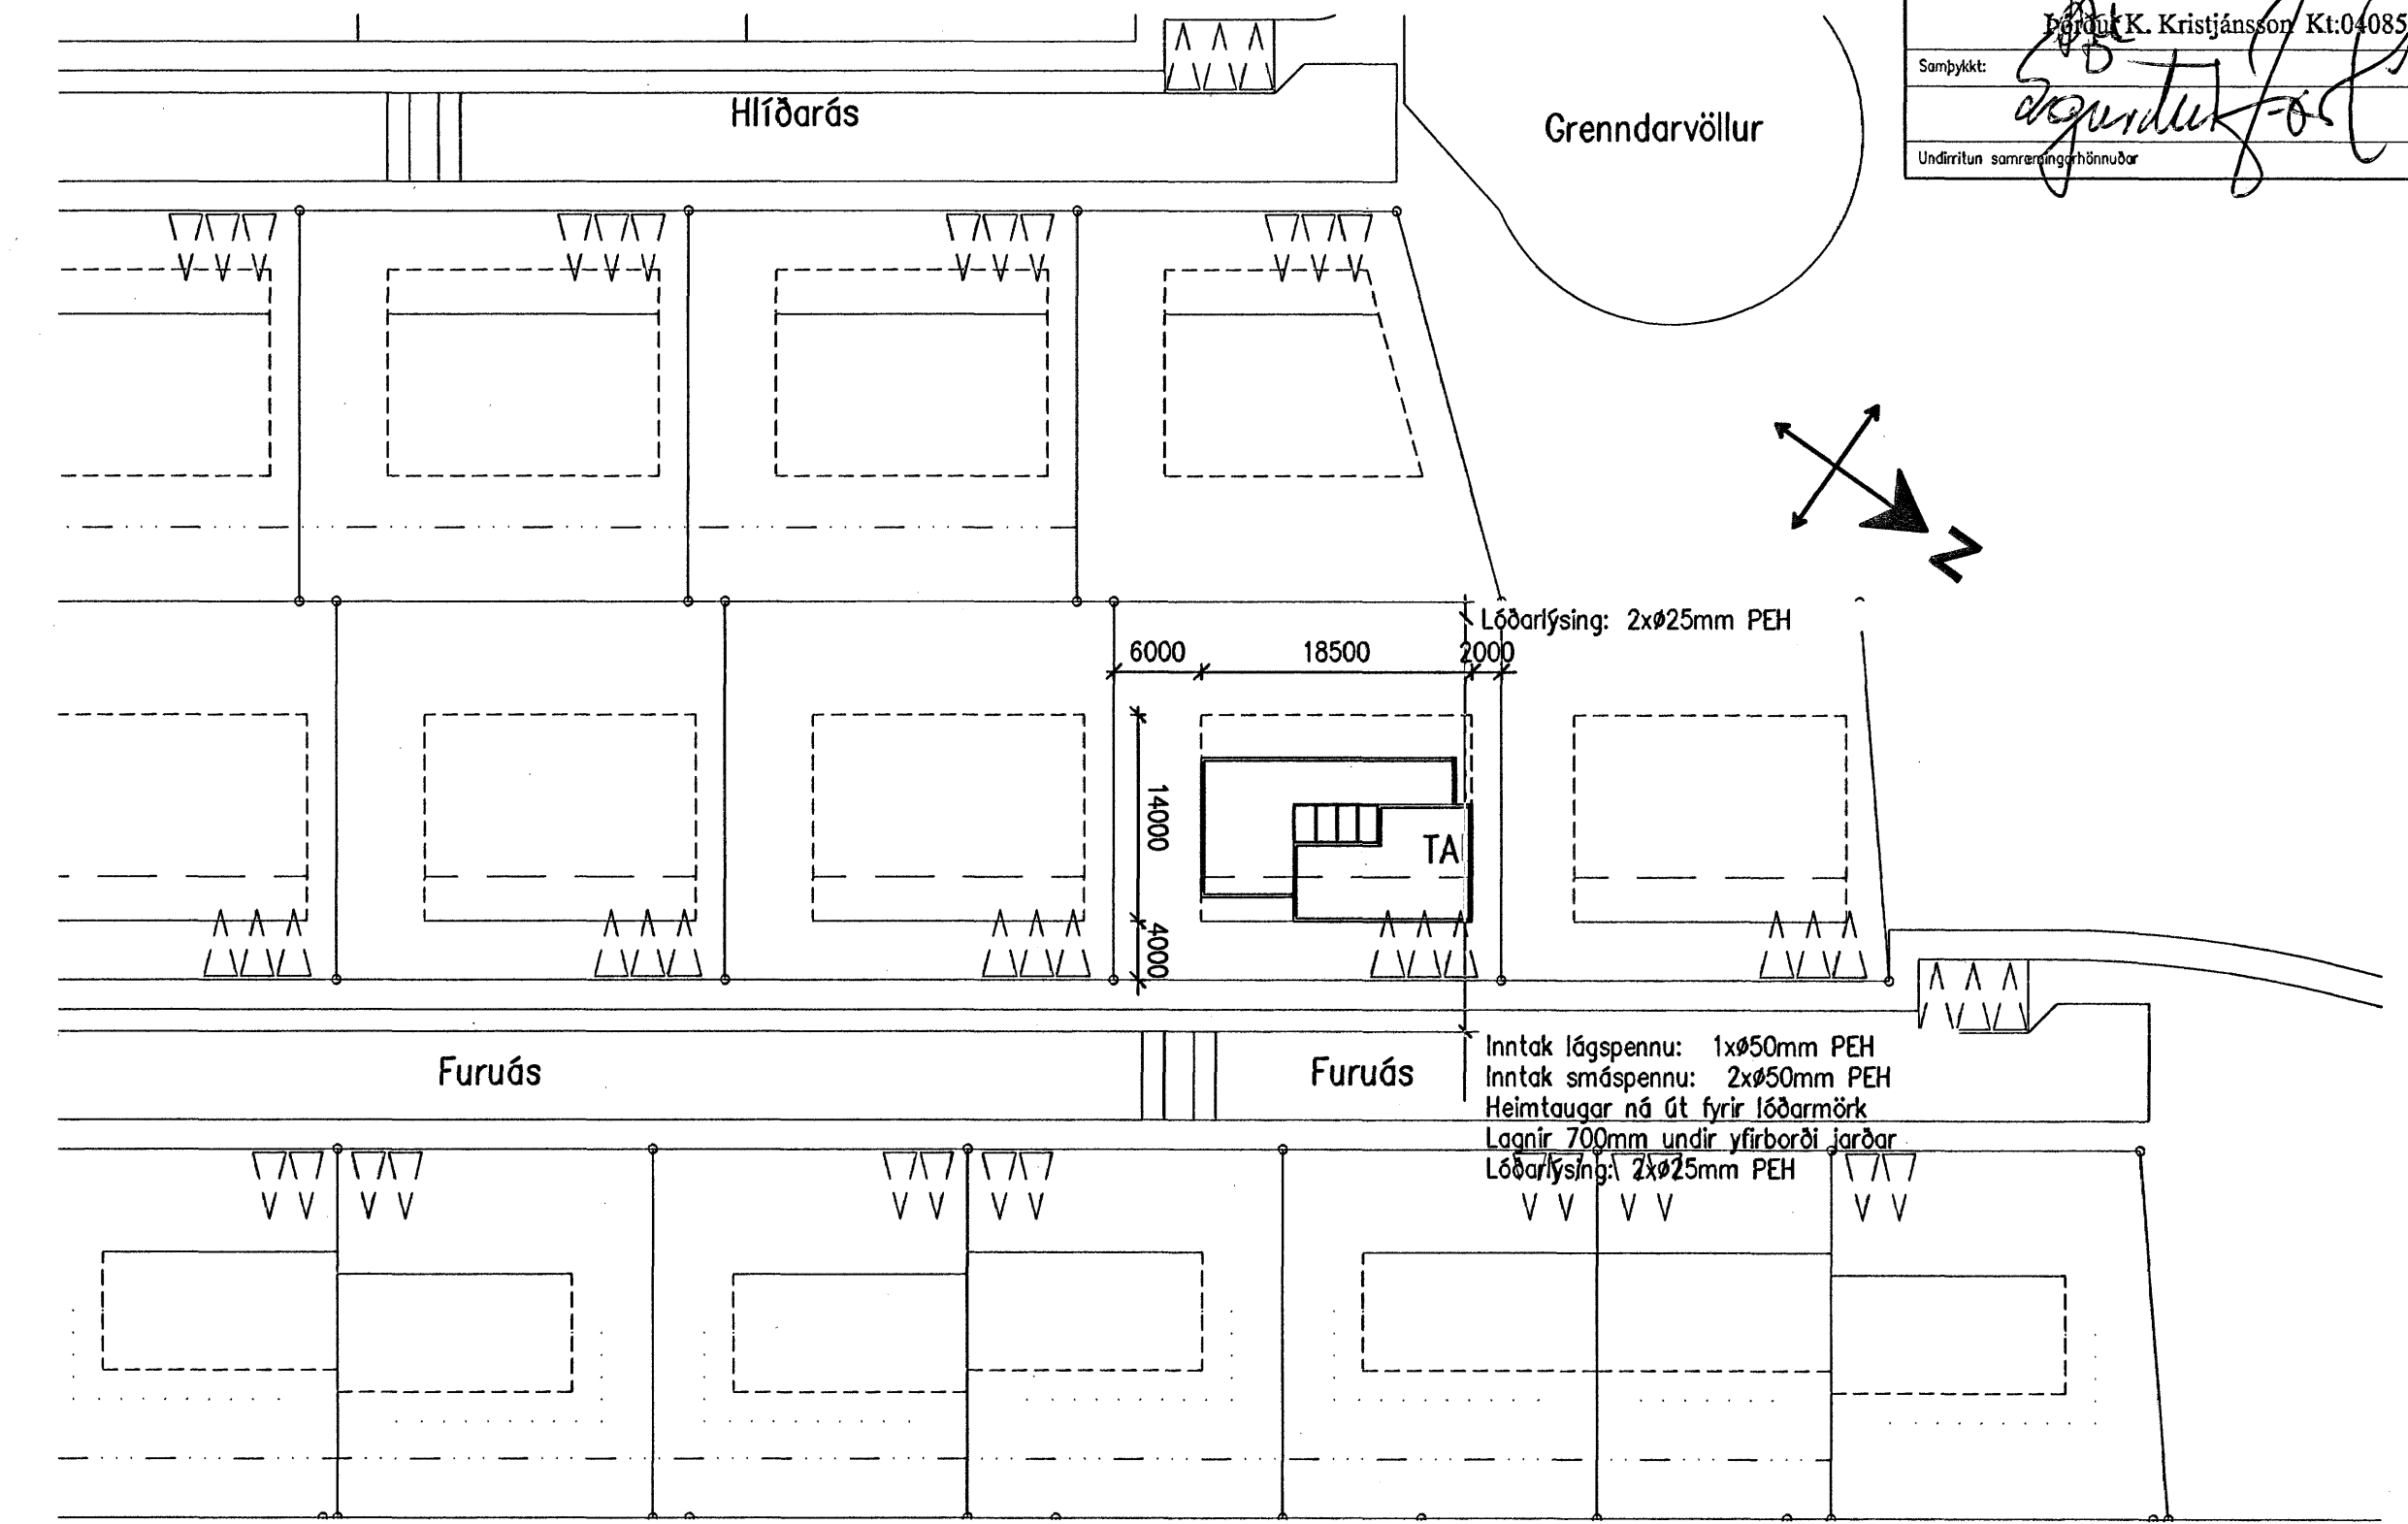

Afstöðumynd, 1:50

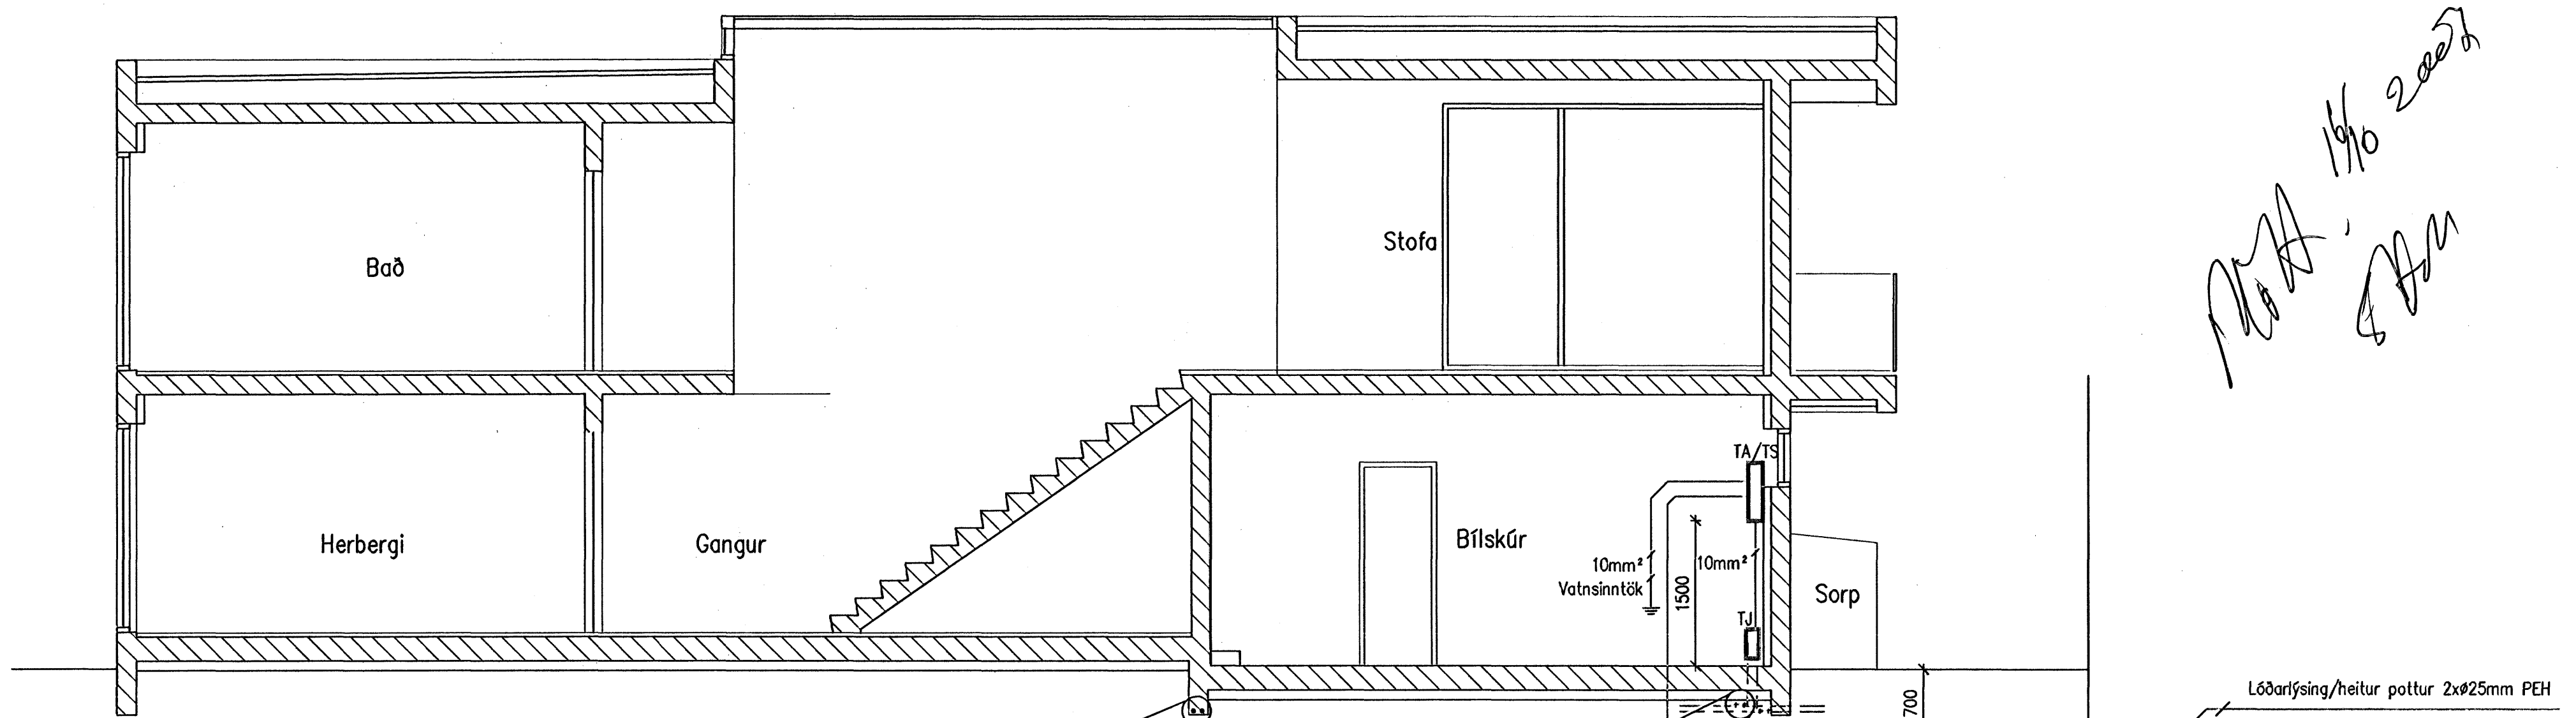

Sníð A-A, 1:50

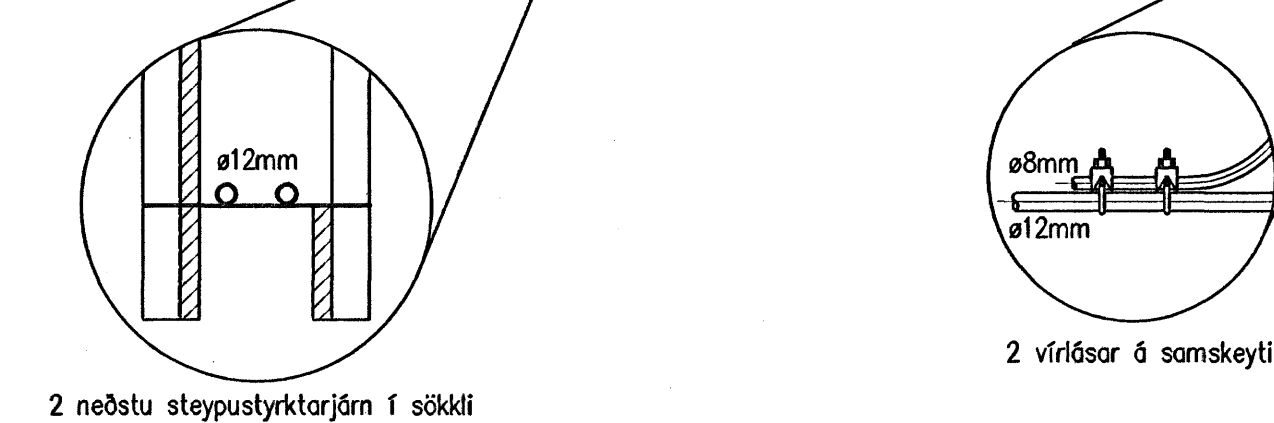

2 neðstu steypustyrktarjárn í sökkli


Inntak lögspennu: 1xø50mm PEH
Heimtaugar ná út fyrir lóðarmörk
Lagnir 700mm undir yfirborði jarðar
Lóðarlýsing: 2xø25mm PEH

Lóðarlýsing/heitur pottur 2xø25mm PEH

Handwritten notes:
MAA 19/6 2007
S. Jón

VERKHÖNNUN
VERKFRÆÐIRÁÐGJÖF

AKRALLIND 6, 203 KÓPAVOGI, KT: 650107-1280
Sími: 570-5800, Faxi: 570-5810
WWW.VERKHONNUN.IS, VERKHONNUN@VERKHONNUN.IS



| | | | | | | | | |
|-----|-------|----------|-----|-----|----------|---|---|--|
| Br. | Dags. | Breyting | Br. | Sp. | Verkkaup | MBÞ BSH DAGS Hannab Yfirfarir Dags. EJ AI 1:50/1:500 Tölubóð Bókstafar Málverk | FURUÁS 24, HAFNARFIRÐI RAFLAGNIR INNÞÖK, SÖKKULSK., AFST. OG SNIÐ Skv: FU24-1001.dwg | 2007.062 FU24.1001 A Verk- og tæðingardæmi |
|-----|-------|----------|-----|-----|----------|---|---|--|

