


Úr Gildi

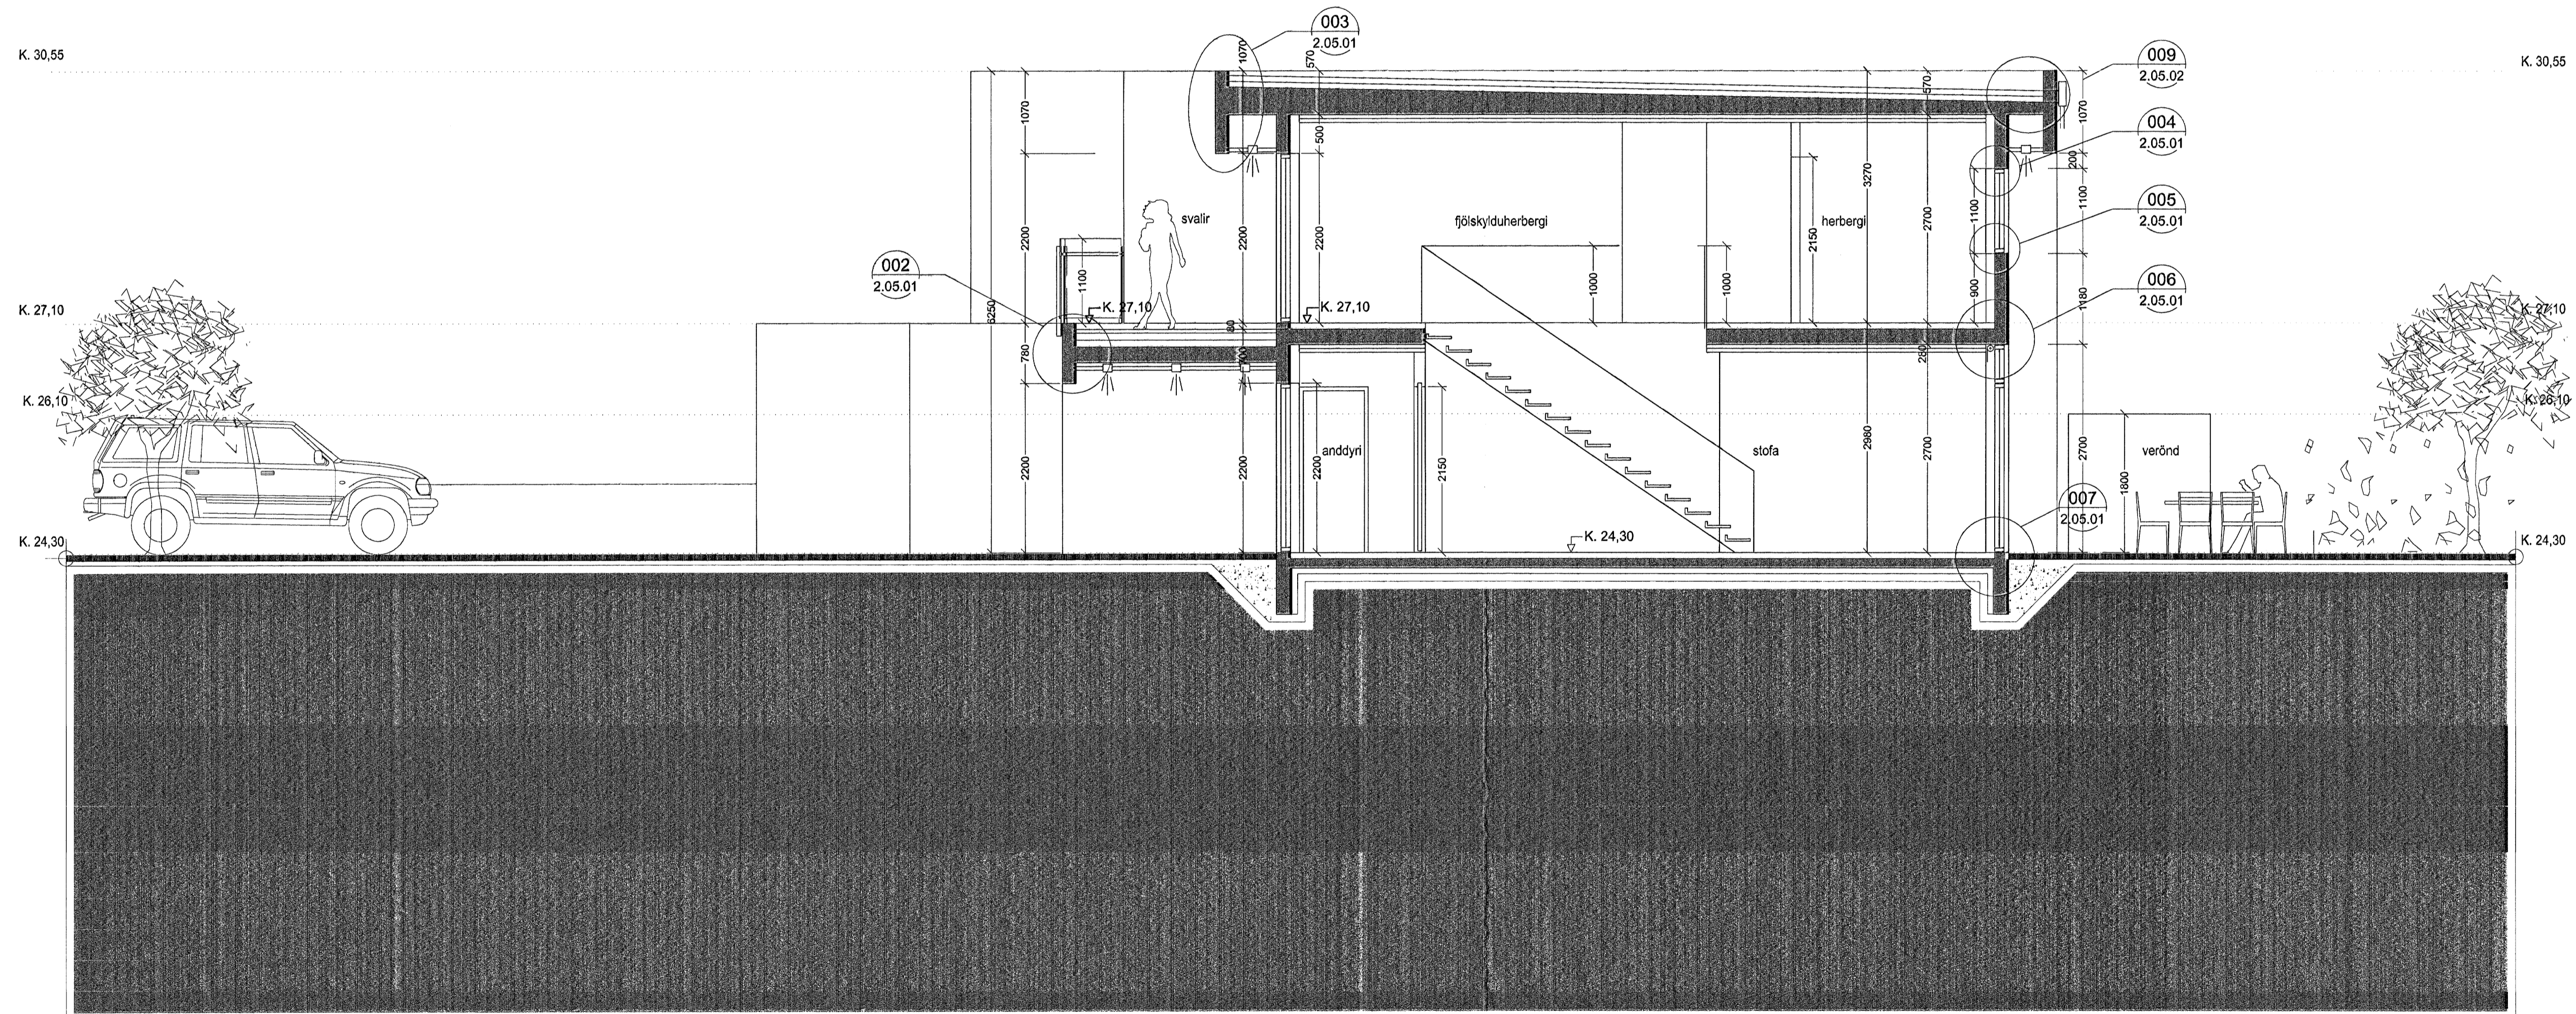

SNID B-B MKV. 1:50

Samþykkt þann
26 OKT. 2007
Byggingufulltrúinn í Hafnarfirði
F.h. Sigurbjartur Halldórsson

Verkefni:	Klukkuvellir 4-8 Raðhúsa Hafnarfirði
Verkhúdi:	Snelöng B-B
Teiknínúmer:	2.02.02
Mælikvarði:	1:50
Teiknaði:	HS
Yfirfari:	
Samþykkt:	
Verknúmer:	06031
Útgáfudagur:	28.09.07
Teiknaði:	
Útprintað:	

Sig. Halldórsson

ARKÞING
BOLHOLT 8 - 105 REYKJAVÍK
SÍMI: 570 5700 - FAX: 570 5701
arkthing@arkthing.is - www.arkthing.is

SIGURDUR HALLGRÍMSSON,	170763-3139	ARKITEKT
HJÓRTUR PÁLSSON,	080152-4429	BYGG.FR.
GUÐRÚN INGVARSDÓTTIR	291272-6069	ARKITEKT
ÞÓRÐUR ÞORVALDSSON	210463-4619	ARKITEKT