


UNDIRSTÖÐUR GRUNNMYND. 1:50

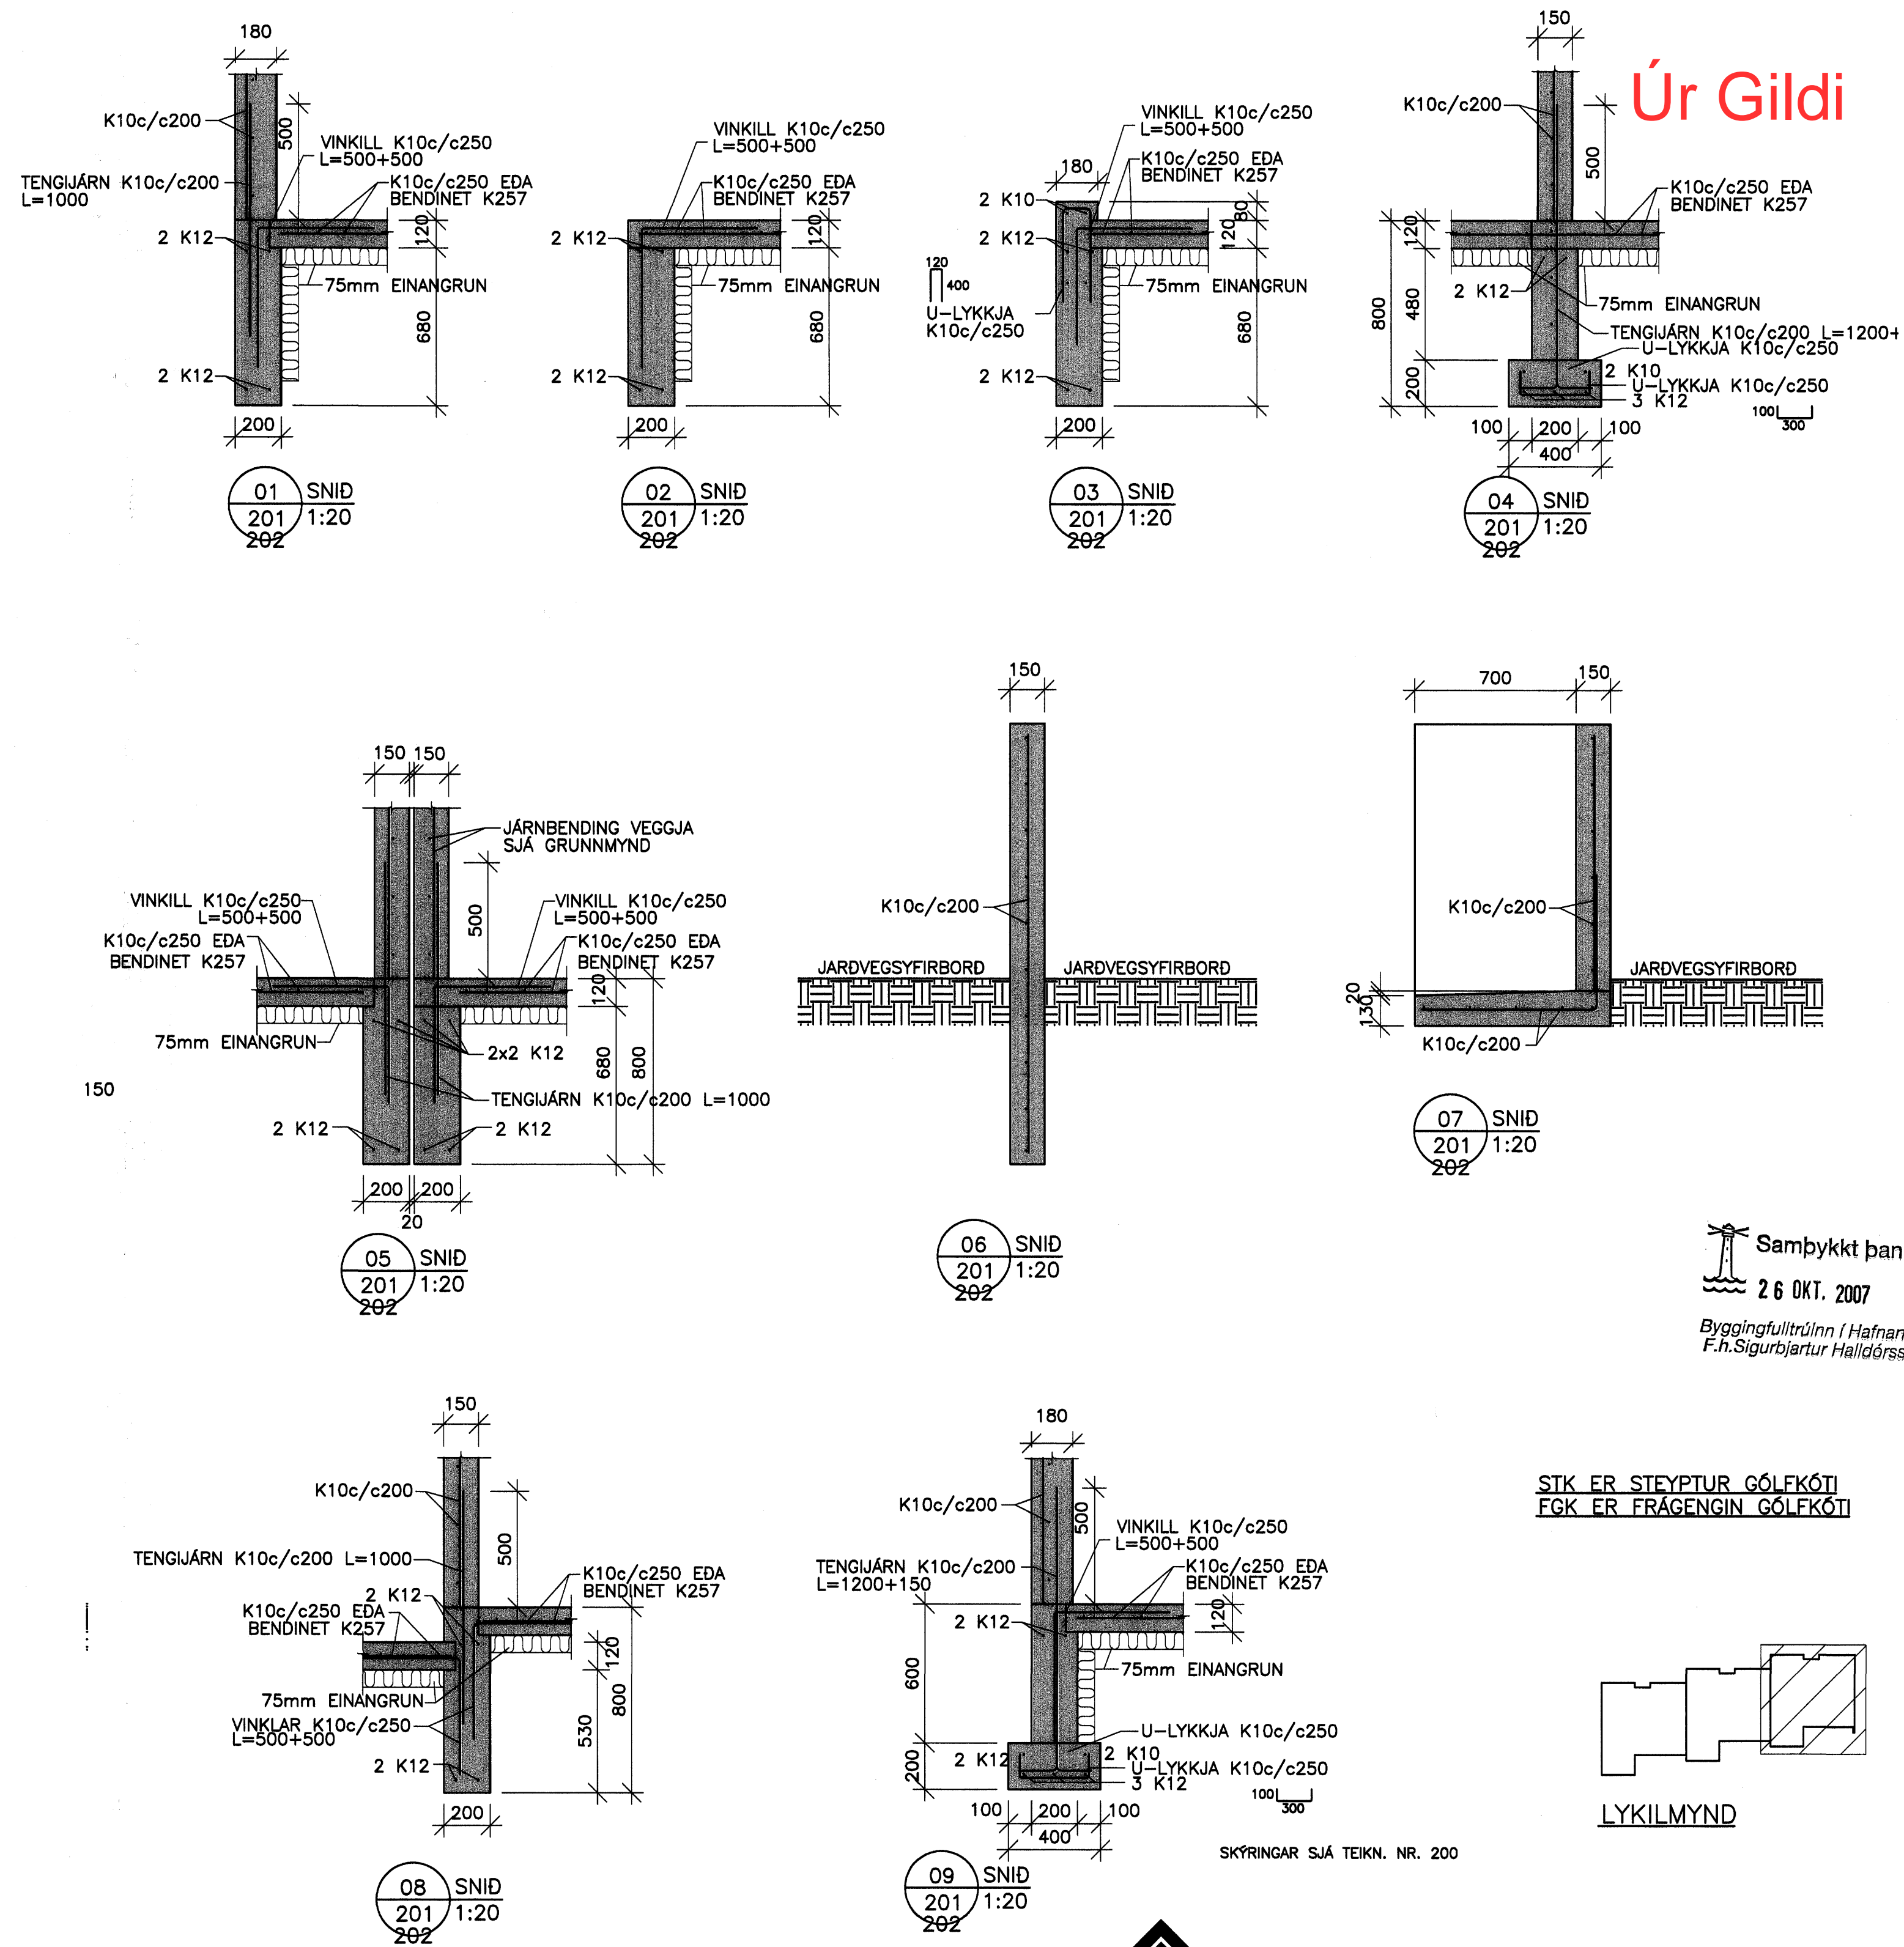


Úr Gildi

Samþykkt þann 26 OKT. 2007

Byggingulfrúnn / Hafnarfirði F.h.Sigurbjartur Halldórsson

STK ER STEYPTUR GÓLFKÓTI FGK ER FRÆGENGIN GÓLFKÓTI

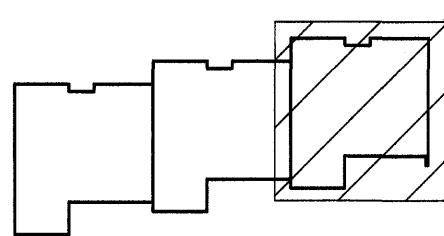

LYKILMYND

SKÝRINGAR SJÁ TEIKN. NR. 200



VERKFRÉÐIÐJÓNUSTAN EHF

SKEFAN 19 · 108 REYKJAVÍK · Sími: 517 9050 · Netfang: jon@stark.is, ghn@stark.is	VERKLEIÐI: 07.49	DAGI: 06.09.2007
KLUKKUVELLIR 4-8 HAFNARFIRÐI	DRÖGNAÐI: RAÐHÖS	REYKLEIÐI: 201

Sig. Hellgimsson

202