


Samþykkt þann
22. NOV. 2007
Byggingfulltrúinn í Hafnarfirði
F.h. Sigurbjartur Halldórsson



SKÝRINGAR SJÁ TEIKNINGU 03841-P00

A 26.02.07 2 litlum kælirotúm bætt við kerfið og 1 stór durtur út BS / SÁS
Dag. Dags. Skýring Hannad/Yfirfarð

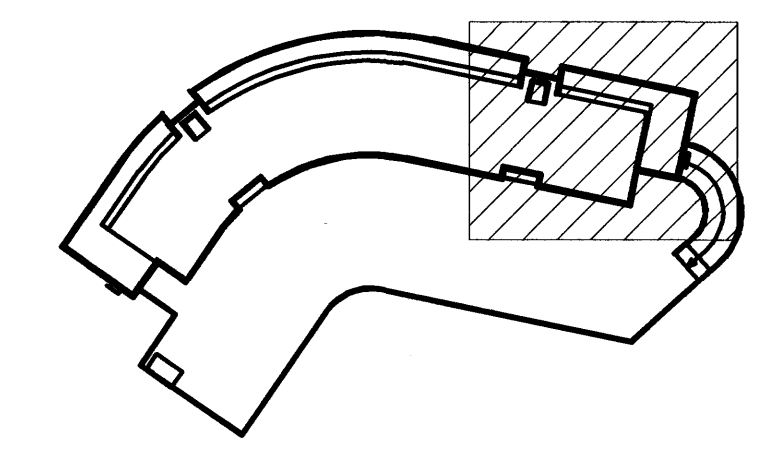

VERKFRÆÐISTOFA
BÆJARHRAUNI 20 · 220 HAFNARFJÖRDUR (KENNIT. 710786-2899)

Áritun sérhönnuðar
Sveininn Áki Sverrisson, kt. 230855-5609
Verkefni
DALSHRAUN 1
HAFNARFIRÐI
Verkið
KÆLILAGNIR
GRUNNMYND 4. HÆÐAR

Hannað	Teiknað	Yfirfarð	Kvarði	Slóa
BS	BS	SÁS	1:50 / A1	-
Dags.	Verkefni	Teikning	Útgáfa	
26.09.2005	03841	P92	A	