



ATH. LÖGNUM 2005-06-09-645

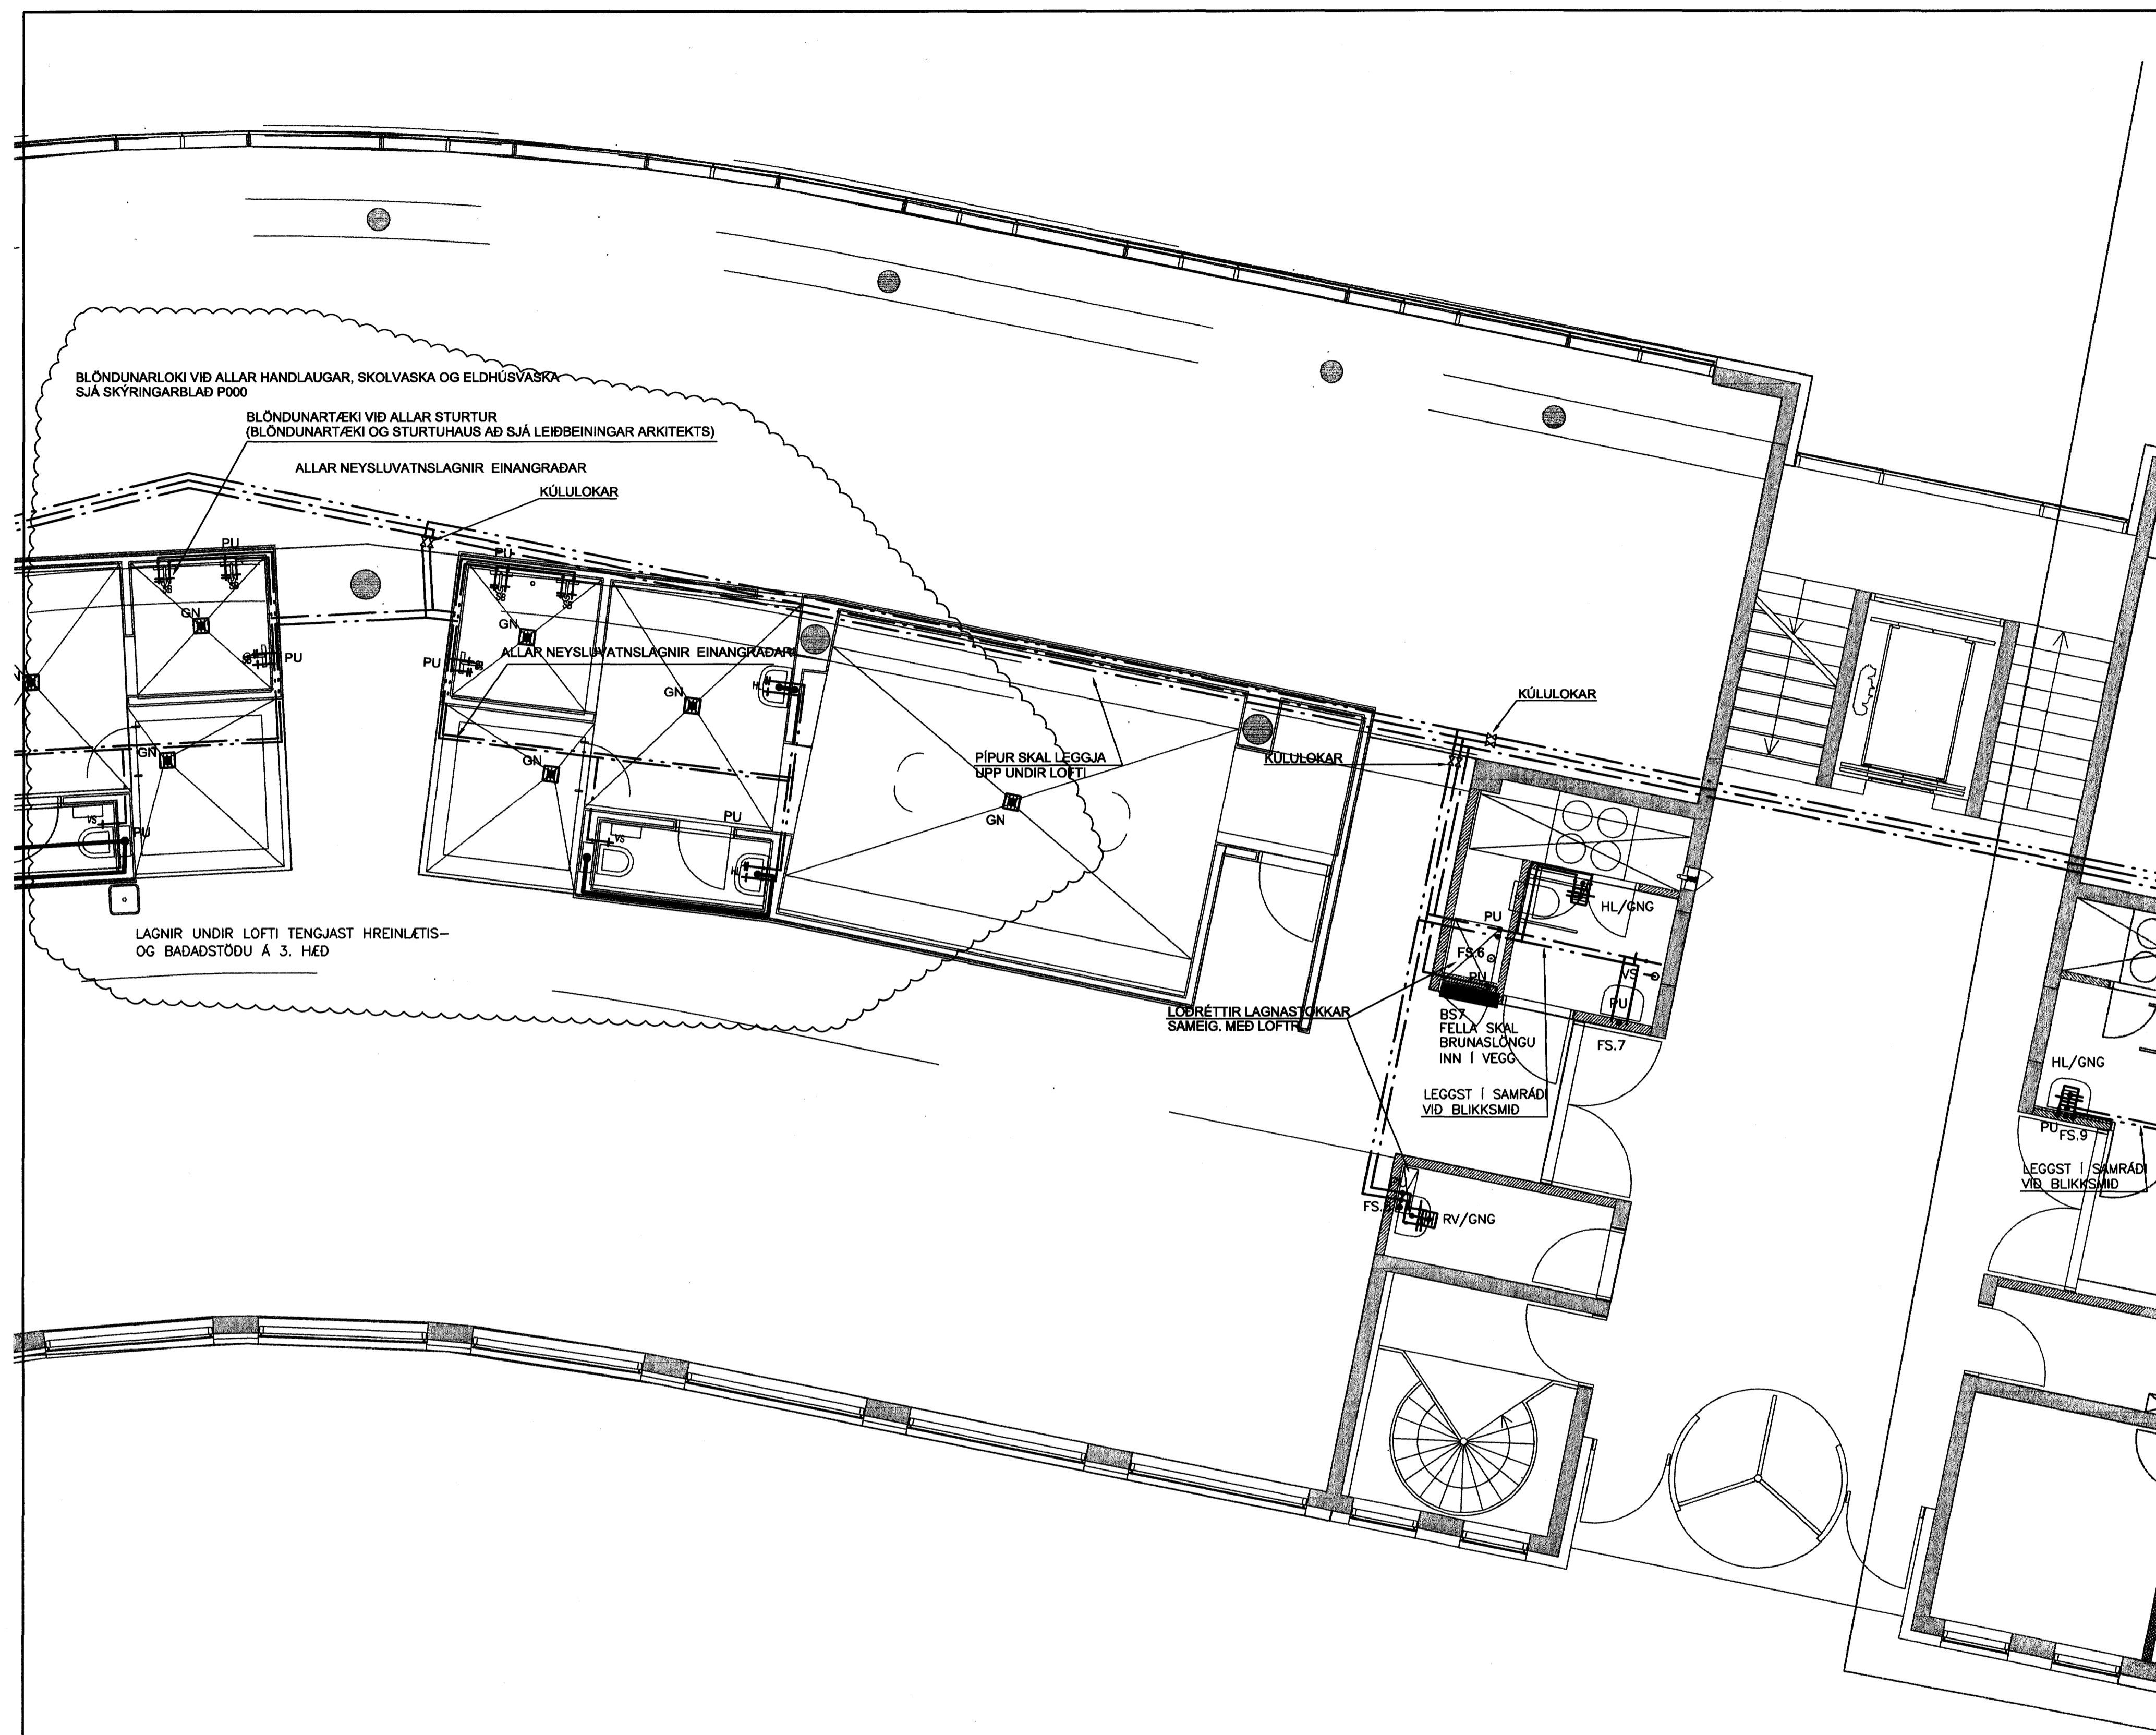

Samykkt bann
22 NOV. 2007
Byggingfulltrúinn í Hafnarfirði
F.h. Sigurbjartur Halldórsson

ATH. GÖT Í PLÖTU 1.HÆÐAR VERÐA AÐ STAÐSETJA ÞANNIG AÐ ÞAU FARI GEGNUM MIÐJU HOLRÝMA Í HOLPLÖTUM

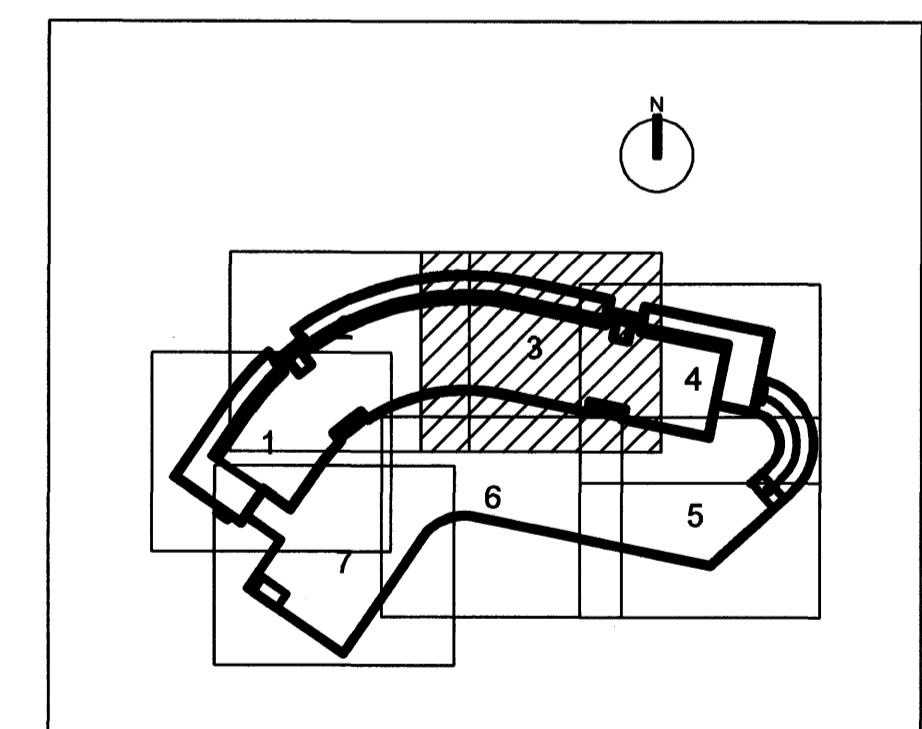

ALLAR ALMENNAR SKÝRINGAR SJÁ TEIKN. P00

B	09.10.07	BETT VÍÐ LÖGNUM, LÖGNUM BREYTT V. BR. Á NOTKUN SVEDIS	PJK	SÁS
A	08.11.2005	SALERNI OG HANDVASKUR FÆRD	PJK	SÁS
ÓTG.	DAGS.	BREYTING:	HANNAÐ	SAMP.
DALSHRAUN 1		GRUNNMYND 1.HÆÐ		
HAFNARFIRÐI		SVÆÐI 3. HREINLETISLAGNIR		
VSB VERKFRÆÐISTOFA		Áritun lögg. hönnuðar: Sveinn Aki Sverrisson Kt.230855-5609		
	BEJARHRAUN 20 • 220 HAFNARFJÖRÐUR Heimasíða: www.vsb.is • Netfang: vsb@vsb.is Sími 585-8600 Fax 585-8610 Kt: 710798-2899	Hannað: ÁP	Teiknað: ÁP	
		Máli: 1:50	Yfirfarið: SÁS	
		Dags: 12.01.05	Nr: 03841-P18B	