



Arni Lúðvíksson 060758-6455

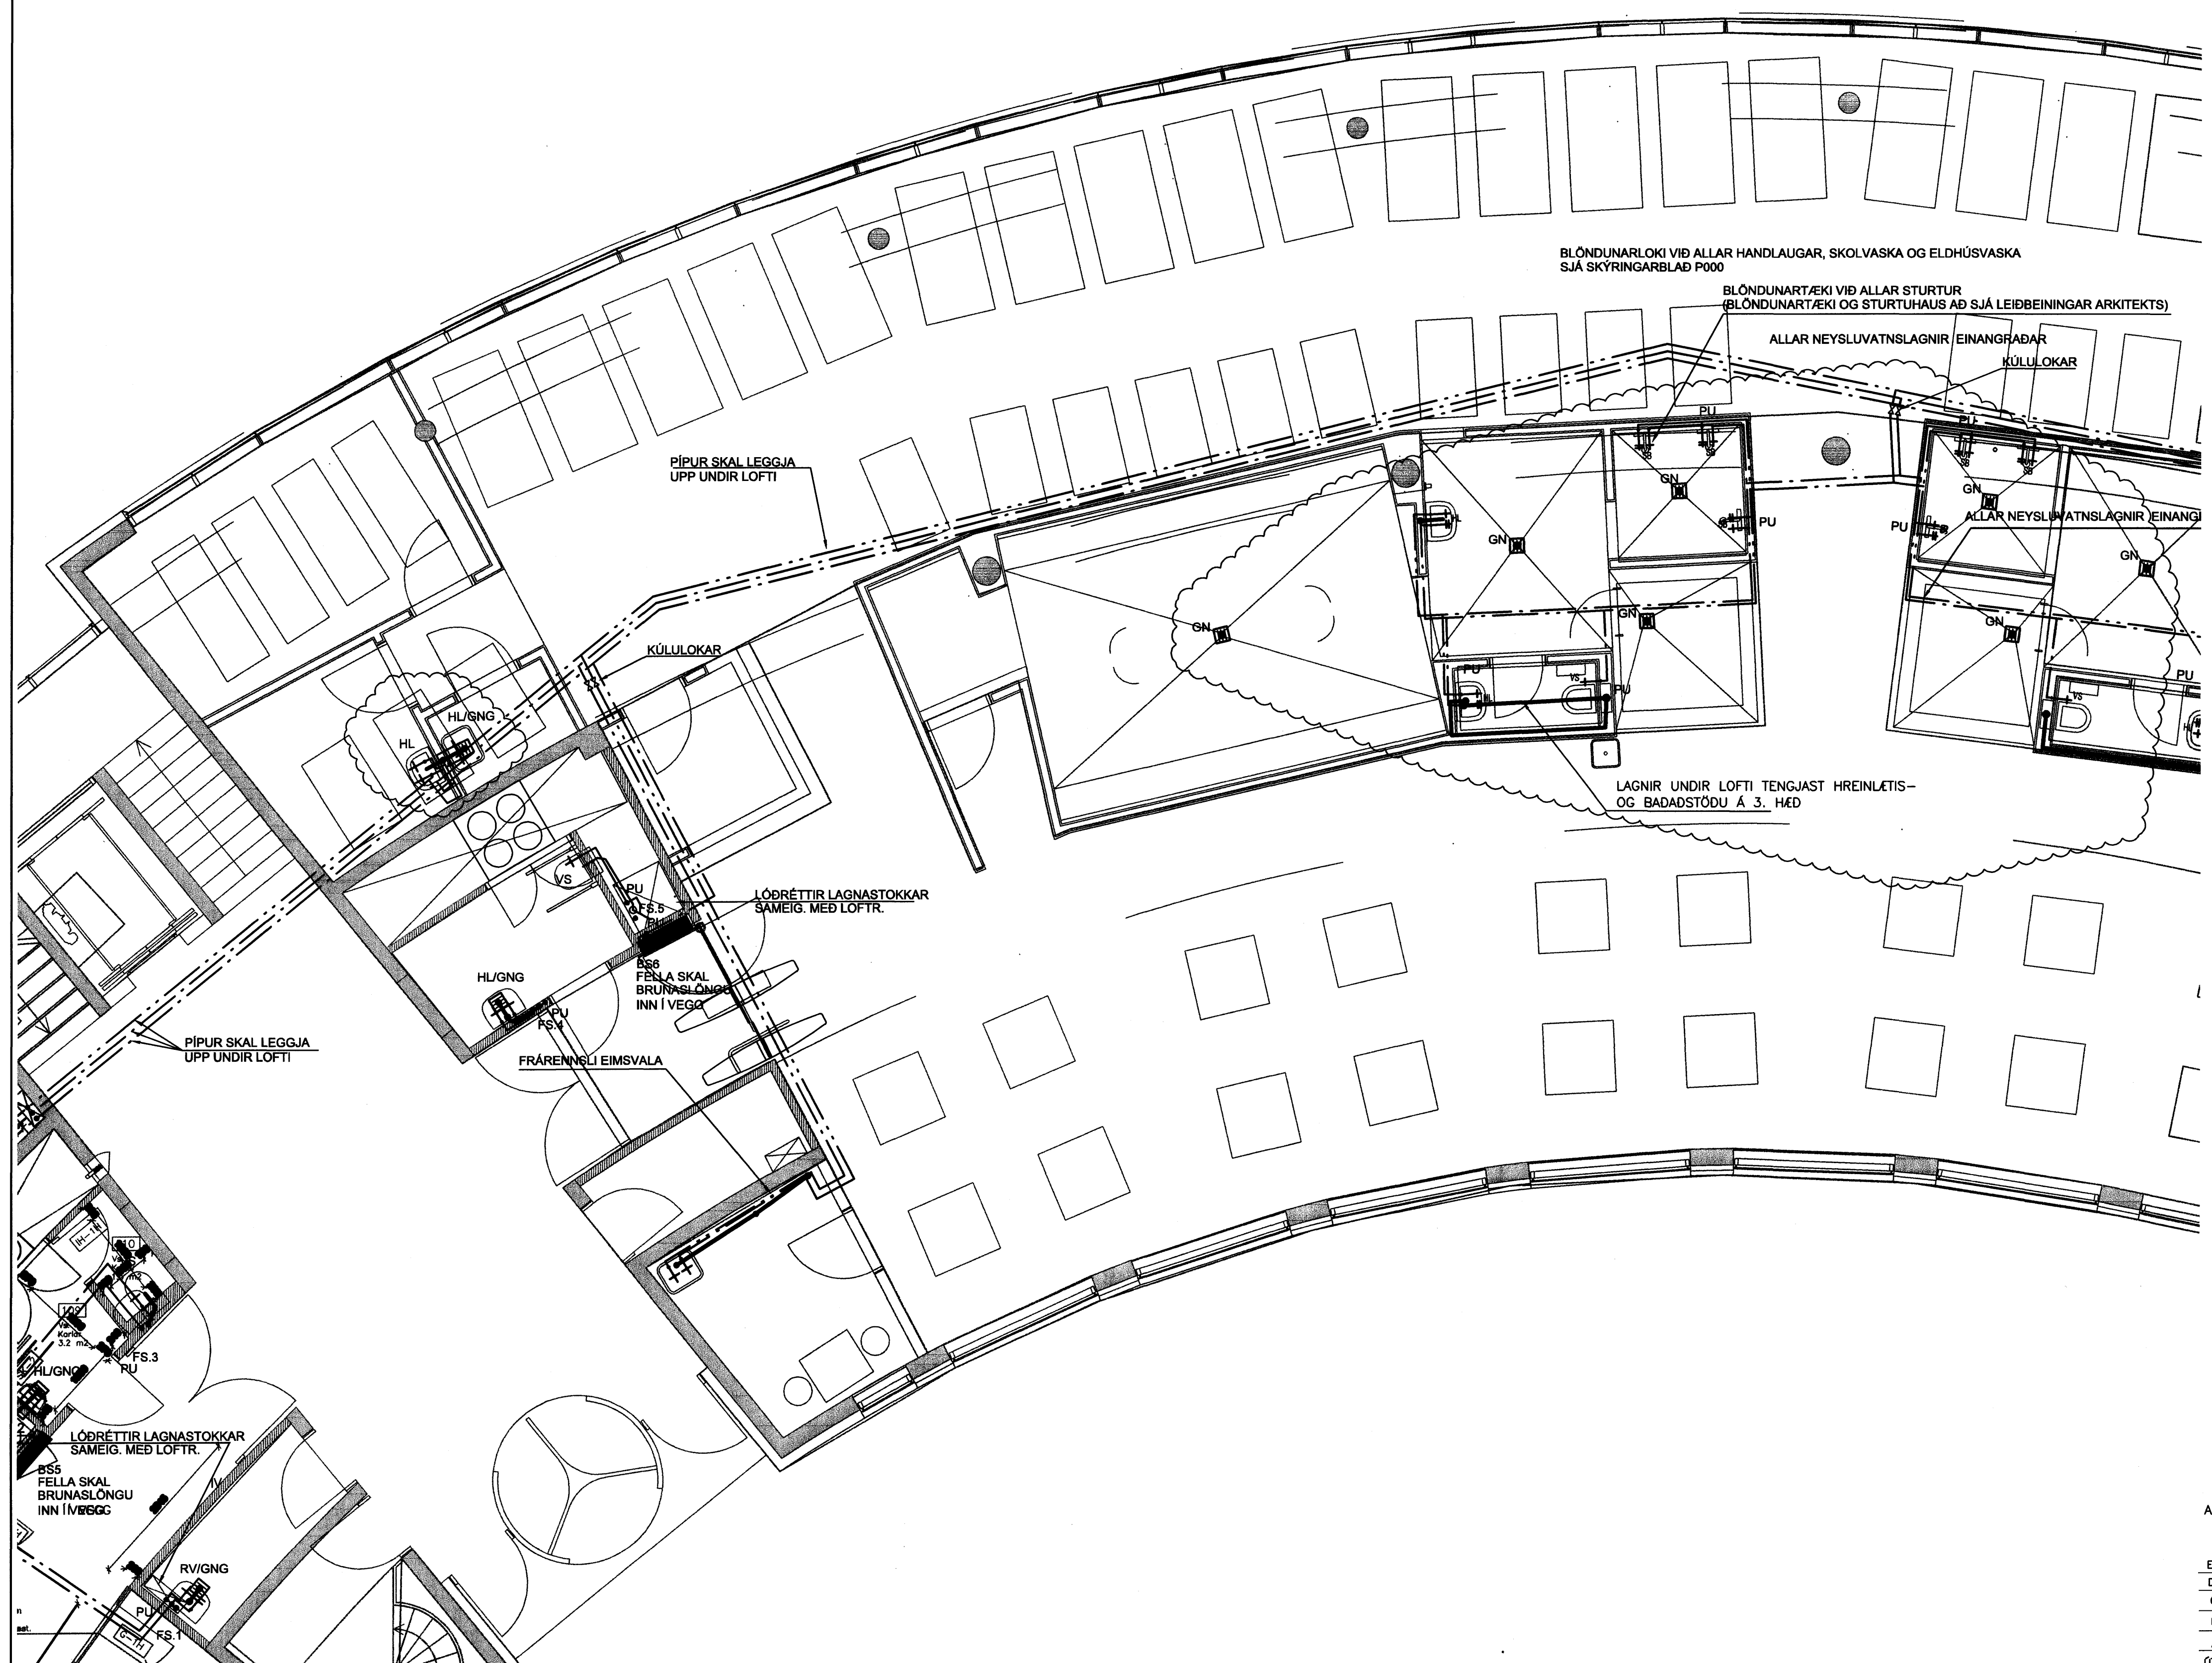

Samþykkt þann  
22 NOV. 2007  
Byggingfulltrúinn í Hafnarfirði  
F.n.Sigurbiartur Halldórsson

ATH.  
GÖT Í PLÖTU 1.HÆÐAR VERDA AÐ STAÐSETJA ÞANNIG AÐ  
ÞAU FARI GEGNUM MIÐJU HOLRÝMA Í HOLPLÖTUM

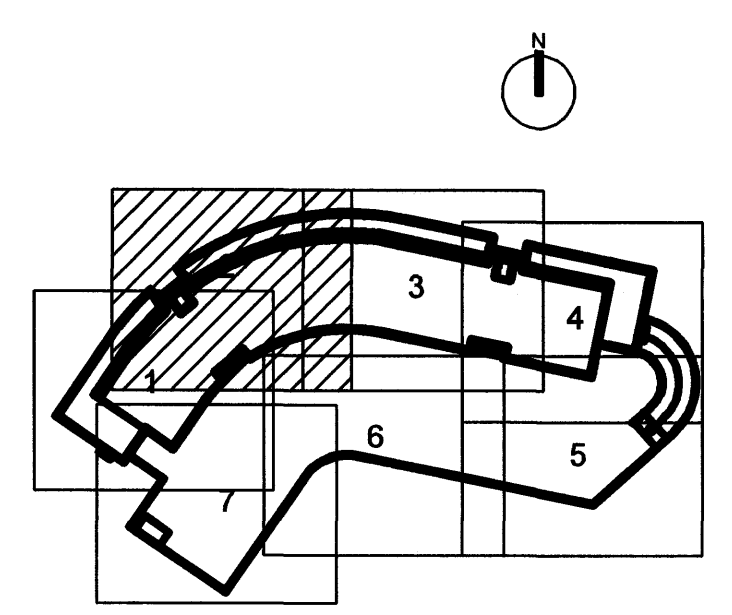

ALLAR ALMENNAR SKÝRINGAR SJÁ TEIKN. P00

E	09.10.07	BETT VÍÐ LÖGNUM, LÖGNUM BREYTT V. BR. Á NOTKUN SVEDIS	PJK	SÁS
D	15.09.06	NÝR GRUNNUR, LAGNIR FÆRDAR	PJK	SÁS
C	08.11.2005	LAGNIR FÆRDAR, BETT VÍÐ LÖGNUM	PJK	SÁS
B	02.11.2005	HREINLETISLAGNIR FÆRDAR TIL OG BETT VÍÐ LÖGNUM	PJK	SÁS
A	17.02.2005	HREINLETISLAGNIR FÆRDAR TIL OG BRUNASLÖNGUR FELDAR INN Í VEGG	JGR	SÁS
ÓTG.	DAGS.	BREYTING:	HANNAÐ	SAMP.

<b>DALSHRAUN 1</b> <b>HAFNARFIRÐI</b>	<b>GRUNNMYND 1.HÆÐ</b> <b>SVÆÐI 2. HREINLETISLAGNIR</b>	
	Áritun lögg. hönnuða: <i>Sveinn Áki Sverrisson</i> Sveinn Áki Sverrisson Kl.230855-5609	
<b>VSB VERKFRÆÐISTOFA</b>	Hannað: Áþ    Teiknað: Áþ Mál: 1:50    Yfirfarið: SÁS Dags: 12.01.05    Nr: 03841-P17 E	
BEJARHRAUNI 20-220 HAFNARFJÖRDUR Heimasíða: www.vsb.is • Netfang: vab@vab.is Sími 585-8600 Fax 585-8610 Kl: 710796-2899	FRV	