


frí LÍÐNÁSSON 0609SB-6/19

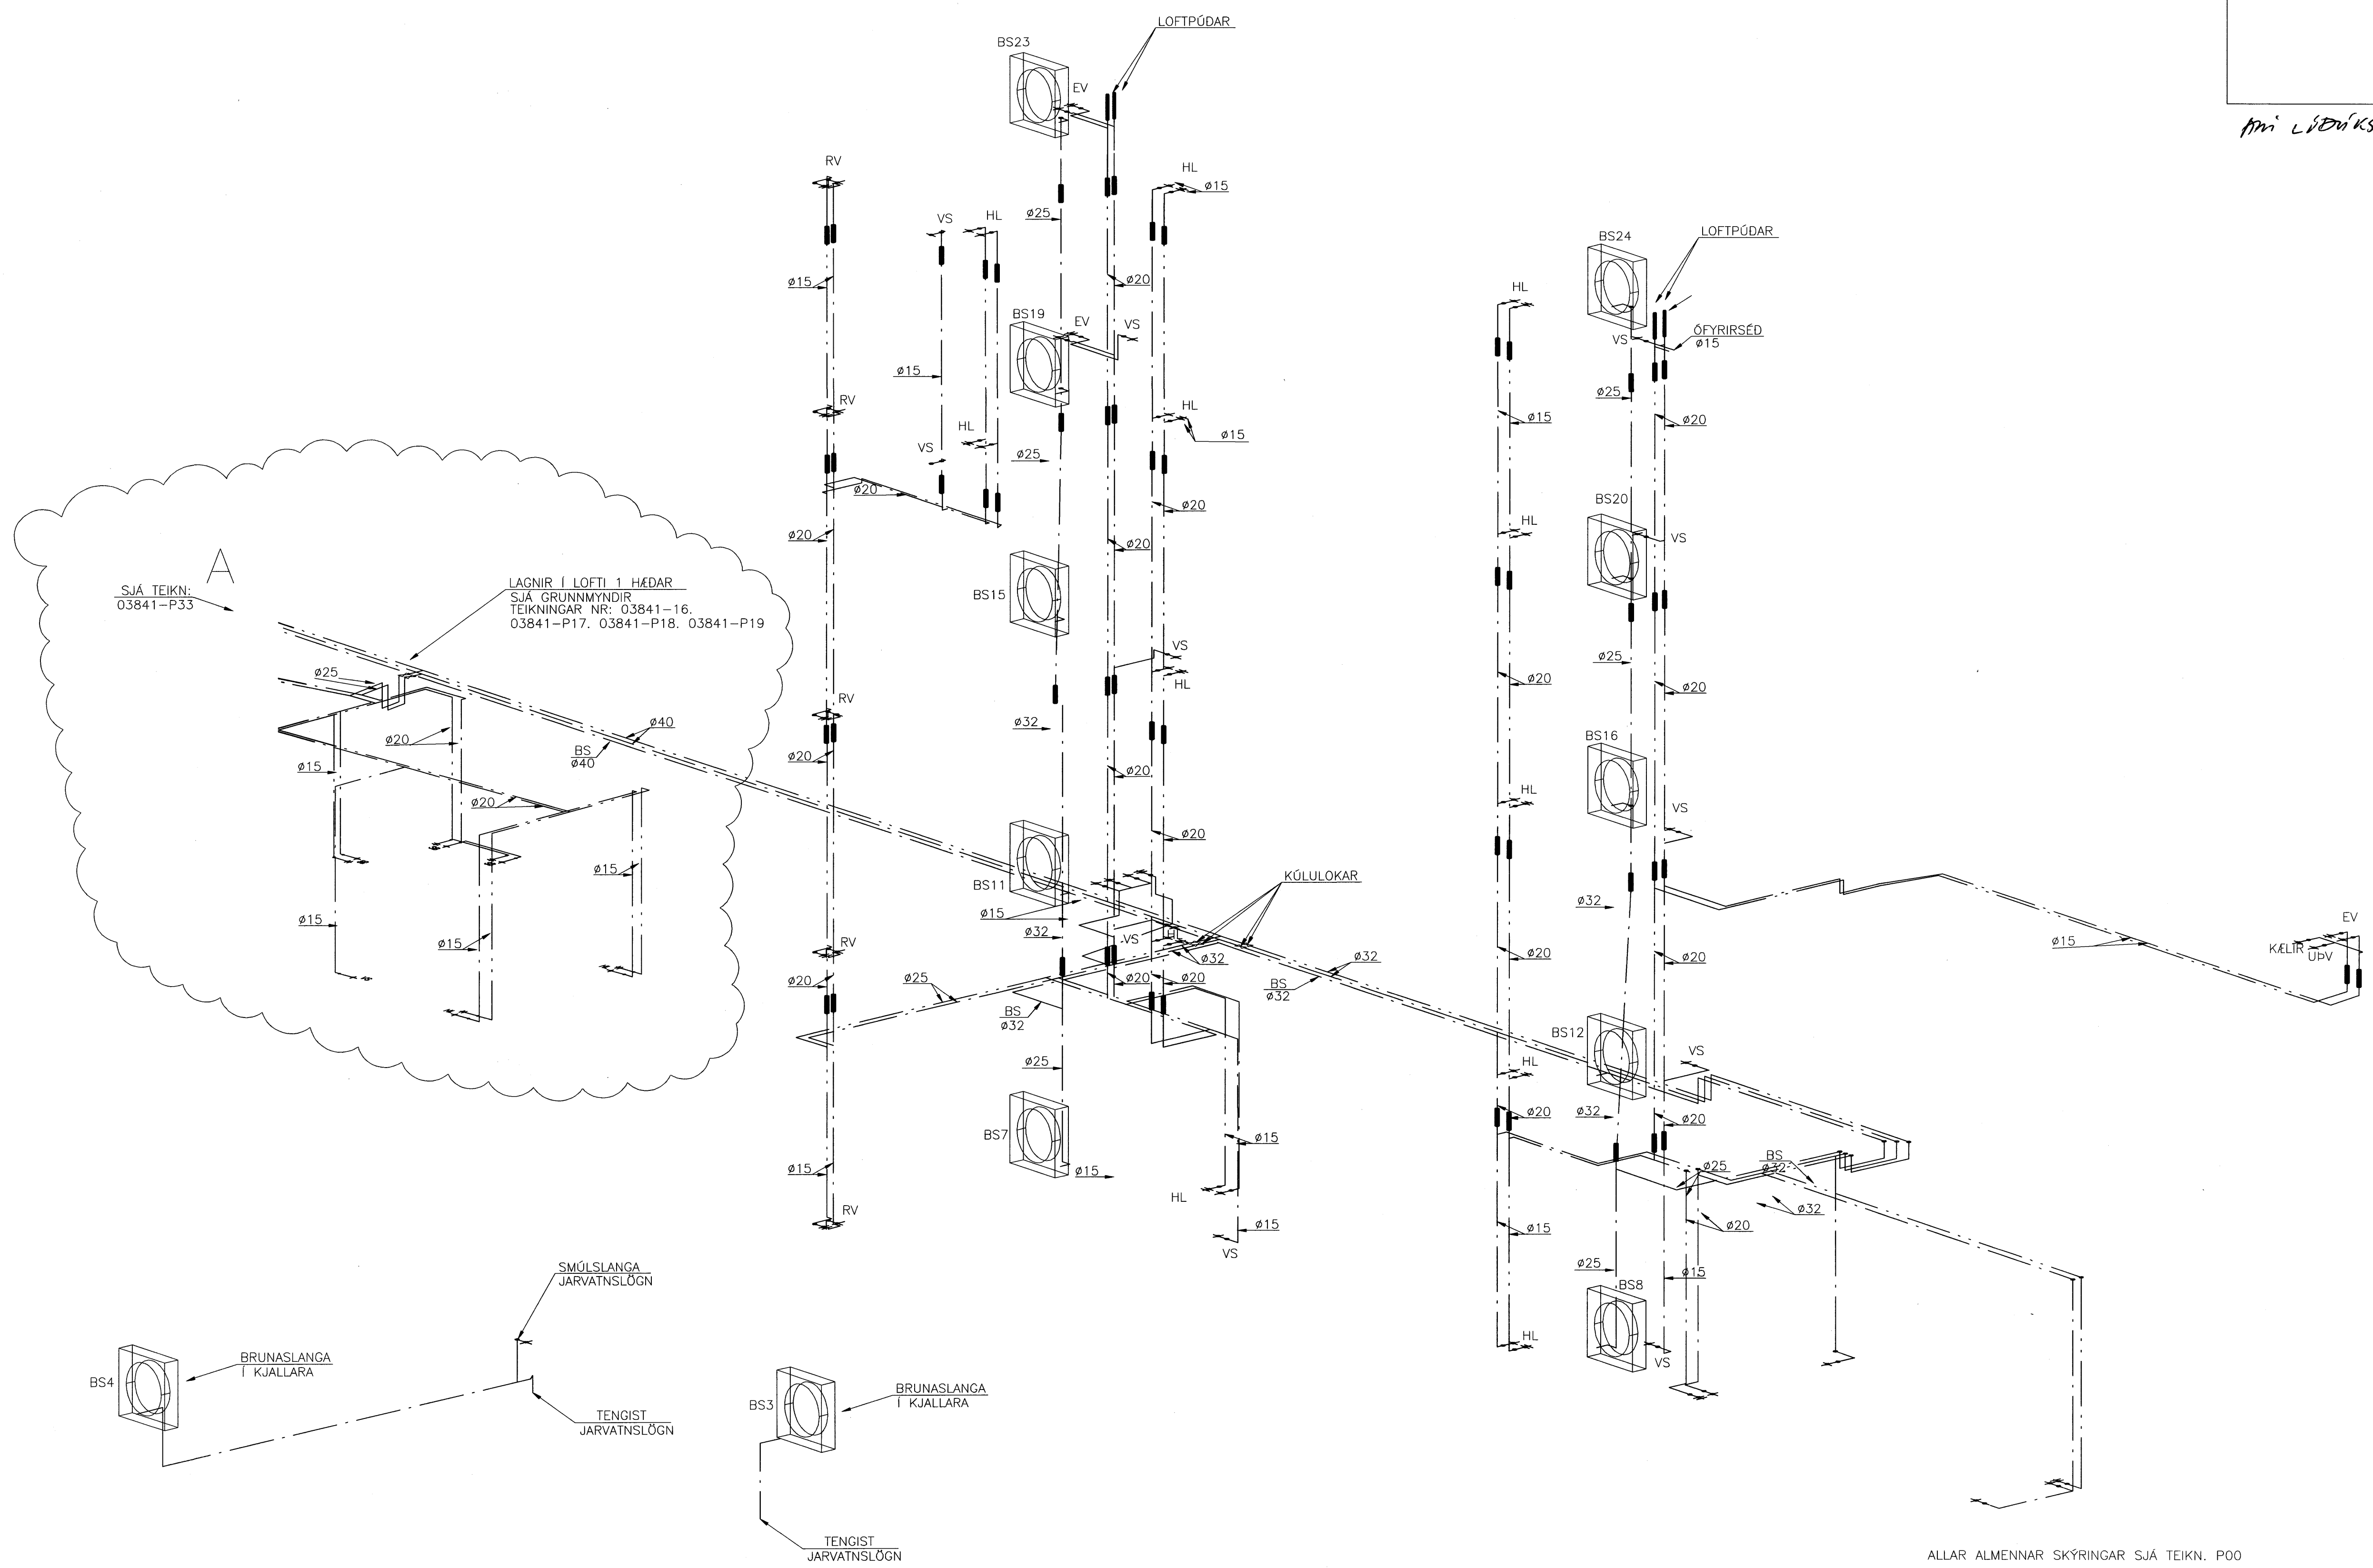

Sampykkt þann  
22 NOV. 2007  
Byggingulfrúinn í Hafnarfirði  
F.h.Sigurbjartur Halldórsson

ALLAR ALMENNAR SKÝRINGAR SJÁ TEIKN. P00

D	09.10.07	BREYTINGAR Á LÖGNUM Á 1. HÉÐ	ÞJK	SÁS
C	16.11.2005	BREYTINGAR Á LÖGNUM Á 1. OG 2. HÉÐ	ÞJK	SÁS
B	02.11.2005	BREYTINGAR Á LÖGNUM Á 2 OG 3 HÉÐ	ÞJK	SÁS
A	12.10.2005	BREYTINGAR Á LÖGNUM Á 4. OG 5. HÉÐ	ÞJK	SÁS
ÖTG.	DAGS.	BREYTING:	HANNAD	SAMP.

DALSHRAUN 1 HAFNARFIRÐI		RÖMMYND NEYSLUVATNSKERFI	
VSB VERKFRÆÐISTOFA		Áritun lögg. hönnuða: <i>Sveinn Áki Sverrisson</i> Sveinn Áki Sverrisson Kt. 230855-5609	
BEJARHRAUN 20*220 HAFNARFJÖRDUR Heimasíða: www.vsb.is • Netfang: vsb@vsb.is Sími 585-8600 Fax 585-8610 • tlf: 710796-2899	Hannað: ÁP	Teiknað: ÁP	
	Máli: -	Yfirfarid: SÁS	
	Dags: 12.01.05	Nr: 03841-P34D	