


Arnór Lönksson 06958-6457

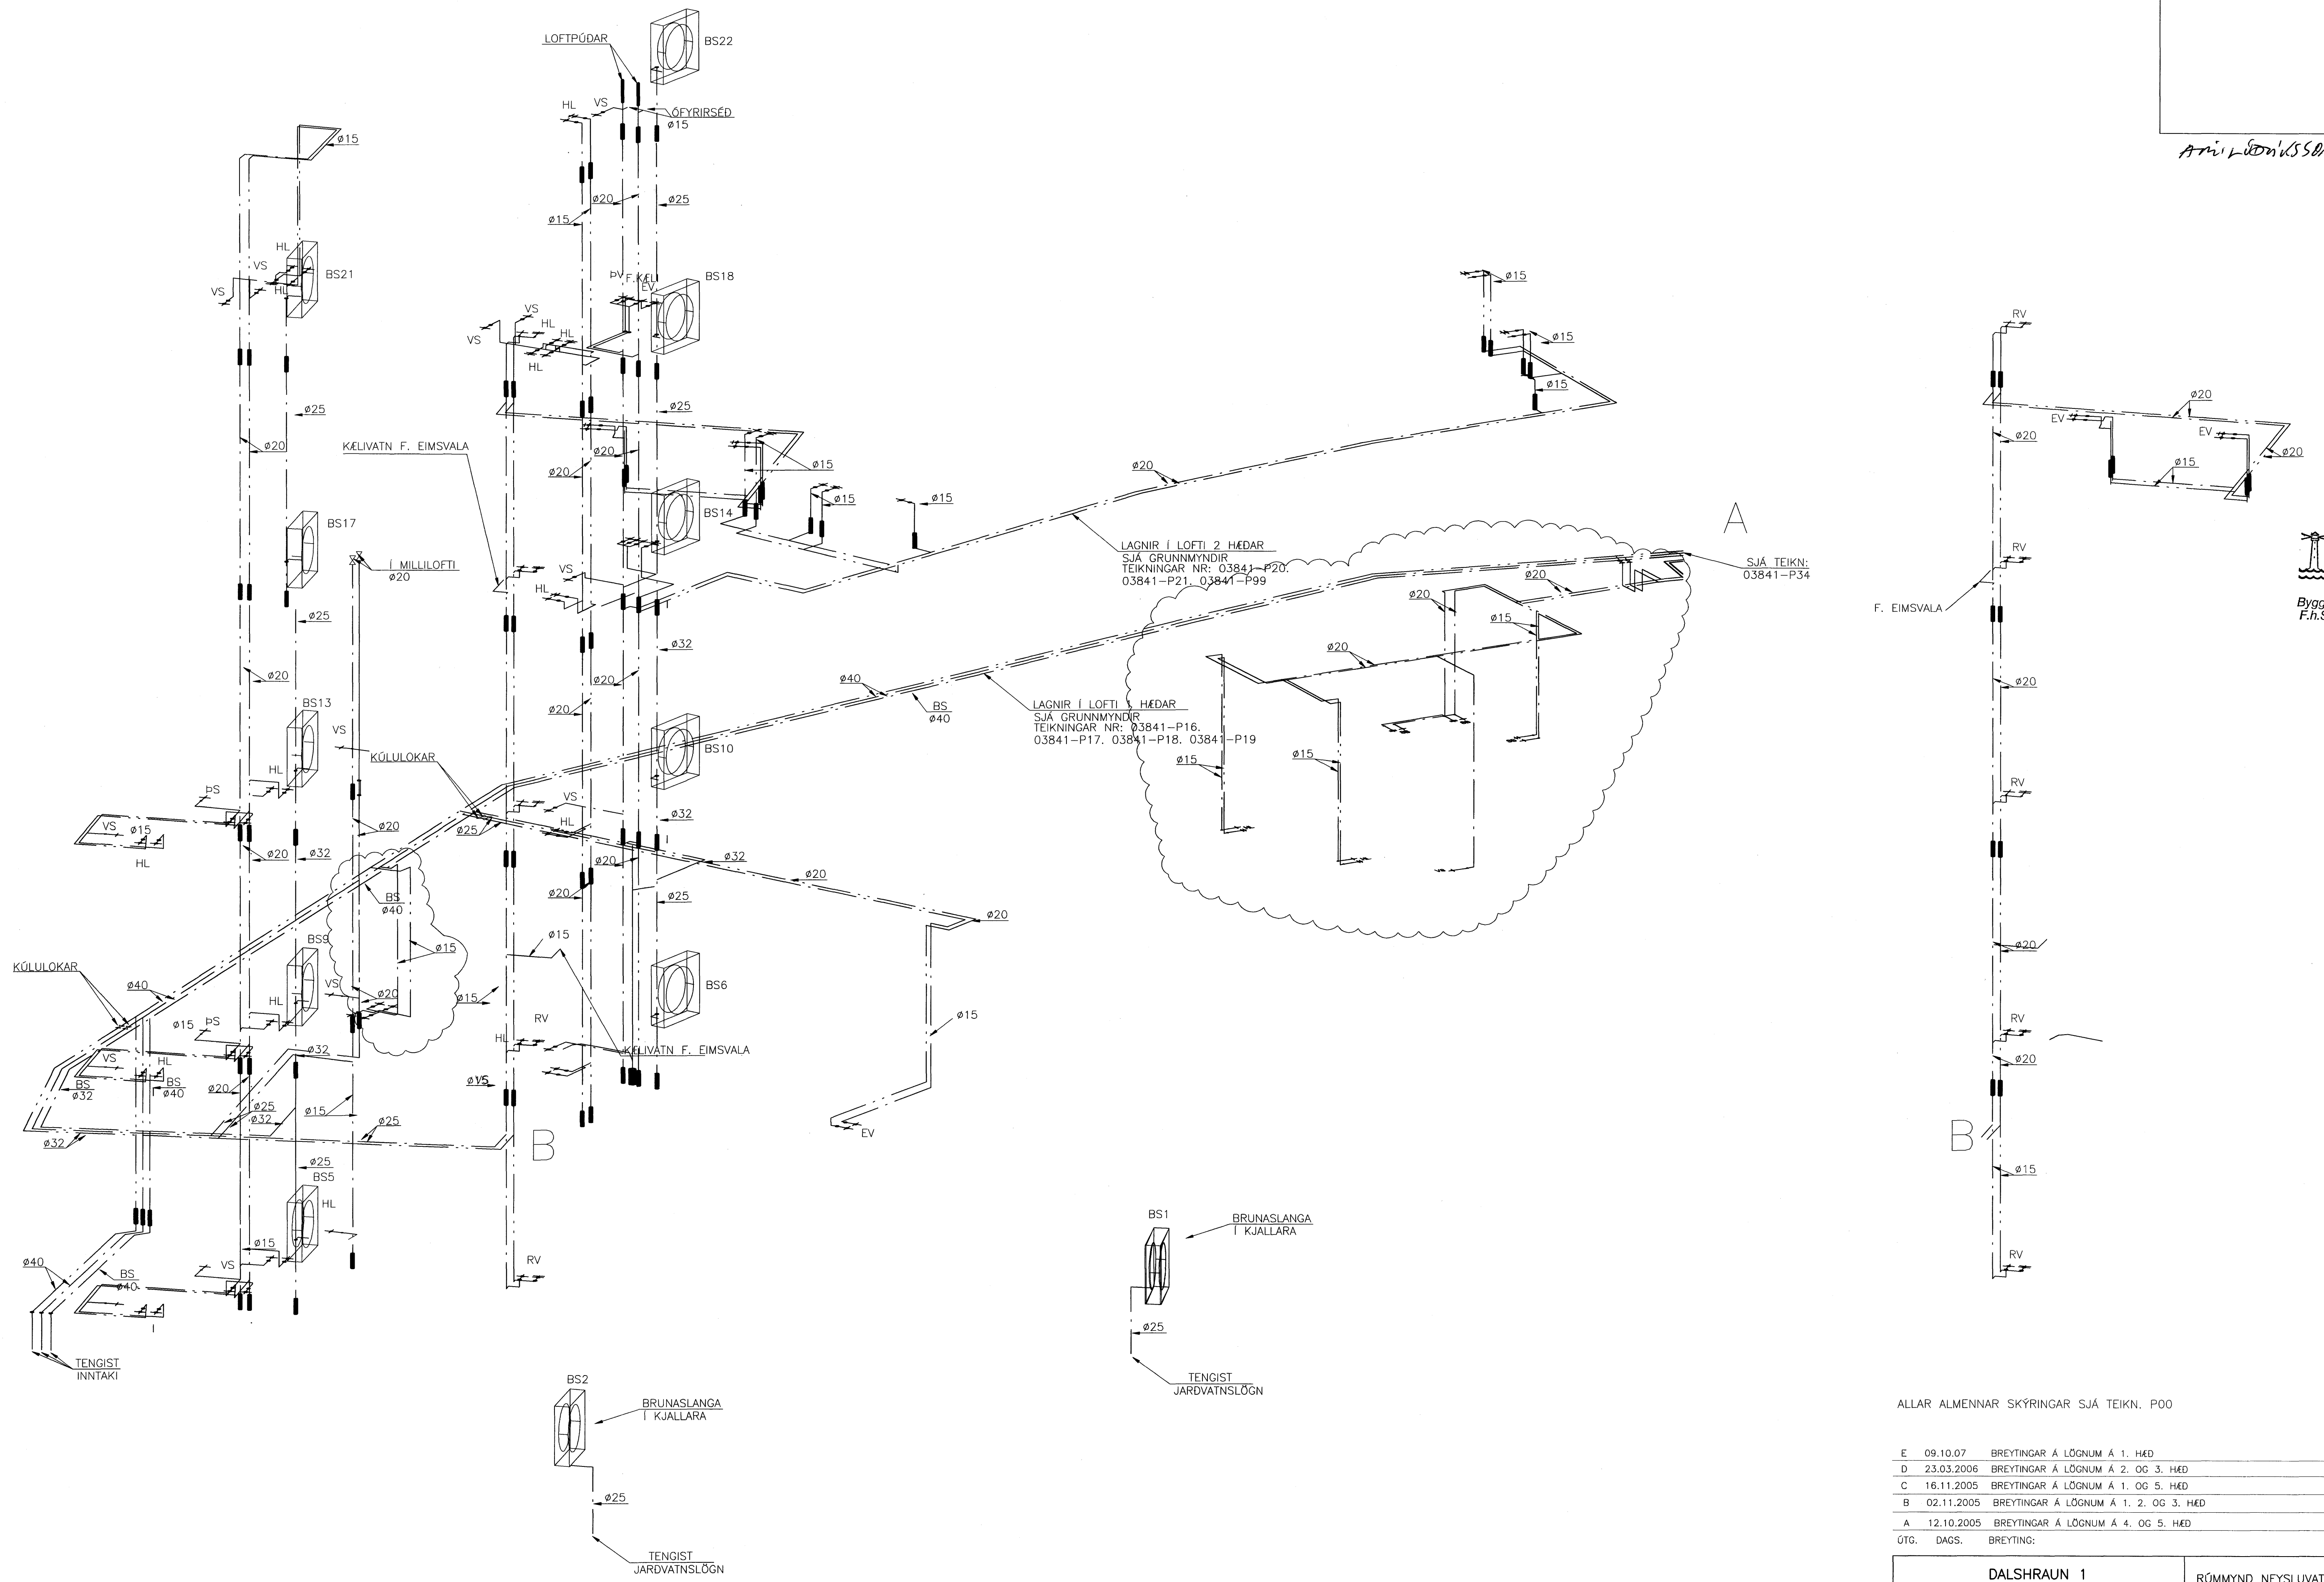

Samþykkt bann
22. NOV. 2007
Byggingufulltrúinn í Hafnarfirði
F.h. Sigurbjartur Halldórsson

ALLAR ALMENNAR SKÝRINGAR SJÁ TEIKN. P00

E	09.10.07	BREYTINGAR Á LÖGNUM Á 1. HÆÐ	ÞJK	SÁS
D	23.03.2006	BREYTINGAR Á LÖGNUM Á 2. OG 3. HÆÐ	ÞJK	SÁS
C	16.11.2005	BREYTINGAR Á LÖGNUM Á 1. OG 5. HÆÐ	ÞJK	SÁS
B	02.11.2005	BREYTINGAR Á LÖGNUM Á 1. 2. OG 3. HÆÐ	ÞJK	SÁS
A	12.10.2005	BREYTINGAR Á LÖGNUM Á 4. OG 5. HÆÐ	ÞJK	SÁS
ÓTG.	DAGS.	BREYTING:	HANNAD	SAMP.

DALSHRAUN 1 HAFNARFIRÐI		RÖMMYND NEYSLUVATNSKERFI	
VSB VERKFRÆÐISTOFA		Áritun lögg. hönnuða: <i>Arnór Lönksson</i> Sveinn Áki Sværissón Kt. 230855-5628	
BEJARHRAUN 20+220 HAFNARFJÖRÐUR Héimasíða: www.vsb.is • Netfang: vsb@vsb.is Sími 585-8600 Fax 585-8610-kt. 710796-2899	Hannað: Áþ	Telknað: Áþ	
	Máli: -	Yfirfarið: SÁS	
	Dags: 12.01.05	Nr: 03841-P33 E	