
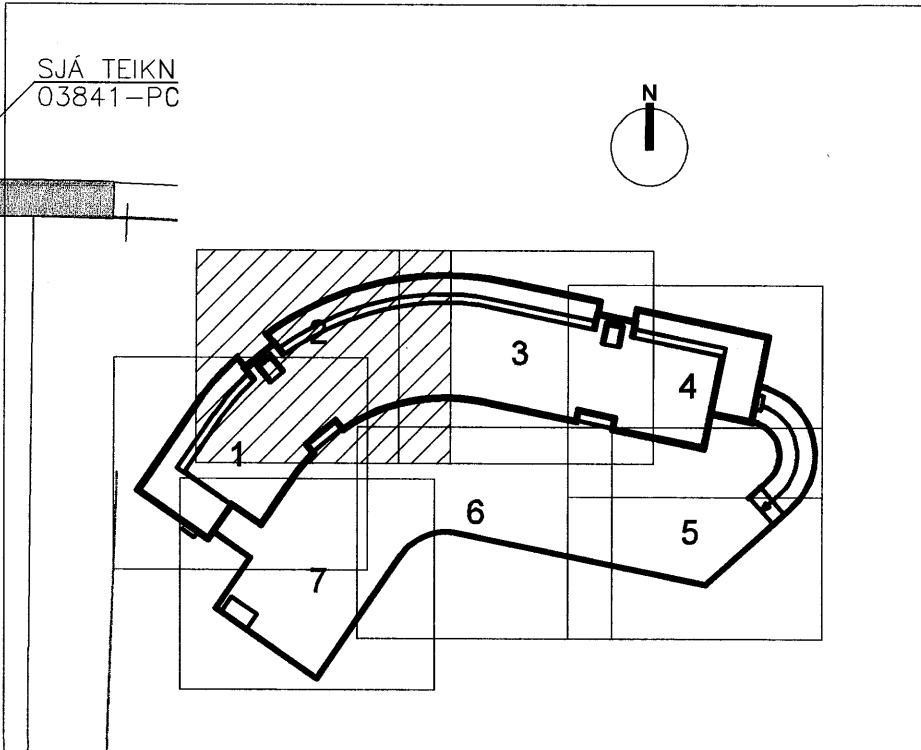


gni Lúðmússon 060958-6959

Samþykkt þann
22 NOV. 2007
Byggingufulltrúinn í Hafnarfirði
F.h. Sigurbjartur Halldórsson

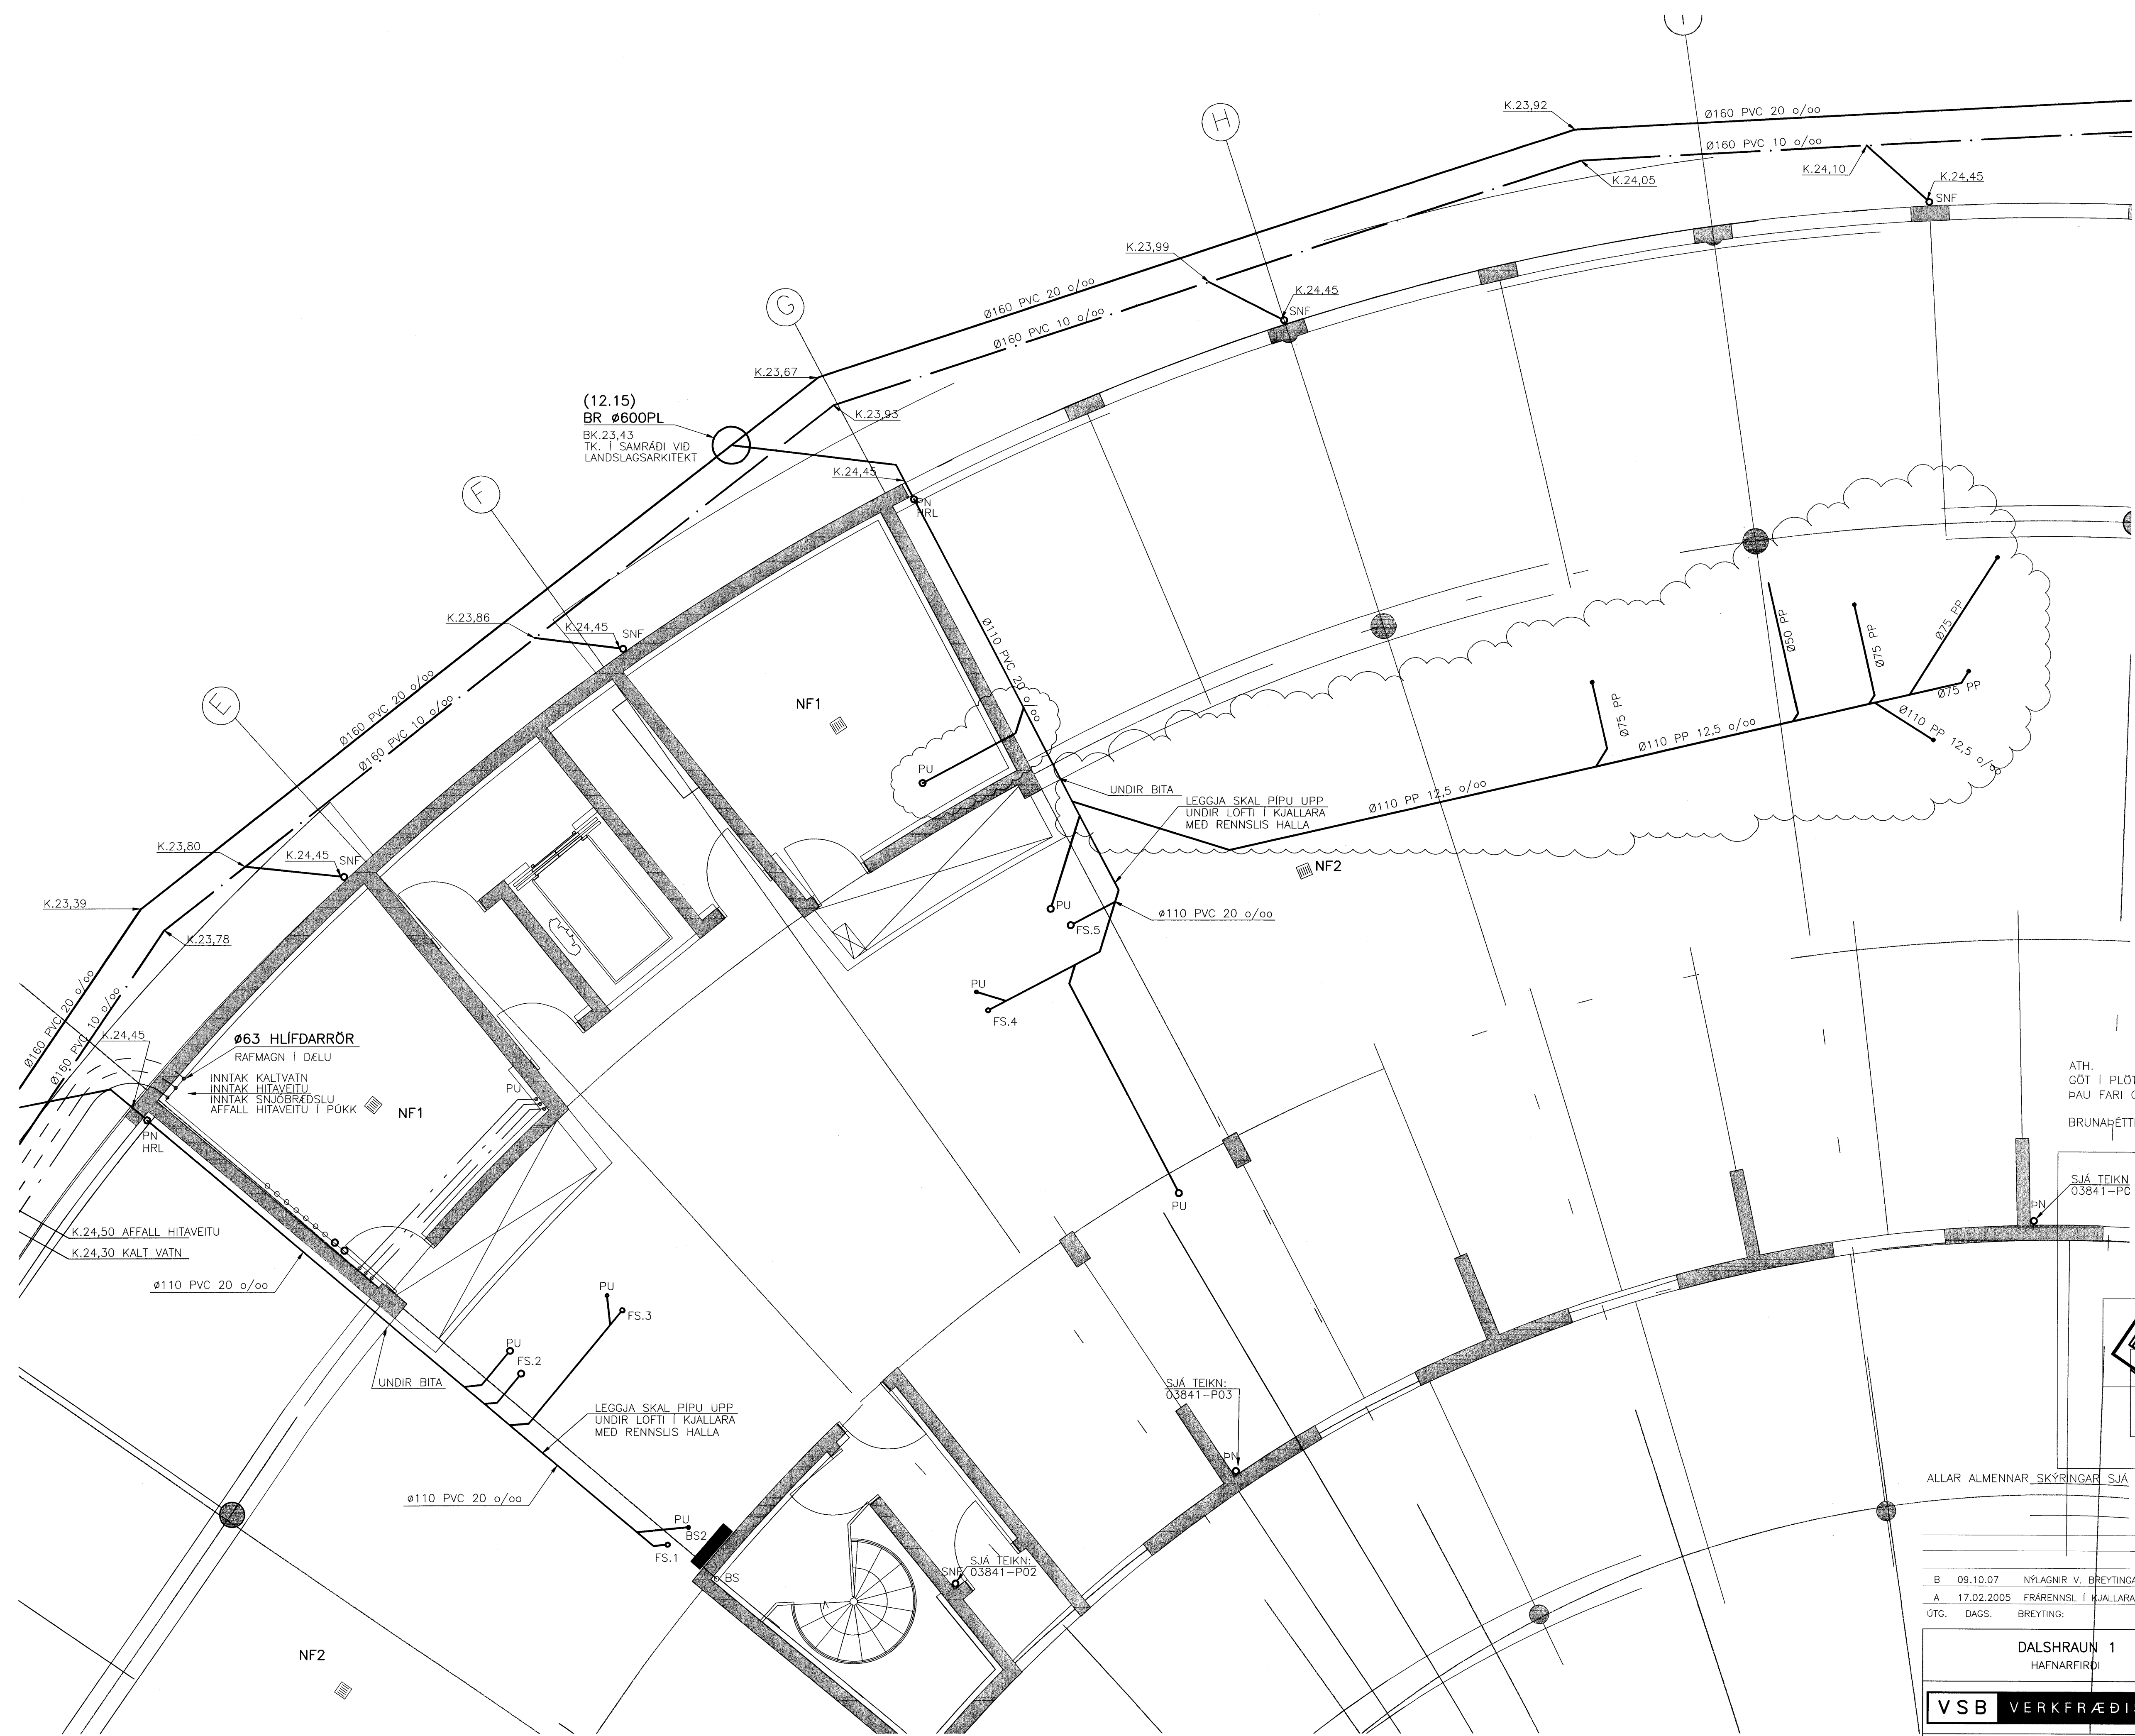

ALLAR ALMENNAR SKÝRINGAR SJÁ TEIKN. P00

B	09.10.07	NÝLAGNIR V. BREYTINGA Á 1. HÉÐ	PJK/SAS
A	17.02.2005	FRÁRENNSL Í KJALLARA FÉRT TIL	
ÓTG.	DAGS.	BREYTING:	HANNAÐ SAMP.
DALSHRAUN 1 HAFNARFIRÐI		GRUNNMYND KJALLARA SVÆÐI 2 HREINLEIÐLAGNIR	
VSB VERKFRÆÐISTOFA		Áritun iðgg. hönnuða: Sveinn Áki Sverrisson Kt.230855-5609	
BEIARHRAUN 20-220 HAFNARFJÖRDUR Helmsisíða: www.vsb.is • Netfang: vsb@vsb.is Sími:585-8600 Fax: 585-8610-kl:710796-2899		Hannað: Áp	Teiknað: Áp
FRV		Mál: 1:50	Yfirfarid: SÁS
		Dags: 02.07.04	Nr: 03841-P10B